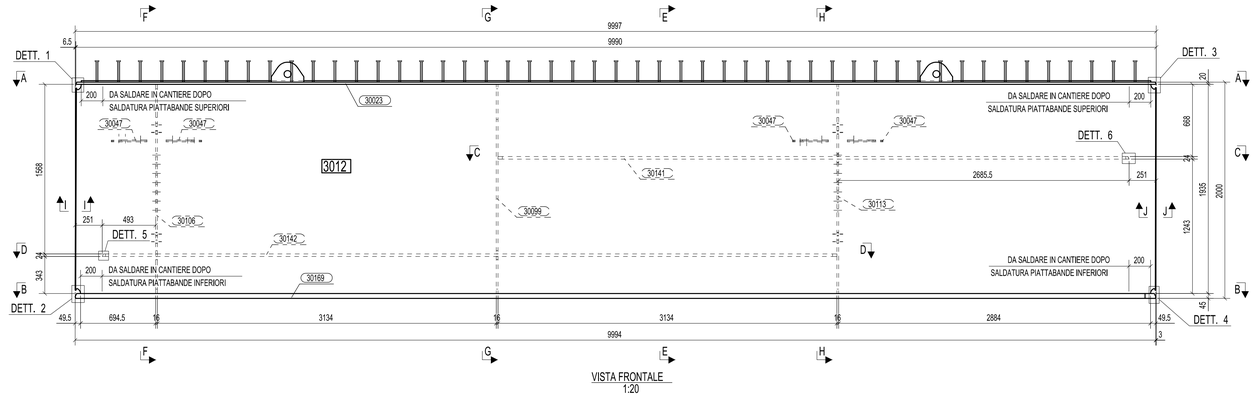

VISTA FRONTALE
1:20

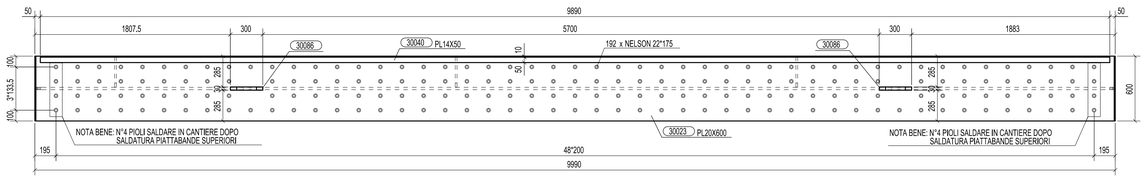

SEZIONE A - A
1:20

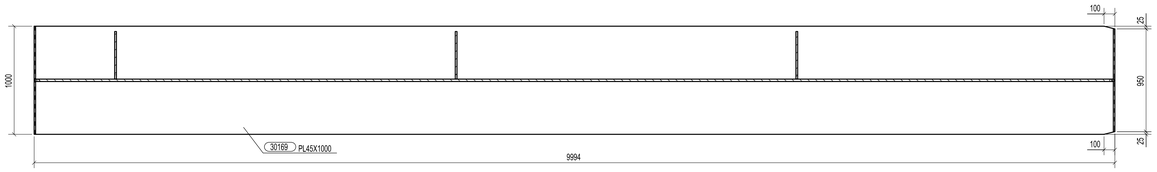

SEZIONE B - B
1:20

SEZIONE C - C
1:20

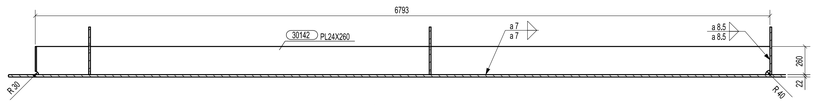

SEZIONE D - D
1:20

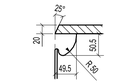

DETTAGLIO 1
1:5

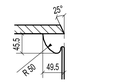

DETTAGLIO 3
1:5

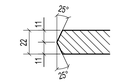

SEZIONE I - I
1:2

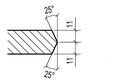

SEZIONE J - J
1:2

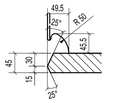

DETTAGLIO 2
1:5

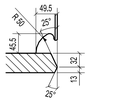

DETTAGLIO 4
1:5

DETTAGLIO 5
1:5

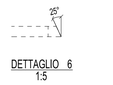

DETTAGLIO 6
1:5

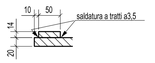

DETTAGLIO 7
1:5

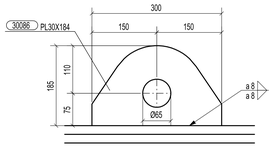

DETTAGLIO GOLFARE TIPICO
1:5

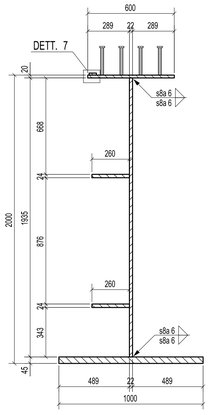

SEZIONE E - E
1:15

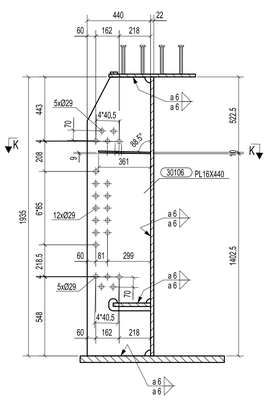

SEZIONE F - F
1:15

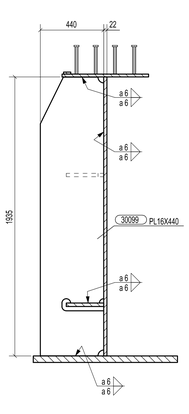

SEZIONE G - G
1:15

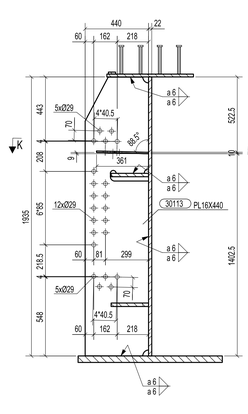

SEZIONE H - H
1:15

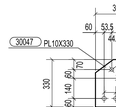

DETTAGLIO SALDATURA
AD ARCO SOMMERSO

SEZIONE K - K
1:15

MARCA 3012 N.2

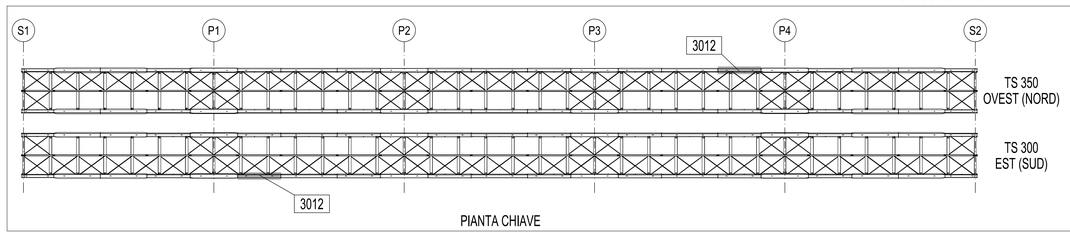

PIANTA CHIAVE

A	27.10.2014	MODIFICATO DOVE INDICATO		M.T.A.	Ing.Picco
0	25.08.2014	PRIMA EMISSIONE		M.T.A.	Ing.Picco
Rev.	Data	Descrizione		Disegnato da	Controllato da

N° di commessa							Tipo di doc.		N° di documento				Rev.
2	0	1	4	0	1	1	D	C	D	3	0	1	2	A

CIMOLAI
Via Ungaresca, 38 - 33170 Pordenone - Italy
Tel.+39 0434 5083 - Fax +39 0434 363401
www.cimolai.com- info@cimolai.com

Cliente:
STRABAG S.p.A.

Scala:
1:20

Oggetto:
PEDEMONTANA LOMBARDA - TRATTA B1
PONTE SUL TORRENTE LURA
TS 300; TS 350
TRAVE MARCA 3012

MATRICE DI REVISIONE

REV	DATA	DESCRIZIONE MODIFICA

N.B.: LA TAVOLA SOSTITUISCE QUELLA RELATIVA AL CODICE E DEL PROGETTO ESECUTIVO

CONCESSIONI AUTOSTRADALI LOMBARDE — Autostrada Pedemontana Lombarda

COLLEGAMENTO AUTOSTRADALE
DALMINE - COMO - VARESE - VALICO DEL GAGGIOLO E OPERE AD ESSO CONNESSE
CODICE CUP: F11B09027000
TRATTE B1, B2, C, D, TRVA13+14, GREENWAY

AS BUILT

TRATTA B1
OPERE D'ARTE MAGGIORII
PONTI E VIADOTTI
PONTE SUL TORRENTE LURA
TS 300 - TS 350 - TRAVE MARCA 3012

IDENTIFICAZIONE ELABORATO
CODICE PROGETTO: PI0107B

WBS									
FASE PROGETTUALE	LOTTO	ZONA	OPERA	TRATTO/OPERA	AMBITO	TIPO ELABORATO	PROGRESSIVO	REVISIONE
A	1	A02	V002	0	OM	CA	031	E

Scala: -

DATA	DESCRIZIONE	REV
Settembre 2015	Emissione	E

CONCEDENTE
CONCESSIONI AUTOSTRADALI LOMBARDE

CONCESSIONARIO
Autostrada Pedemontana Lombarda — Direttore Tecnico: Ing. Enrico Arm; Referente Tecnico: Arch. Giovanni Camilo

APPROVATO
Autostrada Pedemontana Lombarda — Il Direttore dei Lavori: Ing. Francesco Domenico

IMPRESA
RAGGRUPPAMENTO TEMPORANEO IMPRESE:

Mandataria	Mandante	Mandante	Mandante cooptata
STRABAG A.G.	GLF Grandi Lavori Fincosit S.p.A.	Impresa costruzioni Giuseppe Maltauro S.p.A.	STRABAG S.p.A.

STRABAG — GRANDI LAVORI FINCOSIT — MALTAURO — STRABAG

PROGETTISTA - PROGETTO ESECUTIVO DI DETTAGLIO
RAGGRUPPAMENTO TEMPORANEO PROGETTISTI:

Mandataria	Mandante	Mandante	Mandante
3TI PROGETTI ITALIA	GP PROGETTI	STUDIO ALBERTI	Arch. Salvatore Vermiglio

RESPONSABILE DI PROGETTO ED INCARICATO DELL'INTEGRAZIONE FRA LE VARIE PRESTAZIONI:
Ing. Alberto Cecchini

ELABORAZIONE PROGETTUALE
PROGETTISTA:
3TI PROGETTI ITALIA S.p.A

CONSULENTE SPECIALISTICO:
CIMOLAI

3TI ITALIA S.p.A.
DIRETTORE TECNICO
Ing. Stefano Luca Possati
Ordine degli Ingegneri
Provincia di Roma n. 20809

Redatto: Di Sarzo — Verificato: Di Iullo — Approvato: Possati