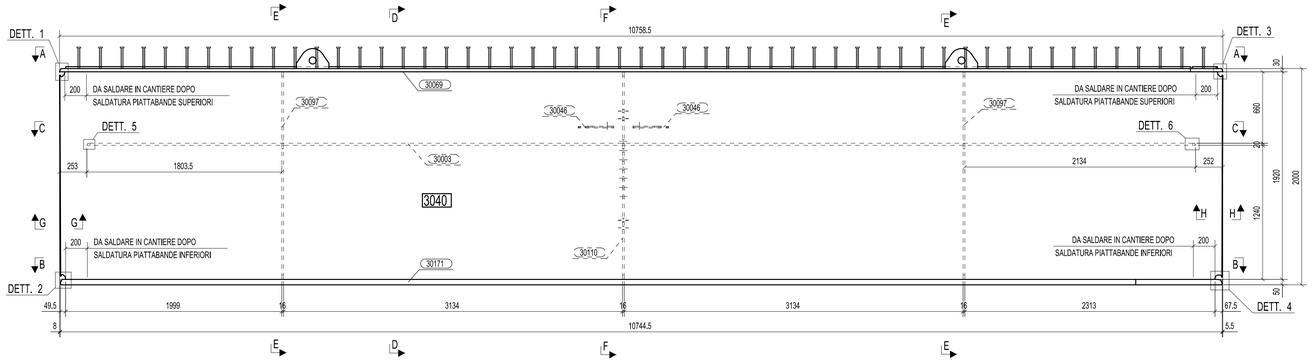

VISTA FRONTALE
1:20

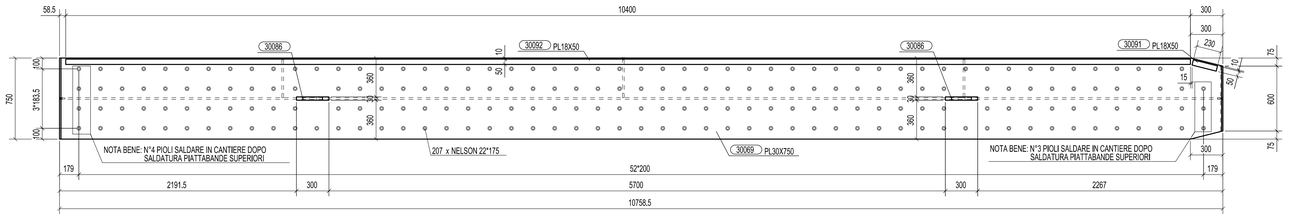

SEZIONE A - A
1:20

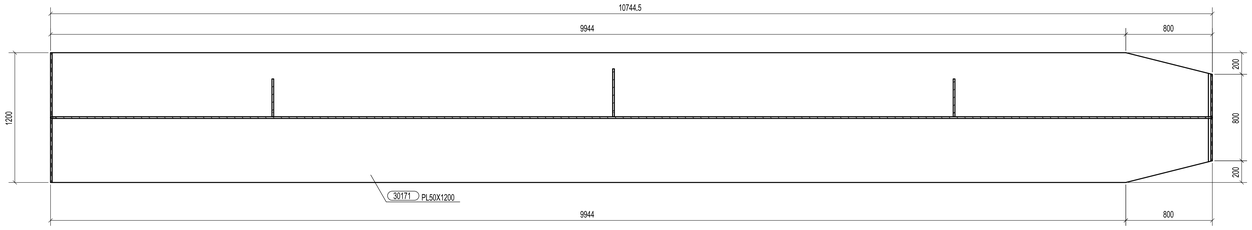

SEZIONE B - B
1:20

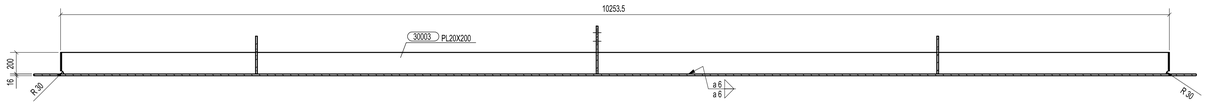

SEZIONE C - C
1:20

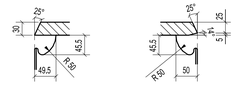

DETTAGLIO 1
1:5

DETTAGLIO 3
1:5

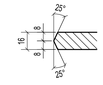

SEZIONE G - G
1:2

SEZIONE H - H
1:2

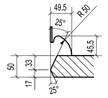

DETTAGLIO 2
1:5

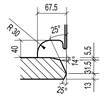

DETTAGLIO 4
1:5

DETTAGLIO 5
1:5

DETTAGLIO 6
1:5

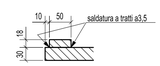

DETTAGLIO 7
1:5

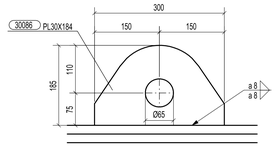

DETTAGLIO GOLFARE TIPICO
1:5

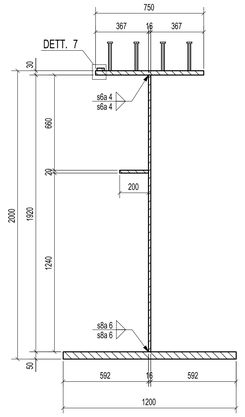

SEZIONE D - D
1:15

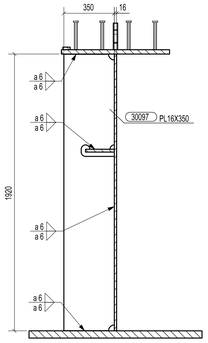

SEZIONE E - E
1:15

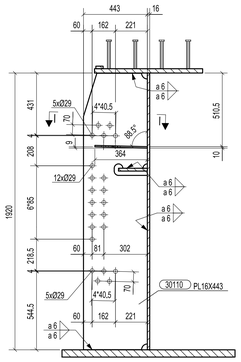

SEZIONE F - F
1:15

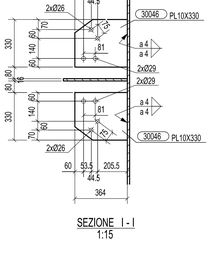

SEZIONE I - I
1:15

DETTAGLIO SALDATURA AD ARCO SOMMERSO

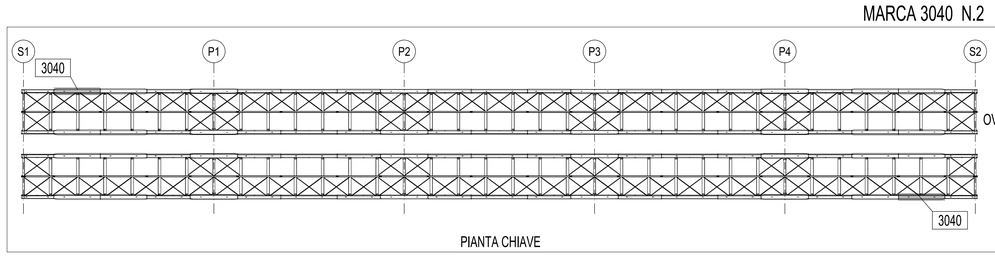

PIANTA CHIAVE

Rev.	Data	Descrizione	Disegnato da	Controllato da
A	27.10.2014	MODIFICATO DOVE INDICATO	M.T.A.	Ing.Picco
0	25.08.2014	PRIMA EMISSIONE	M.T.A.	Ing.Picco

N° di commessa						Tipo di doc.		N° di documento					Rev.
2	0	1	4	0	1	1	D	C	D	3	0	4	0	A

CIMOLAI
Via Ungaresca, 28 - 33170 Pordenone - Italy
Tel. +39 0434 5583 - Fax +39 0434 361401
www.cimolai.com - mail@cimolai.com

Cliente: STRABAG S.p.A.

Scala: 1:20

Oggetto:
PEDEMONTANA LOMBARDA - TRATTA B1
PONTE SUL TORRENTE LURA
TS 300; TS 350
TRAVE MARCA 3040

MATRICE DI REVISIONE

REV	DATA	DESCRIZIONE MODIFICA

N.B.: LA TAVOLA SOSTITUISCE QUELLA RELATIVA AL CODICE [E] [ ][ ][ ][ ][ ][ ][ ] DEL PROGETTO ESECUTIVO

CONCESSIONE AUTOSTRADALE LOMBARDIA
Autostrada Pedemontana Lombarda

COLLEGAMENTO AUTOSTRADALE
DALMINE - COMO - VARESE - VALICO DEL GAGGIOLO E OPERE AD ESSO CONNESSE
CODICE C.U.P. F11B06000270007
TRATTE B1, B2, C, D, TRVA13+14, GREENWAY

AS BUILT

TRATTA B1
OPERE D'ARTE MAGGIORII
PONTI E VIADOTTI
PONTE SUL TORRENTE LURA
TS 300 - TS 350 - TRAVE MARCA 3040

IDENTIFICAZIONE ELABORATO
CODICE PROGETTO: F00107B

LIV.	FASE PROGETTUALE	WBS: LOTTO	ZONA	OPERA	TRATTO D'OPERA	ALBERO	TIPO ELABORATO	PROGRESSIVO	REVISIONE
A	1	A02	V002	0	OM	CA	009	E	

Scala: - -

DATA	DESCRIZIONE	REV
Settembre 2015	Emissione	E

CONCEDENTE
CONCESSIONE AUTOSTRADALE LOMBARDIA

CONCESSIONARIO
Autostrada Pedemontana Lombarda
Direttore Tecnico: Ing. Enrico Arno
Resp. Tecnico: Arch. Giovanni Cerello

APPROVATO
Autostrada Pedemontana Lombarda
Il Direttore dei Lavori: Ing. Francesco Domenico

IMPRESA
RAGGRUPPAMENTO TEMPORANEO IMPRESE:

Mandataria	Mandante	Mandante	Mandante cooptata
STRABAG A.G.	GLF Grandi Lavori Fincosit S.p.A.	Impresa costruzioni Giuseppe Maltauro S.p.A.	STRABAG S.p.A.

PROGETTISTA - PROGETTO ESECUTIVO DI DETTAGLIO
RAGGRUPPAMENTO TEMPORANEO PROGETTISTI:

Mandataria	Mandante	Mandante
3TI PROGETTI ITALIA		Arch. Salvatore Vermiglio

RESPONSABILE DI PROGETTO ED INCARICATO DELL'INTEGRAZIONE FRA LE VARIE PRESTAZIONI:
Ing. Alberto Cecchini

ELABORAZIONE PROGETTUALE
PROGETTISTA:
3TI PROGETTI ITALIA S.p.A

CONSULENTE SPECIALISTICO:
CIMOLAI

3TI ITALIA S.p.A.
DIRETTORE TECNICO
Ing. Stefania Luca Possati
Ordine degli Ingegneri
Provincia di Roma n. 20809

Redatto: Di Sanzo | Verificato: Di Iullo | Approvato: Possati