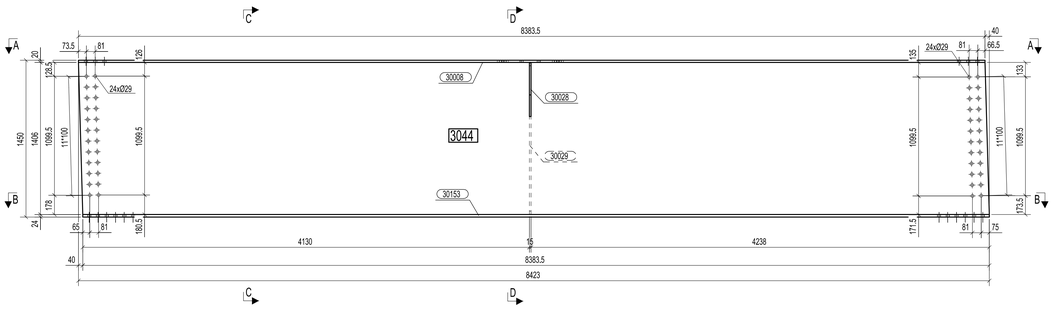

VISTA FRONTALE
1:20

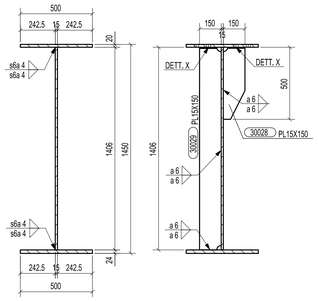

SEZIONE C - C
1:15

SEZIONE D - D
1:15

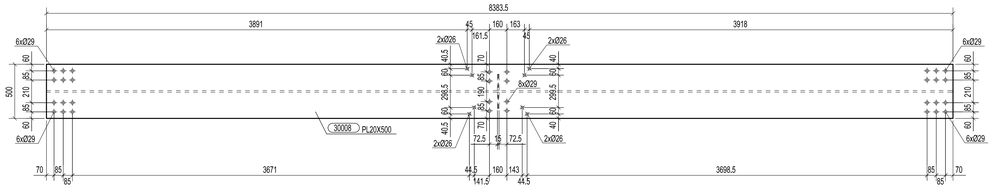

SEZIONE A - A
1:20

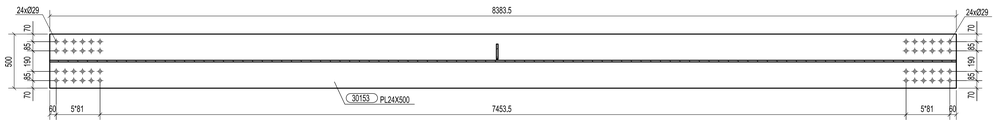

SEZIONE B - B
1:20

N° 2, Marcati 3044

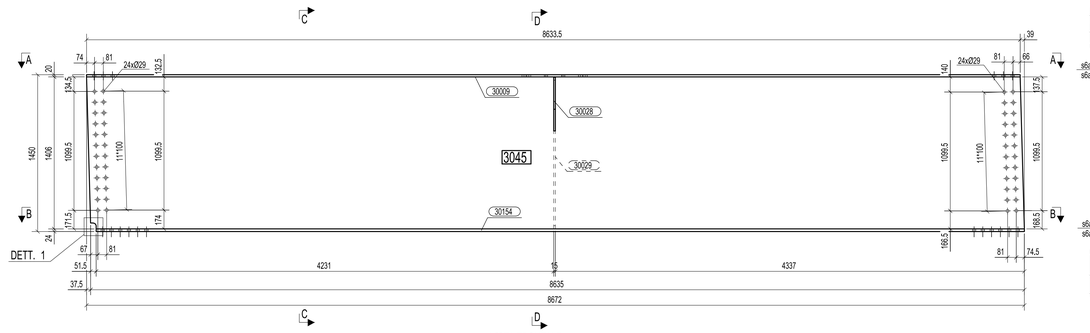

VISTA FRONTALE
1:20

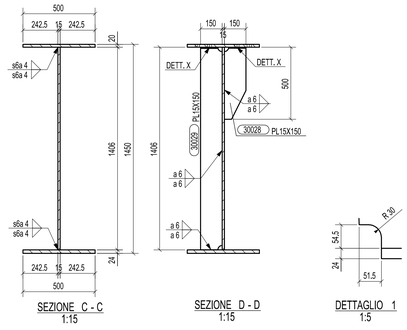

SEZIONE C - C
1:15

SEZIONE D - D
1:15

DETTAGLIO 1
1:5

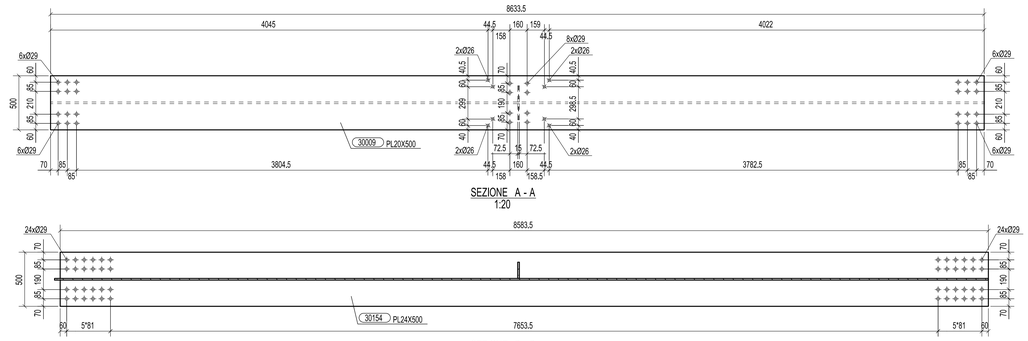

SEZIONE A - A
1:20

SEZIONE B - B
1:20

N° 2, Marcati 3045

MARCA 3044 N.2; MARCA 3045 N.2

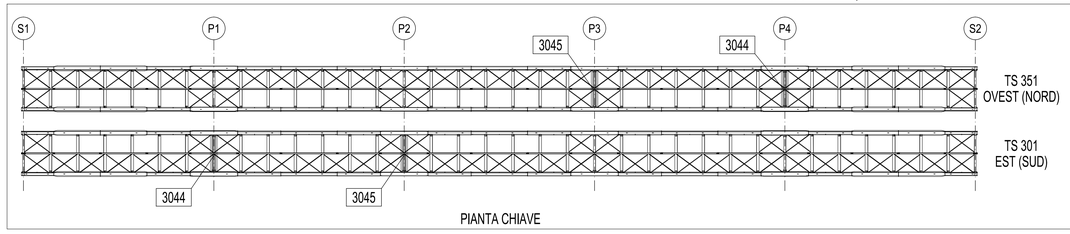

PIANTA CHIAVE

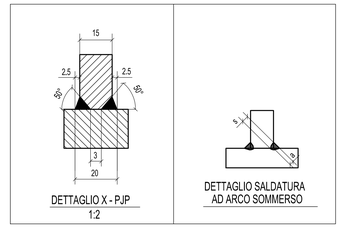

DETTAGLIO X - PJP
1:2

DETTAGLIO SALDATURA
AD ARCO SOMMERSO

MATRICE DI REVISIONE		
REV	DATA	DESCRIZIONE MODIFICA

N.B.: LA TAVOLA SOSTITUISCE QUELLA RELATIVA AL CODICE E DEL PROGETTO ESECUTIVO

Rev.	Data	Descrizione	M.T.A.	Ing.Picco
0	25.08.2014	PRIMA EMISSIONE	Disegnato da	Controllato da

N° di commessa							Tipo di doc.		N° di documento				Rev.
2	0	1	4	0	1	1	D	C	D	3	0	4	4	0

CIMOLAI
Via Vigonovese, 59 - 35100 Pordenone - Italy
Tel. +39 0434 5581 - Fax +39 0434 361401
www.cimolai.com - mail info@cimolai.com

Cliente: STRABAG S.p.A.

Scala: 1:20

Oggetto:
PEDEMONTANA LOMBARDA - TRATTA B1
PONTE SUL TORRENTE LURA
TS 301; TS 351
TRAVE MARCHE 3044, 3045

CONCESSIONE AUTOSTRADALI LOMBARDE

Autostrada Pedemontana Lombarda

COLLEGAMENTO AUTOSTRADALE
DALMINE - COMO - VARESE - VALICO DEL GAGGIOLO E OPERE AD ESSO CONNESSE
CODICE C.U.P. F15B06002700007
TRATTE B1, B2, C, D, TRVA13+14, GREENWAY

AS BUILT

TRATTA B1
OPERE D'ARTE MAGGIORI
PONTI E VIADOTTI
PONTE SUL TORRENTE LURA
TS 301 - TS 351 - TRAVE MARCA 3044 - 3045

IDENTIFICAZIONE ELABORATO
CODICE PROGETTO: F00107B

FASE PROGETTUALE	LOTTO	ZONA	OPERA	TRATTO/OPERA	AMBITO	TIPO ELABORATO	PROGRESSIVO	REVISIONE
WBS								
A	1	A02	V002	0	OM	CA	064	E

Scala:

DATA	DESCRIZIONE	REV
Settembre 2015	Emissione	E

CONCEDENTE
CONCESSIONE AUTOSTRADALI LOMBARDE

CONCESSIONARIO
Autostrada Pedemontana Lombarda
Direttore Tecnico: Dig.Ecnico Arch. Redazione Tecnico: Arch. Giovanni Carrello

APPROVATO
Autostrada Pedemontana Lombarda
Il Direttore dei Lavori: Ing. Francesco Domanico

IMPRESA
RAGGRUPPAMENTO TEMPORANEO IMPRESE:
Mandataria: STRABAG A.G.
Mandante: GLF Grandi Lavori Fincosit S.p.A.
Mandante: Impresa costruzioni Giuseppe Maltauro S.p.A.
Mandante cooptata: STRABAG S.p.A.

PROGETTISTA - PROGETTO ESECUTIVO DI DETTAGLIO
RAGGRUPPAMENTO TEMPORANEO PROGETTISTI:
Mandataria: 3TI PROGETTI ITALIA
Mandante: GP Ingegneria
Mandante: Arch. Salvatore Vermiglio

RESPONSABILE DI PROGETTO ED INCARICATO DELL'INTEGRAZIONE FRA LE VARIE PRESTAZIONI:
Ing. Alberto Cecchini

ELABORAZIONE PROGETTUALE
PROGETTISTA:
3TI PROGETTI ITALIA S.p.A.
CONSULENTE SPECIALISTICO:
CIMOLAI

3TI ITALIA S.p.A.
DIRETTORE TECNICO
Ing. Stefano Ivan Passeri
Ordine degli Ingegneri
Provincia di Roma n. 20809

Redatto: Di Sarzo | Verificato: Di Iulio | Approvato: Possati