




N° 10, Marcati 3049

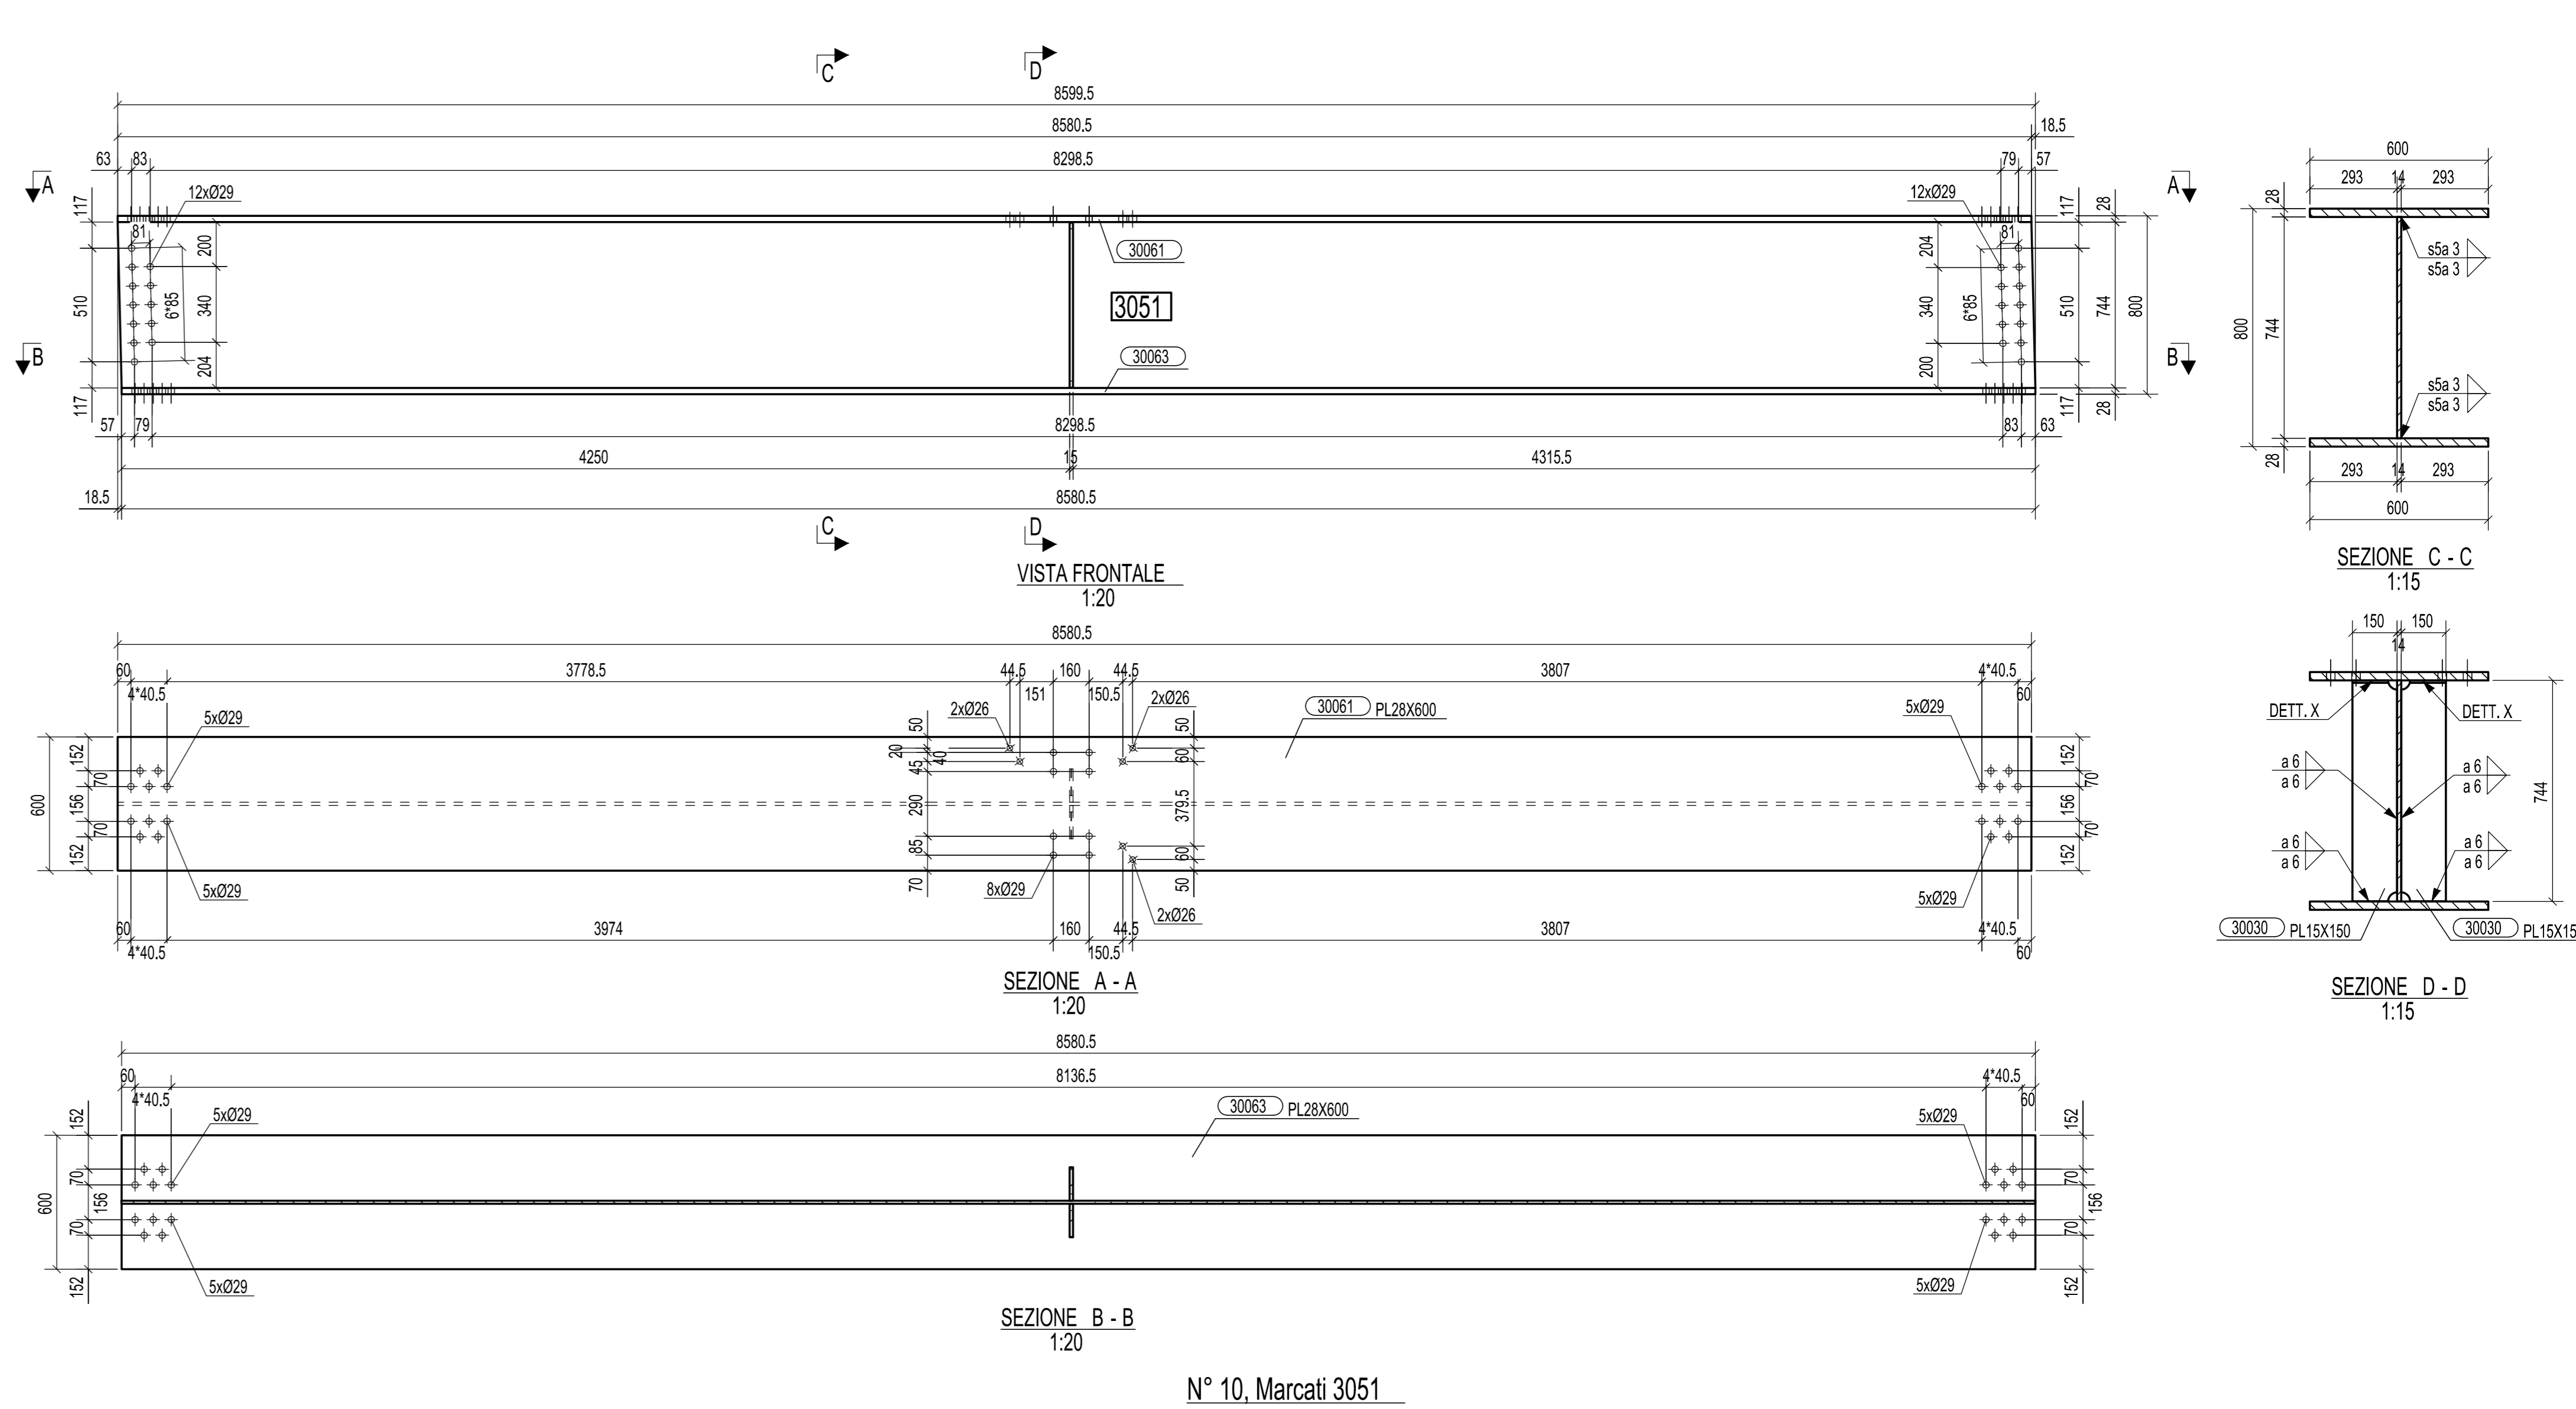


N° 10, Marcati 3051

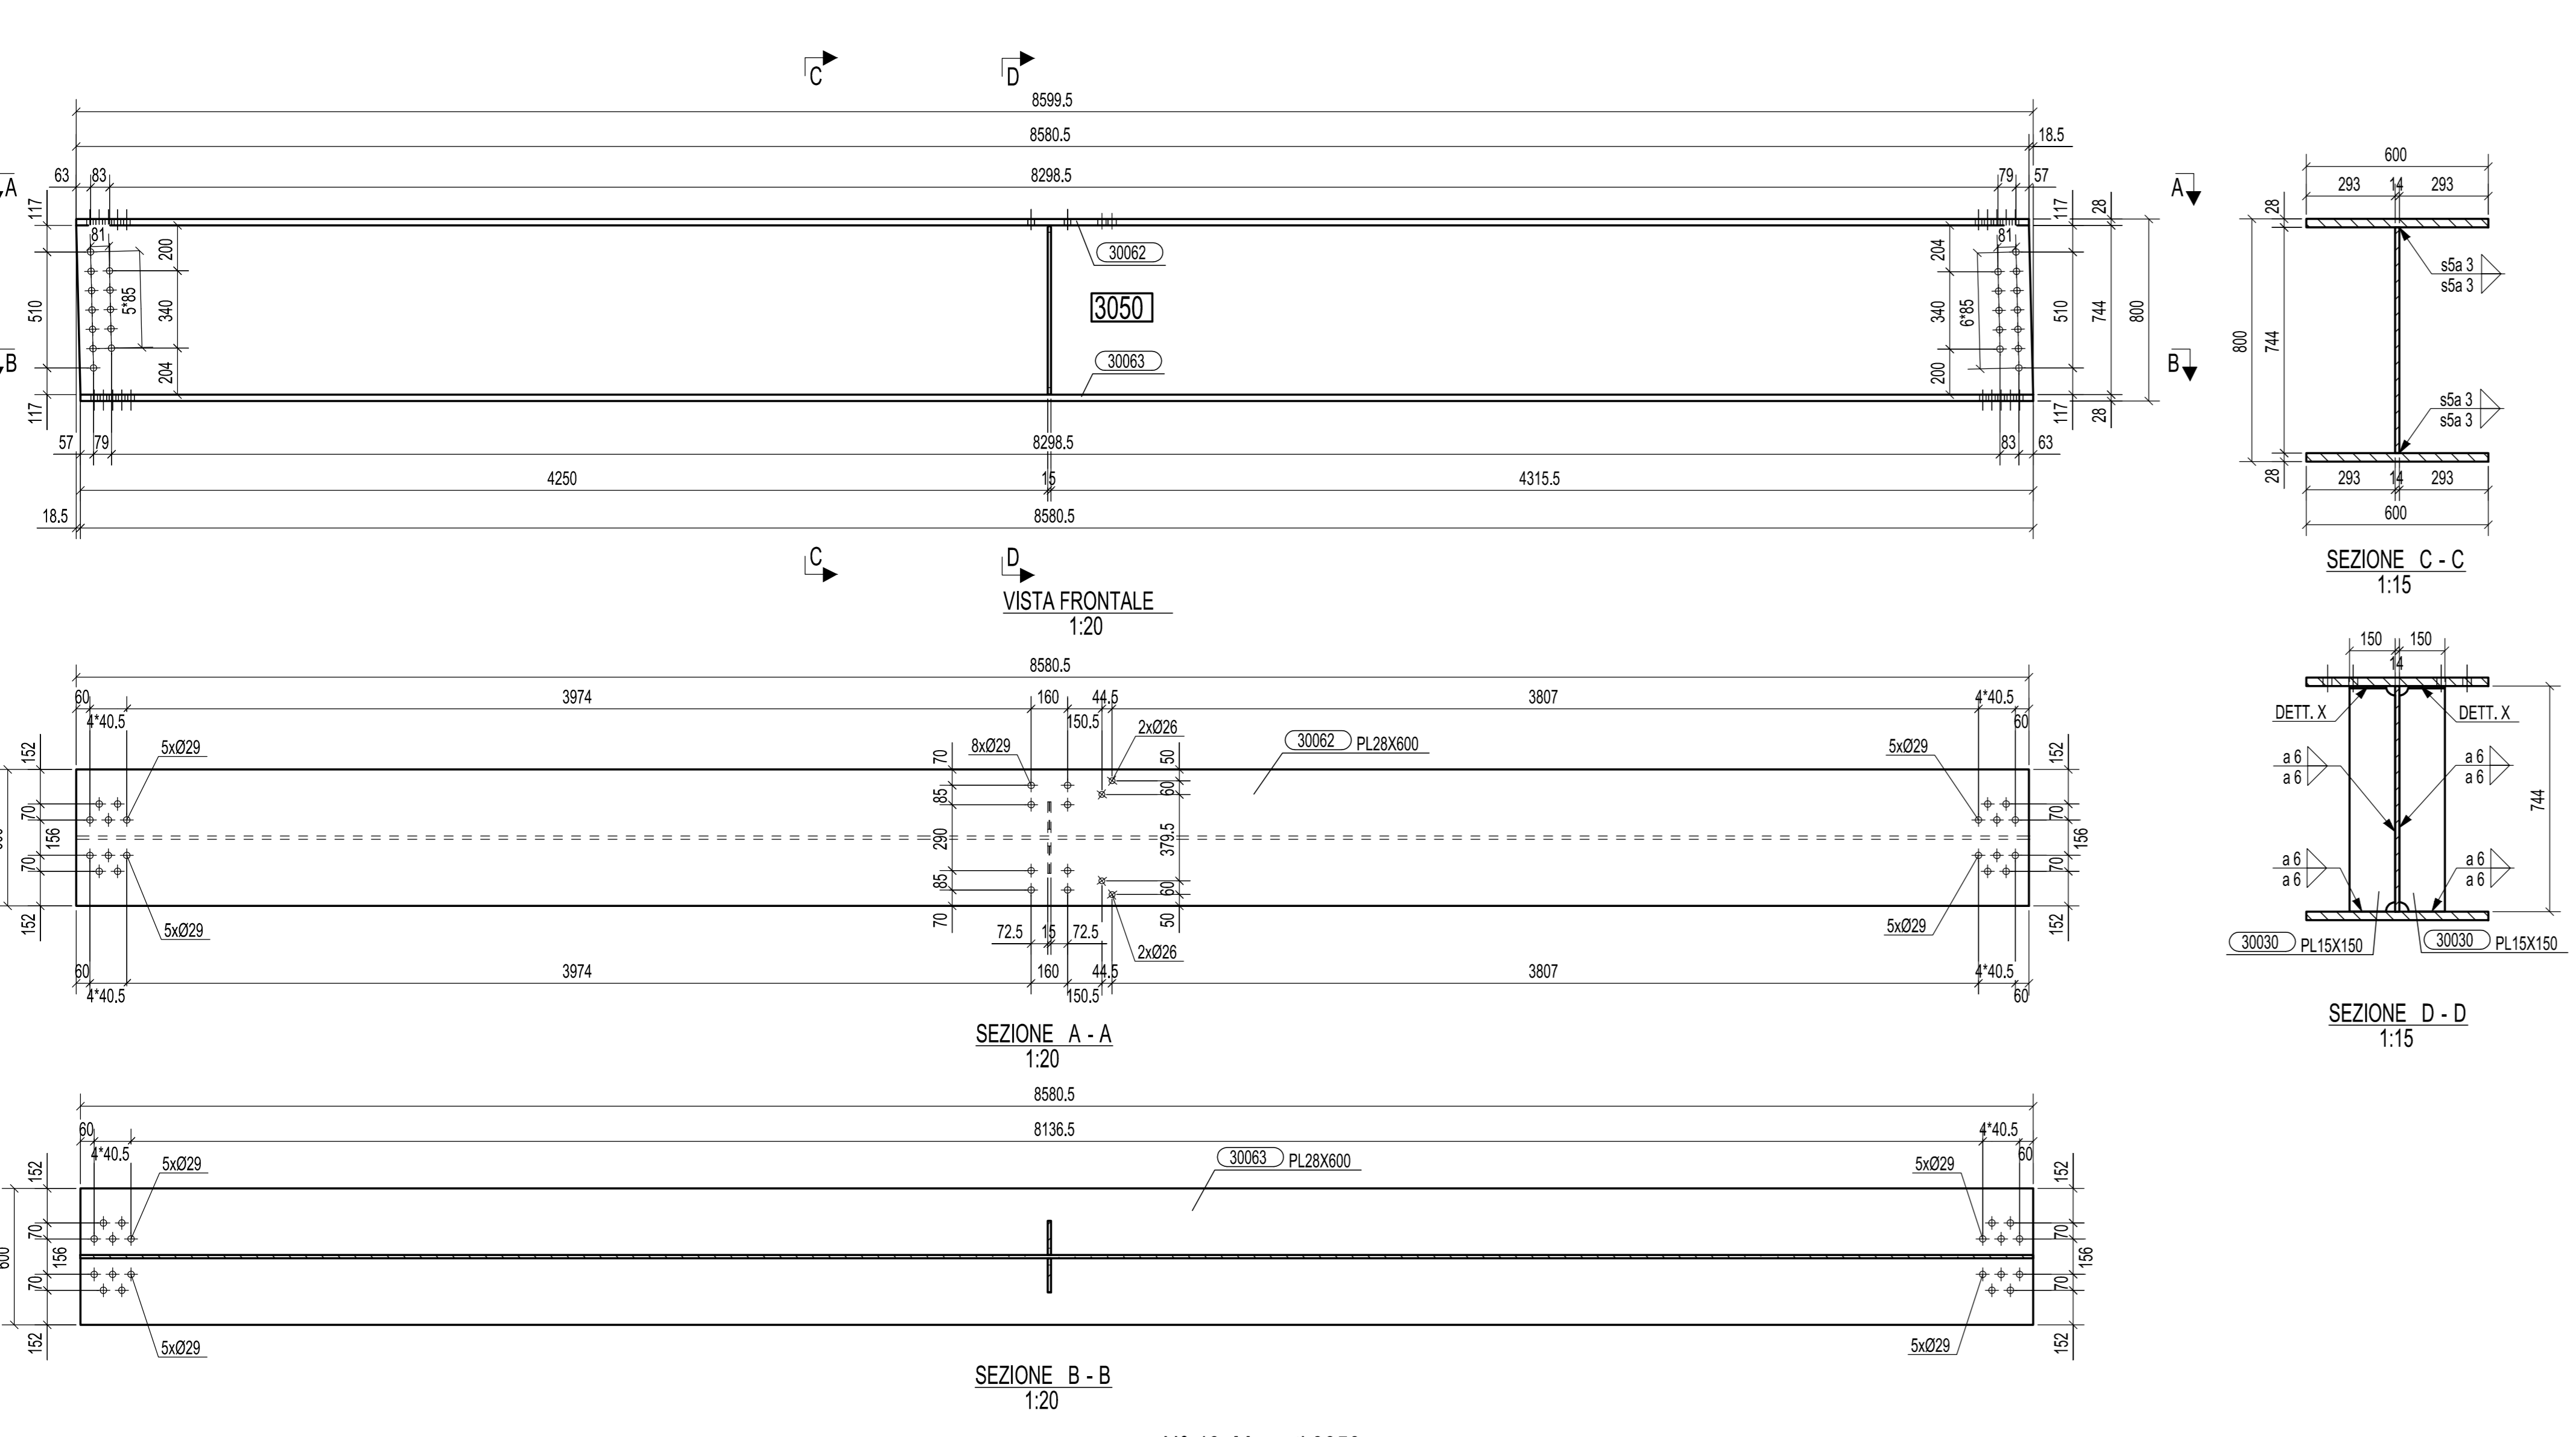


N° 40, Marcati 3050

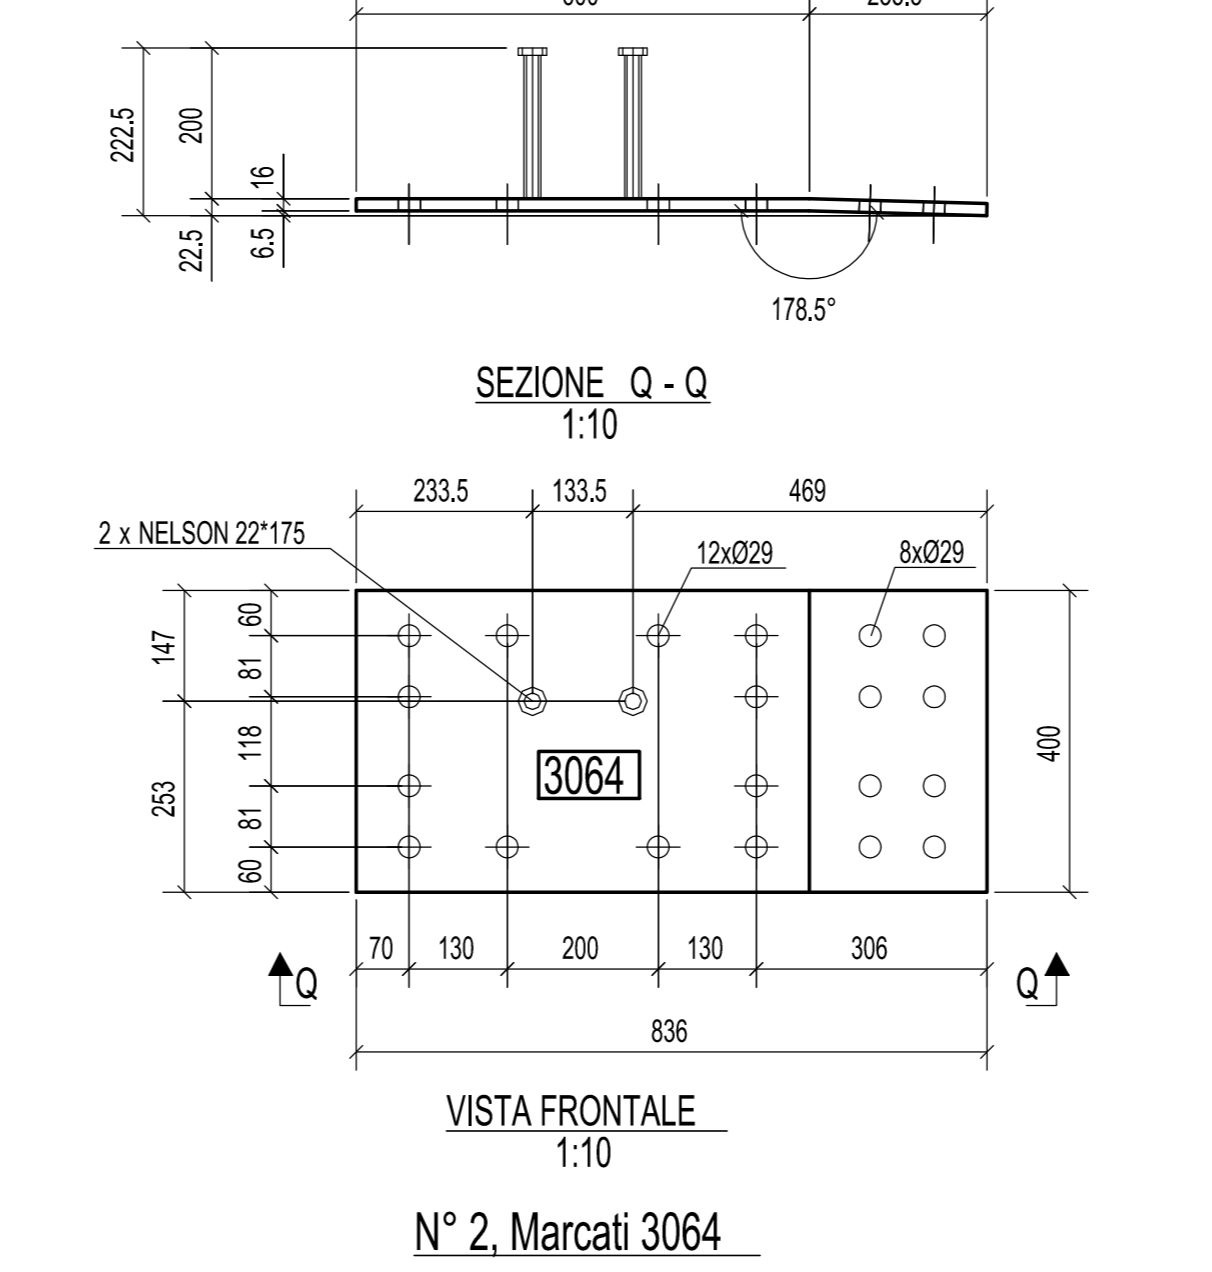


N° 2, Marcati 3064

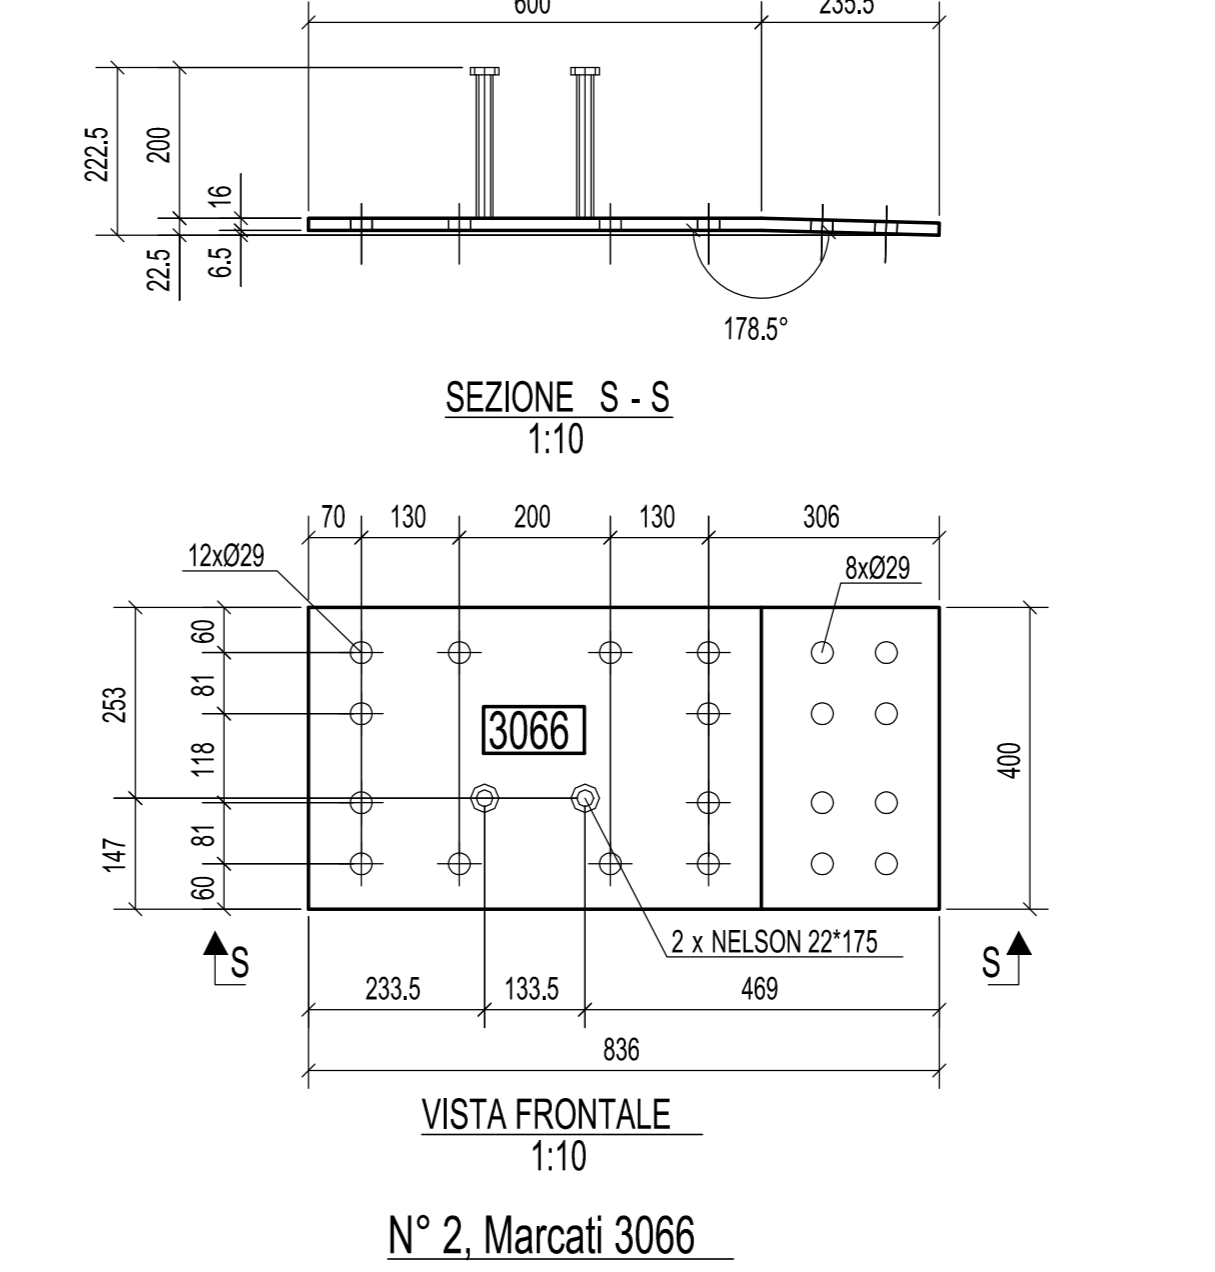



N° 2, Marcati 3066

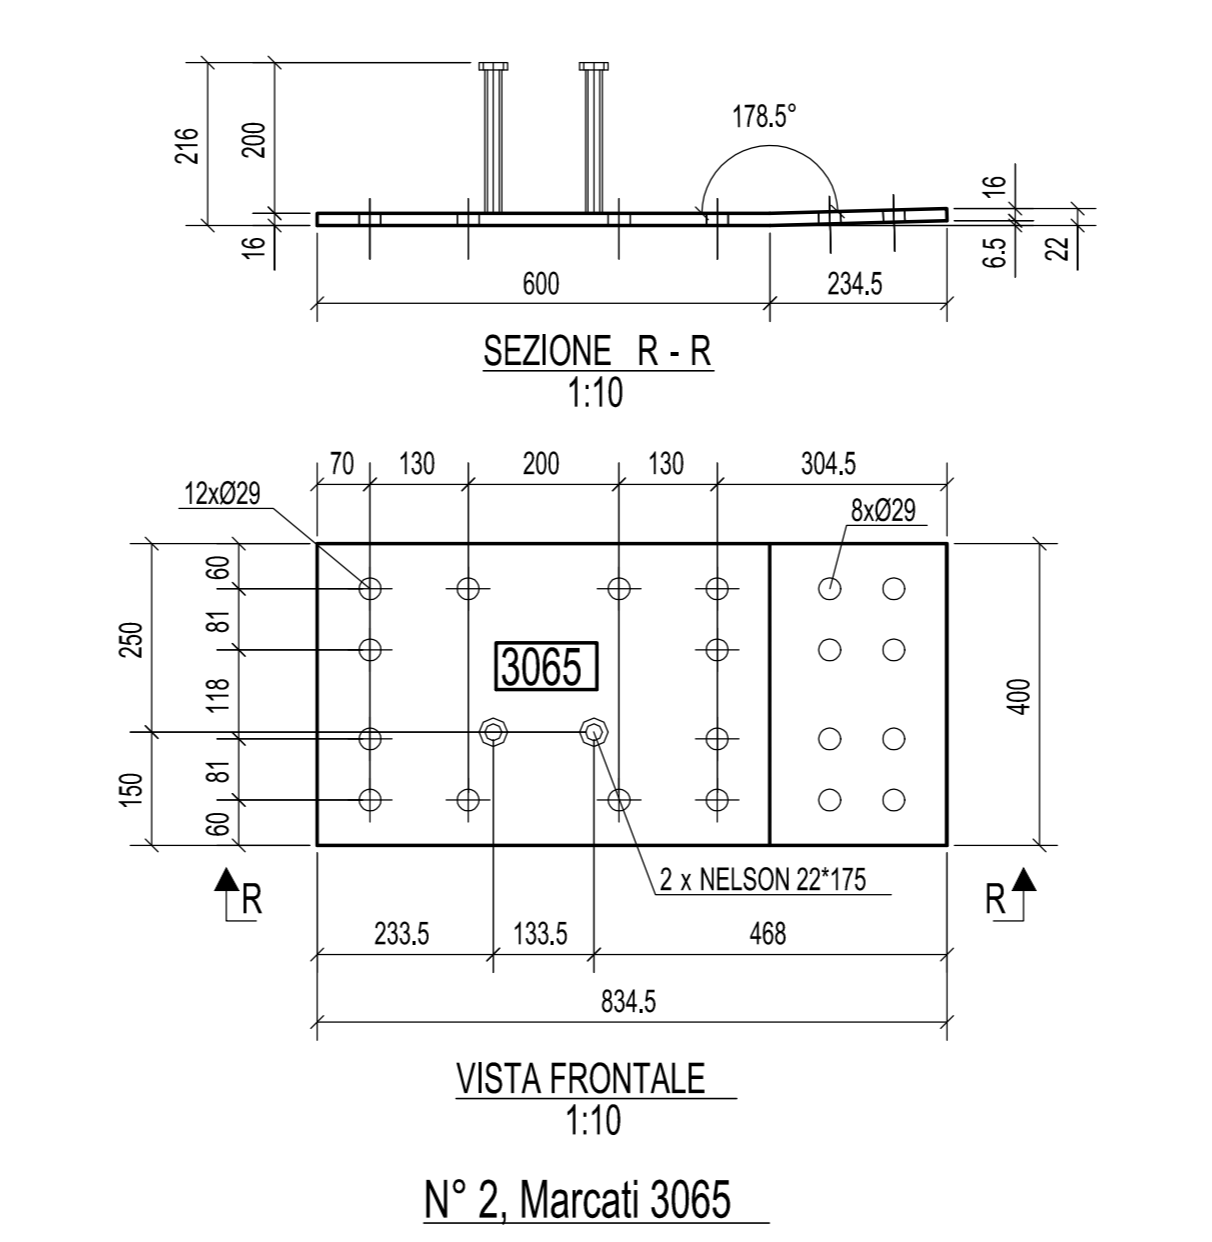

N° 2, Marcati 3065

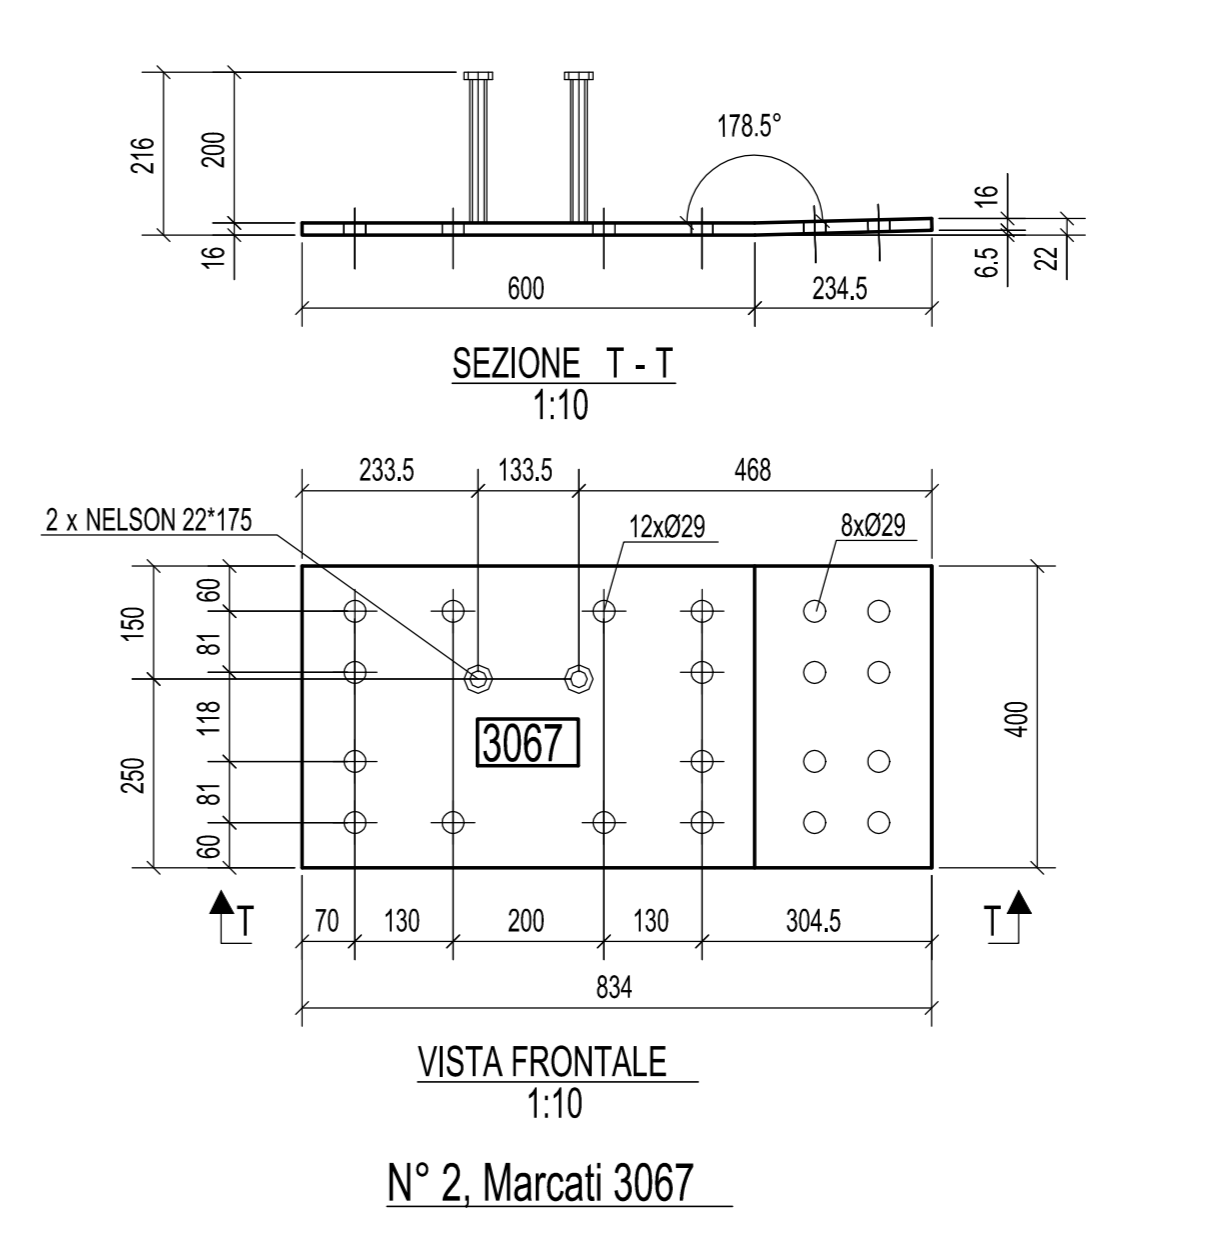

N° 2, Marcati 3067

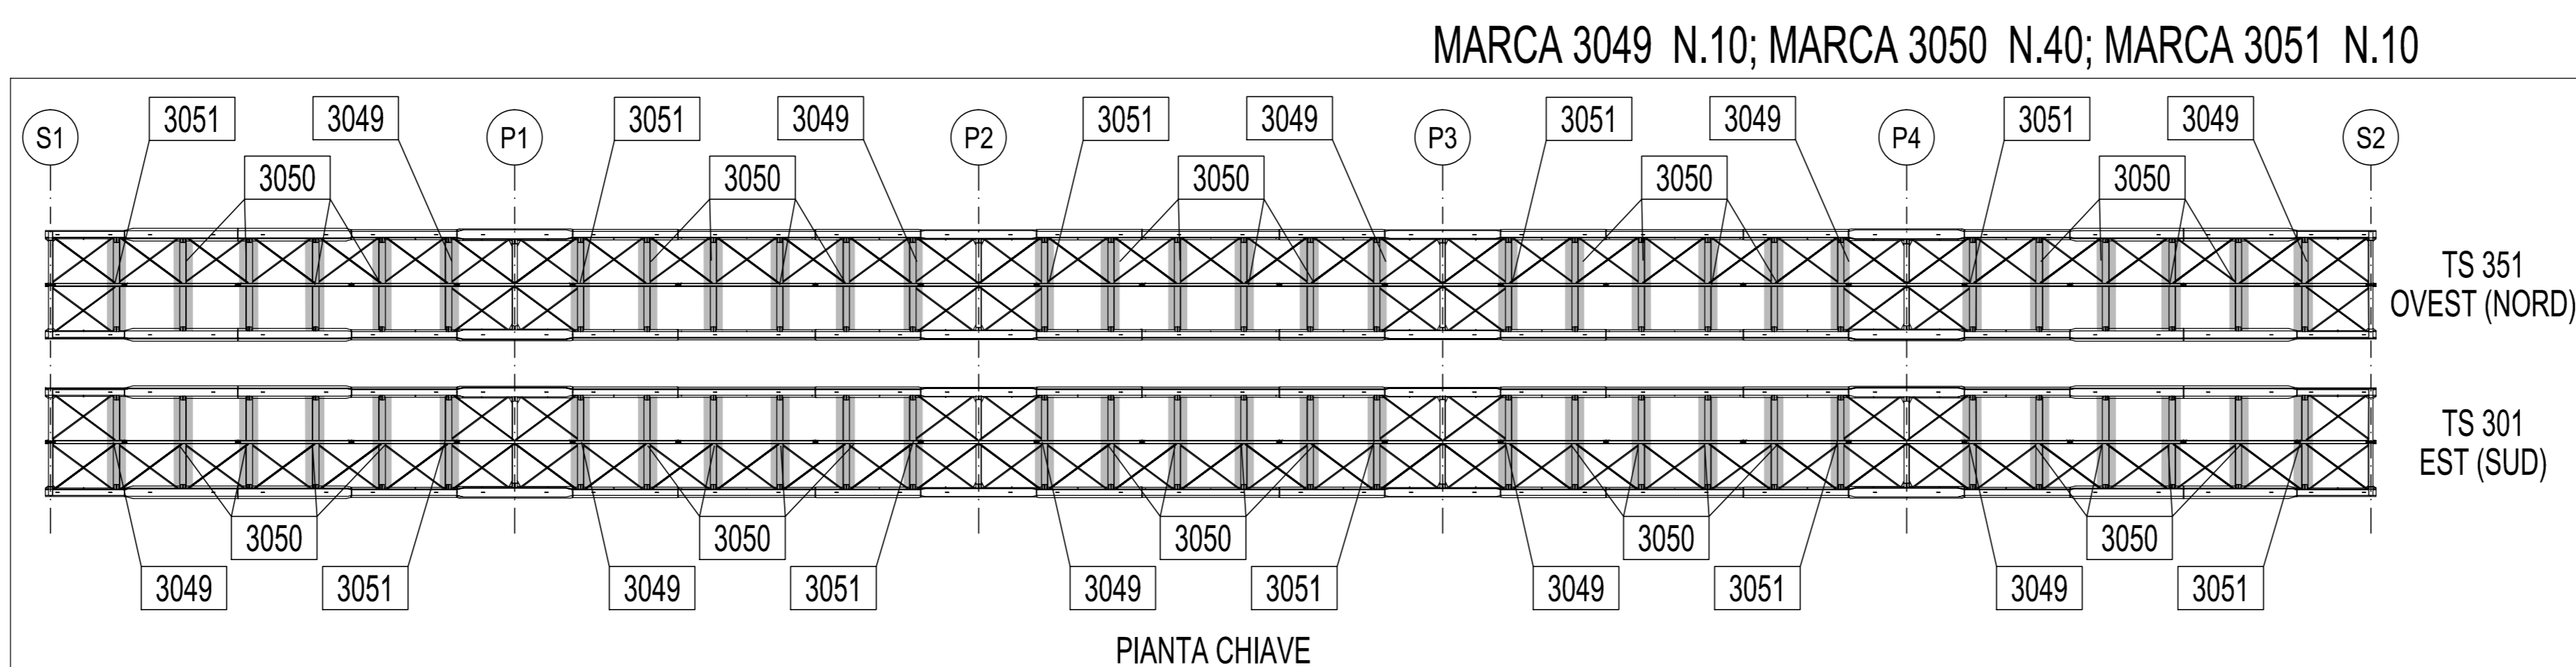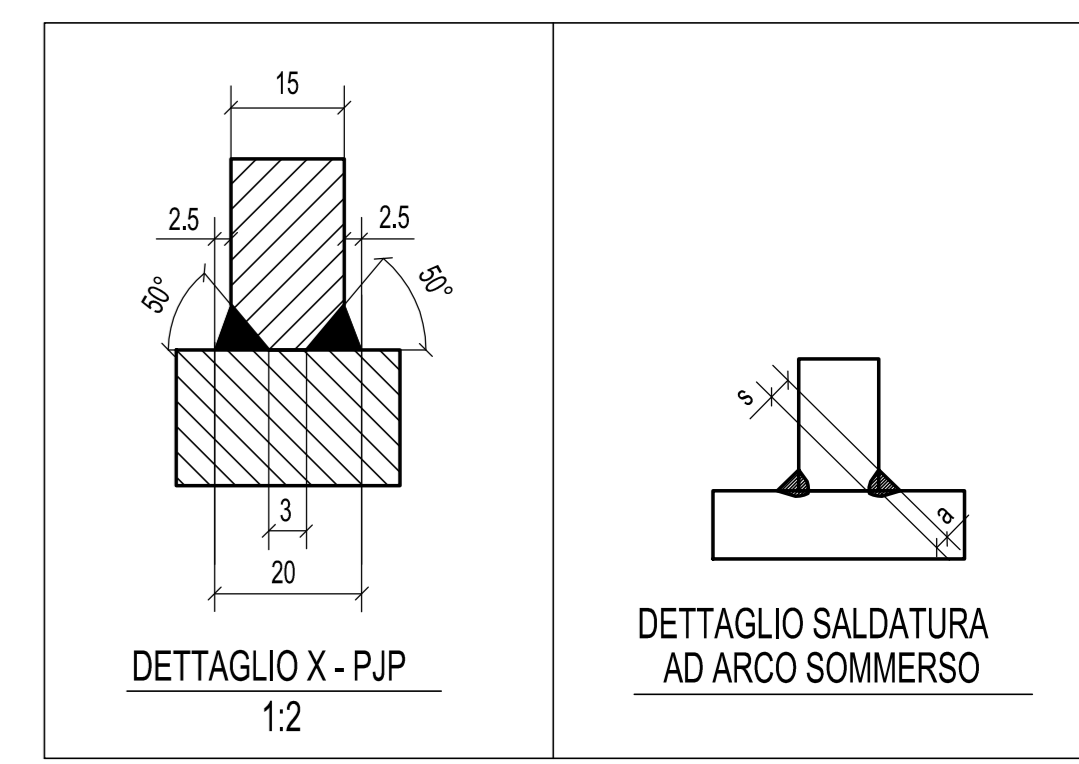

PIANTA CHIAVE

0	25.08.2014	PRIMA EMISSIONE	M.T.A.	Ing. Picco
Rev.	Data	Descrizione	Disegnato da	Controllato da
2014011DCD30470				
Cliente:	STRABAG S.p.A.			Scala:
Operto:	PEDEMONTANA LOMBARDA - TRATTA B1 PONTE SUL TORRENTE LURA TS 301; TS 351 TRAVE MARCHE 3049+3051; 3064+3067			1:20 1:10

MATRICE DI REVISIONE		
REV	DATA	DESCRIZIONE MODIFICA

N.B. LA TAVOLA SOSTITUISCE QUELLA RELATIVA AL CODICE [] DEL PROGETTO ESECUTIVO

COLLEGAMENTO AUTOSTRADALE DALMINE - COMO - VARESE - VALICO DEL GAGGIOLO E OPERE AD ESSO CONNESSE
CONDOTTORE CUP F11A8000000000

TRATTE B1, B2, C, D, TRA 13+14, GREENWAY AS BUILT

OPERE D'ARTE MAGGIORI
PONTI E VIADOTTI
PONTE SUL TORRENTE LURA
TS 301 - TS 351 - TRAVE MARCA 3049/3051 - 3064/3067


Redatto: Di Sarco Verificato: Di Lulo Approvato: Passati