ARMATURA LONGITUDINALE CORRENTE SCALA 1:200

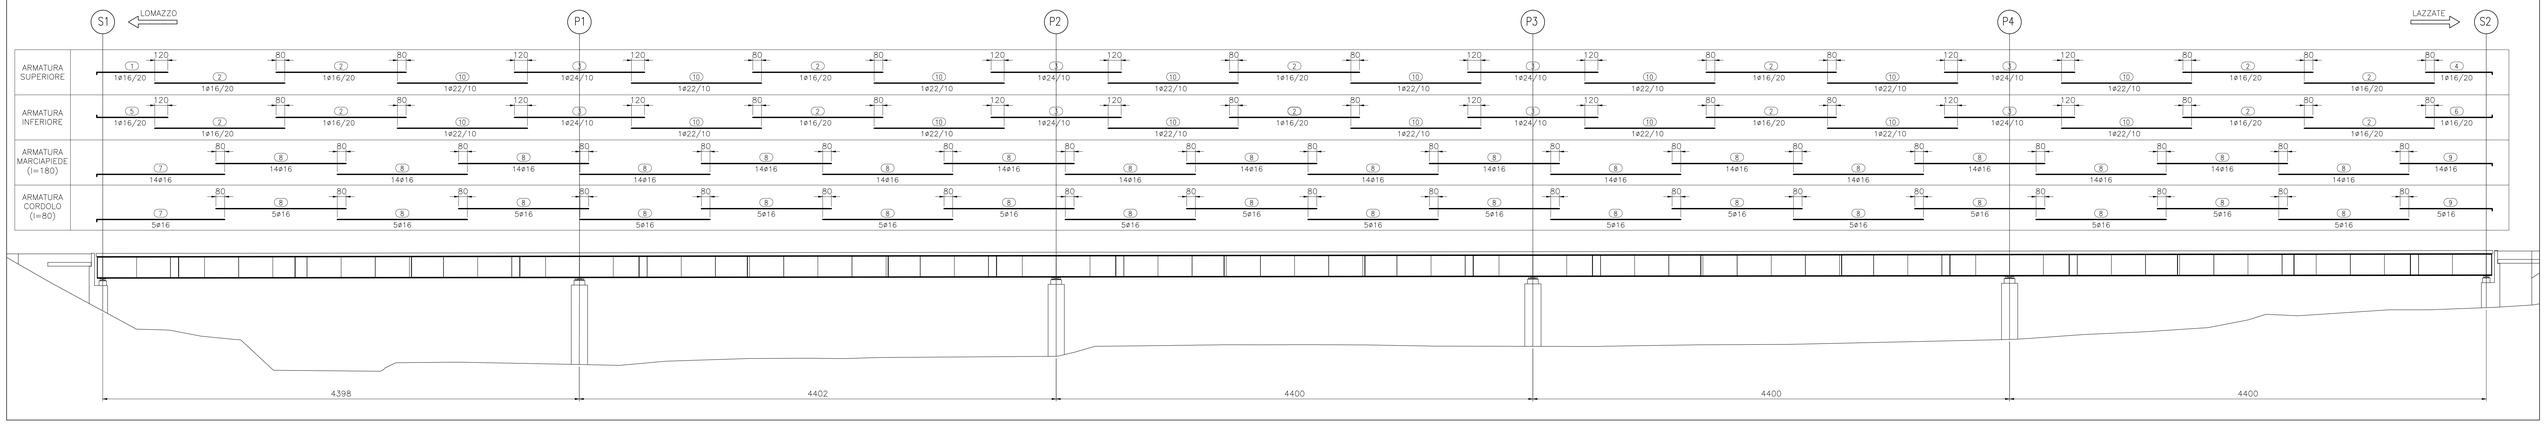

DETTAGLIO ARMATURA LONGITUDINALE CORRENTE

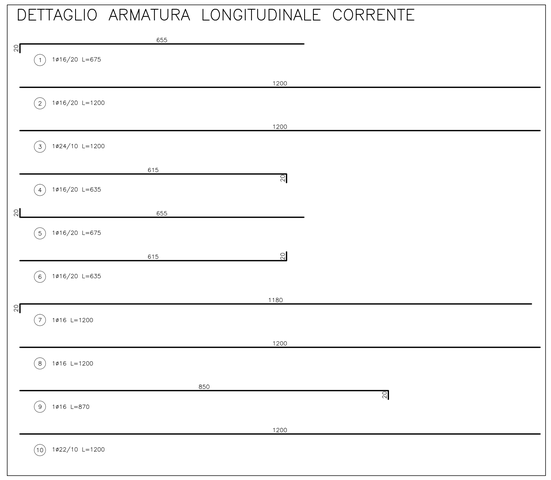

SEZIONE TRASVERSALE TIPICA SCALA 1:50

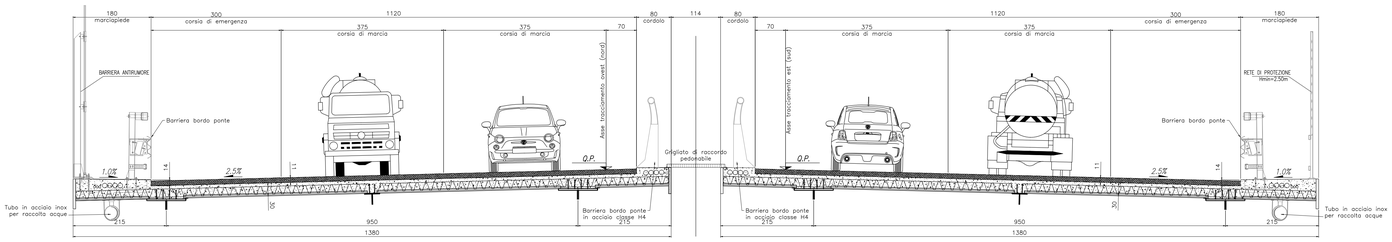

DETTAGLIO TIPICO APPOGGIO DALLE

SCALA 1:10

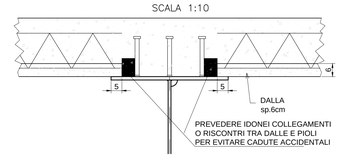

SOLETTA – ARMATURA TRASVERSALE SCALA 1:20

(RAPPRESENTATA VIA OVEST)

ARMATURA CORRENTE

N.B. POSIZIONE 17 NON PRESENTE

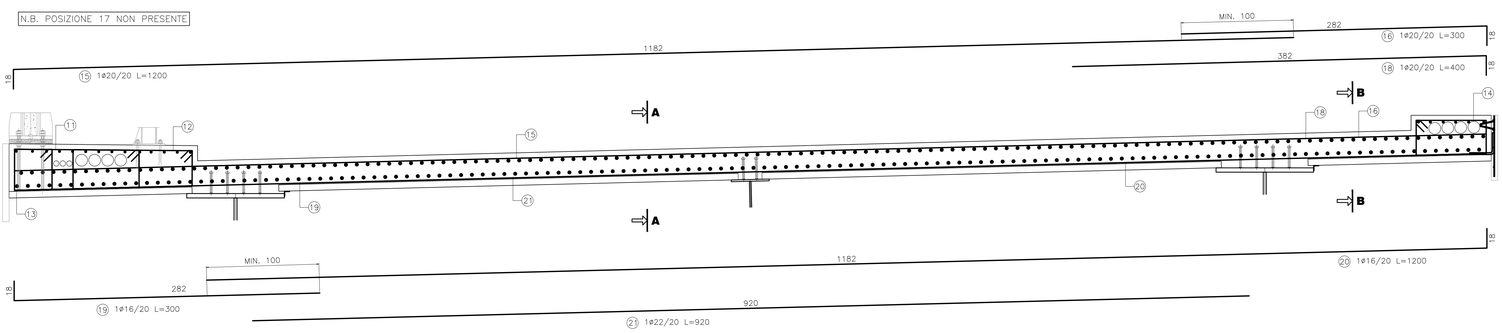

DETTAGLIO ESTREMITÁ SOLETTA

SCALA 1:15

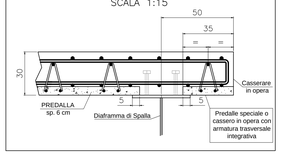

DETTAGLIO APPOGGIO H ≤ 3

SCALA 1:5

DETTAGLIO APPOGGIO H > 3

SCALA 1:5

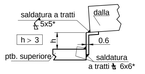

*La saldatura deve essere eseguita
a tratti con g/h ≤ 2.5 dove:
g = tratto non saldato
h = tratto saldato

DETTAGLIO ARMATURA MARCIAPIEDE e CORDOLO SCALA 1:20

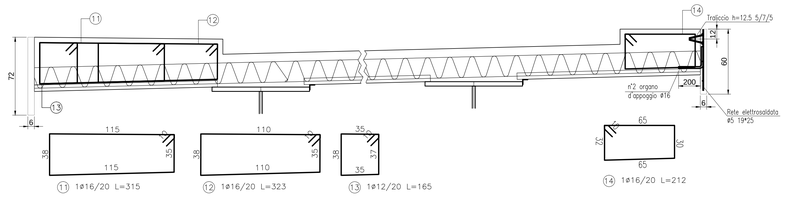

DISTINTA FERRI								
POS.	N°	ϕ [mm]	A	B	Lungh. unitaria [cm]	Lungh. totale [m]	Peso unitario (kg)	Peso TOT. (kg)
1	140	16	20	655	675	945	10,65	1491,53
2	1960	16		1200	1200	23520	18,94	37122,47
3	2224	24		1200	1200	26688	42,62	94775,93
4	140	16	20	615	635	889	10,02	1403,14
5	140	16	20	655	675	945	10,65	1491,53
6	140	16	20	615	635	889	10,02	1403,14
7	19	16	20	1180	1200	228	18,94	359,86
8	361	16		1200	1200	4332	18,94	6837,35
9	19	16	20	850	870	165,30	13,73	260,90
10	4448	22		1200	1200	53376	35,81	159276,21
								304422,06

MATRICE DI REVISIONE

REV	DATA	DESCRIZIONE MODIFICA
	-	-
	-	-
	-	-
	-	-
	-	-
	-	-

N.B.: LA TAVOLA SOSTITUISCE QUELLA RELATIVA AL CODICE E DEL PROGETTO ESECUTIVO

CONCESSIONI AUTOSTRADALI LOMBARDE — Autostrada Pedemontana Lombarda

COLLEGAMENTO AUTOSTRADALE
DALMINE - COMO - VARESE - VALICO DEL GAGGIOLO E OPERE AD ESSO CONNESSE
CODICE C.U.P. F1B9600027000?

TRATTE B1, B2, C, D, TRVA13+14, GREENWAY

AS BUILT

TRATTA B1

OPERE D'ARTE MAGGIORI
PONTI E VIADOTTI
PONTE SUL TORRENTE LURA
CARPENTERIA E ARMATURA SOLETTA

IDENTIFICAZIONE ELABORATO

CODICE PROGETTO: F0510TB

WBS								
FASE PROGETTUALE	LOTTO	ZONA	OPERA	TRATTO OPERA	ABSETO	TIPO ELABORATO	PROGRESSIVO	REVISIONE
A	1	A02	V002	=	CM	CA	15	E01

Scala: VARIE

DATA	DESCRIZIONE	REV
Febbraio 2016	Emissione	E
Febbraio 2016	Revisione	E01

CONCEDENTE

CONCESSIONI AUTOSTRADALI LOMBARDE

CONCESSIONARIO

Autostrada Pedemontana Lombarda — Direttore Tecnico: Ing. Giuseppe Sambo; Responsabile Tecnico: Arch. Giovanni Camillo

APPROVATO

Autostrada Pedemontana Lombarda — Il Direttore dei Lavori: Ing. Francesco Domenico

IMPRESA

RAGGRUPPAMENTO TEMPORANEO IMPRESE:

Mandataria: STRABAG A.G. — Mandante: GLF Grandi Lavori Fincosit S.p.A. — Mandante: ICM S.p.A. — Mandante cooptata: STRABAG S.p.A.

PROGETTISTA - PROGETTO ESECUTIVO DI DETTAGLIO

RAGGRUPPAMENTO TEMPORANEO PROGETTISTI:

Mandataria: 3TI PROGETTI ITALIA S.p.A. — Mandante: GPI Progetto s.r.l. — Mandante: ALBERTO CECCHINI — Mandante: Arch. Salvatore Vermiglio

RESPONSABILE DI PROGETTO ED INCARICATO DELL'INTEGRAZIONE FRA LE VARIE PRESTAZIONI:
Ing. Alberto Cecchini

ELABORAZIONE PROGETTUALE

PROGETTISTA:
3TI PROGETTI ITALIA S.p.A

3TI ITALIA S.p.A.
DIRETTORE TECNICO
Ing. Stefano Luca Passati
Ordine degli Ingegneri
Provincia di Roma n. 20809

Redatto: Cantone — Verificato: Di Sanzo — Approvato: Possati