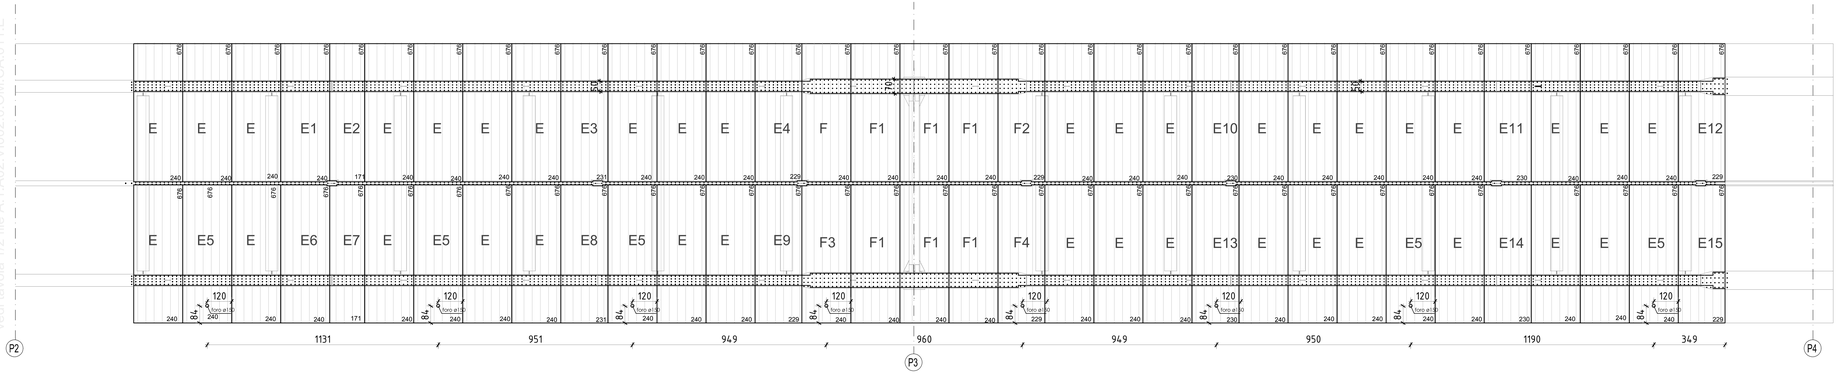

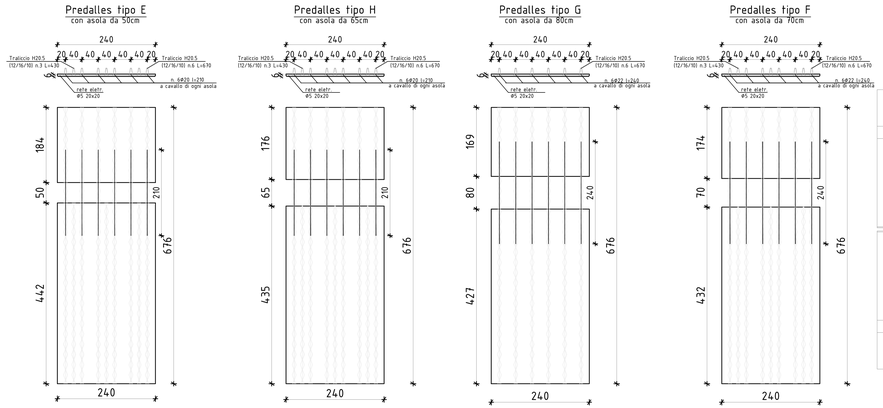

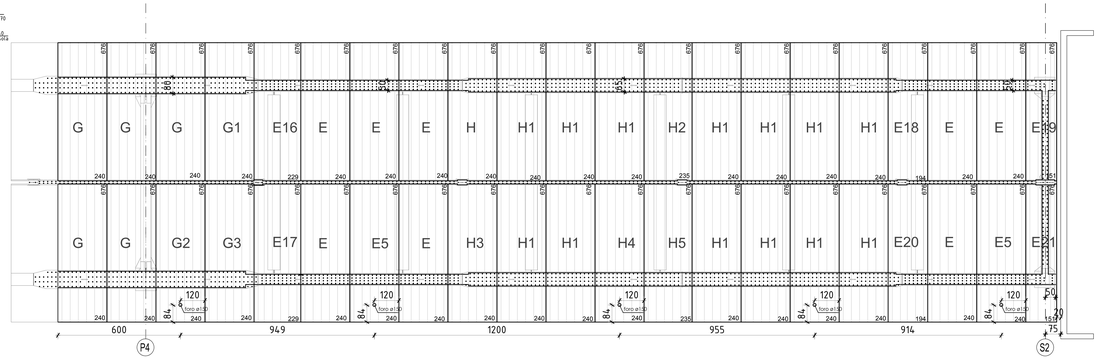

MATERIALI

		cl. Resistenza	cl. Consistenza	cl. Esposizione	Ø aggregato (mm)
CALCESTRUZZI	GETTI DI PULIZIA	C12/15	-	XC2	30
	DIAFRAMMI	C25/30	S4	XC2	30
	PALI FONDAZIONE	C20/25	S4	XC2	25
	FONDAZIONI	C25/30	S4	XC2	25
	ELEVAZIONI	C28/35	S4	XF1	25
	SOLETTE IMPALCATI E TRAVERSI	C28/35	S4	XF4	25
	TRAVI CAP	C45/55 CJ32/40	S4	XF2	25
ACCIAIO IN BARRE PER GETTI	ARMATURE	Fe B44K			
ACCIAIO IN TREFOLI	Trefoli 0,5"	fpPk≥1860 Mpa fp(1%)≥1640 Mpa σspi=1500 Mpa			
ACCIAIO CARPENTERIA METALLICA	Profili e bolzoni	S355 (ex FE510)			
	Palancolati e micropali	S275 (ex FE430)			
COPRIFERRO (cm)	Pali, diaframmi e cordoli	5			
	Fondazione	4			
	Elevazione	3			
	Soletto impalcato e traversi	3			
	Travi CAP	3			

CONVENZIONI

MISURAZIONE DEL COPRIFERRO NETTO

LA LUNGHEZZA DELLE PARTI DI BARRE (ESPRESSA IN cm) E' "FUORI TUTTO" (NORME ISO/DIN 4066)

L

DIAMETRI MINIMI DI PIEGATURA

Armature

D1 = 1.5Ø
Ø < 20 mm → D2 = 4Ø
Ø > 20 mm → D2 = 8Ø

Staffe

Ø < 14 mm → D2 = 4Ø
Ø ≥ 14 mm → Vedi armatura princ.

MATRICE DI REVISIONE

REV	DATA	DESCRIZIONE MODIFICA

N.B.: LA TAVOLA SOSTITUISCE QUELLA RELATIVA AL CODICE E DEL PROGETTO ESECUTIVO

CONCESSIONI AUTOSTRADALE LOMBARDE

Autostrade Pedemontane Lombarde

COLLEGAMENTO AUTOSTRADALE
DALMINE - COMO - VARESE - VALICO DEL GAGGIOLO E OPERE AD ESSO CONNESSE
CODICE CUP: F15B00277001

TRATTE B1, B2, C, D, TRVA13+14, GREENWAY

AS BUILT

TRATTA B1

OPERE D'ARTE MAGGIORI: PONTI E VIADOTTI
PONTE SUL TORRENTE LURA
CARPENTERIA E ARMATURA PREDALLES - ASSE EST TAV 2/2

IDENTIFICAZIONE ELABORATO

CODICE PROGETTO: F00107B

FASE PROGETTUALE	LOTTO	ZONA	OPERA	TIPO DI DOCUMENTO	N. ELABORATO	SUBALTERNO	PROGRESSIVO	REVISIONE
A	1	A02	V002	0	OM	CA	012	E

Scala: 1:50

DATA	DESCRIZIONE	REV.
Settembre 2016	Emissione	E

CONCEDENTE

CONCESSIONI AUTOSTRADALE LOMBARDE

CONCESSIONARIO

Autostrade Pedemontane Lombarde

Direttore Tecnico:
Ing. Enrico Maria Pesenti
Referente Tecnico:
Arch. Giovanni Cerrito

APPROVATO

Autostrade Pedemontane Lombarde

Il Direttore dei Lavori:
Ing. Francesco Domenico Sciarrillo

IMPRESA

RAGGRUPPAMENTO TEMPORANEO IMPRESE:

Mandataria	Mandante	Mandante	Mandante cooptata
STRABAG A.G.	GLF Grandi Lavori Fincosit S.p.A.	Impresa costruzioni Giuseppe Maltauro S.p.A.	STRABAG S.p.A.

STRABAG GRANDI LAVORI FINCOSIT MALTAURO STRABAG

PROGETTISTA = PROGETTO ESECUTIVO DI DETTAGLIO

RAGGRUPPAMENTO TEMPORANEO PROGETTISTI:

Mandataria	Mandante	Mandante	Mandante
3TI PROGETTI ITALIA	GPI SOCIETÀ DI INGEGNERIA PER L'INGEGNERIA	ITECO	Arch. Salvatore Ferraiolo

RESPONSABILE DI PROGETTO ED INCARICATO DELL'INTEGRAZIONE FRA LE VARIE PRESTAZIONI:
Ing. Alberto Cecchini

ELABORAZIONE PROGETTUALE

PROGETTISTA:
3TI PROGETTI ITALIA S.p.A

3TI ITALIA S.p.A.
DIRETTORE TECNICO
Ing. Stefano Luca Passeri
Ordine degli Ingegneri
Provincia di Roma n. 20809

Redatto: Pieruzzi | Verificato: Di Iullo | Approvato: Quadrelli

Data: Settembre 2016