Prospetto generale dell'impalcato

Scala 1:200

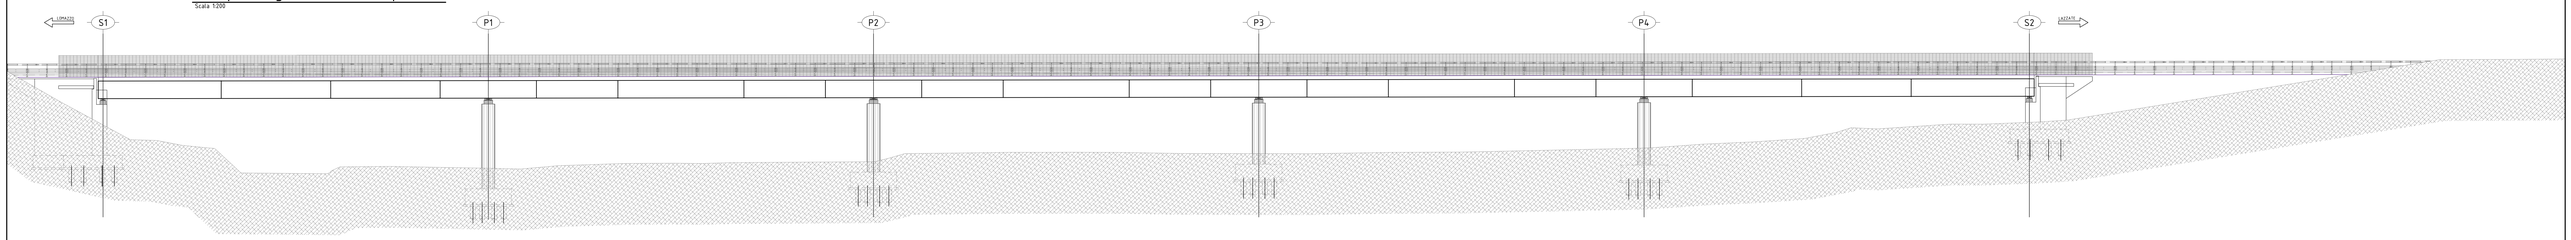

Pianta generale dell'impalcato

Scala 1:200

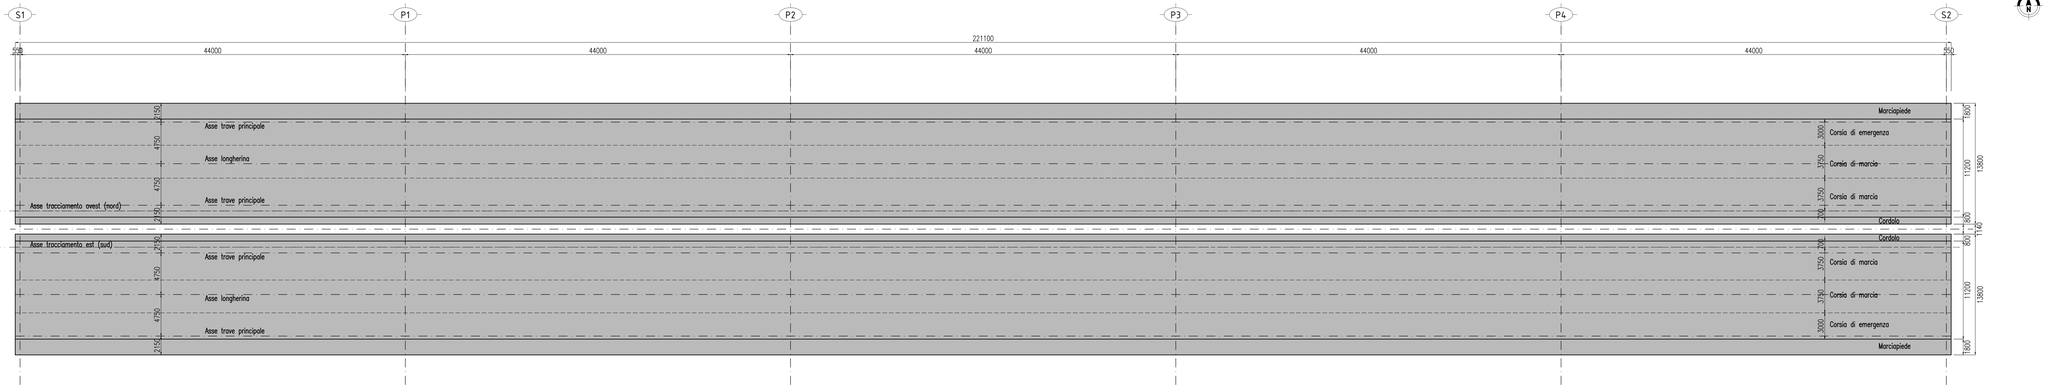

Sezione tipologica dell'impacato

Scala 1:50

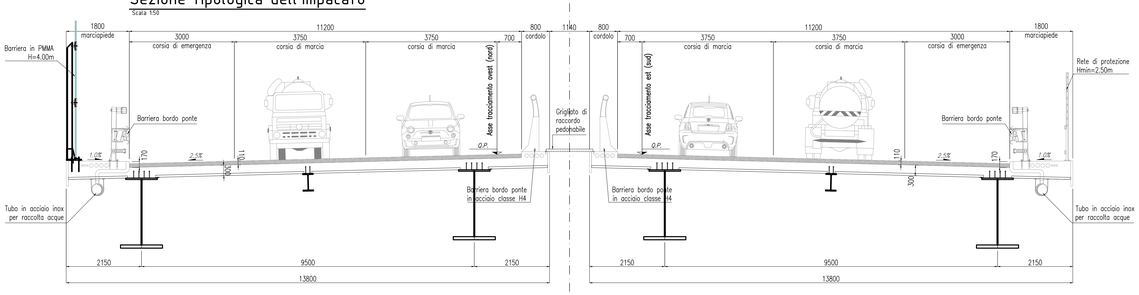

MATRICE DI REVISIONE

REV	DATA	DESCRIZIONE MODIFICA

N.B.: LA TAVOLA SOSTITUISCE QUELLA RELATIVA AL CODICE E DEL PROGETTO ESECUTIVO

CONCESSIONE AUTOSTRADALI LOMBARDE — Autostrada Pedemontana Lombarda

COLLEGAMENTO AUTOSTRADALE
DALMINE - COMO - VARESE - VALICO DEL GAGGIOLO E OPERE AD ESSO CONNESSE

CODICE C.U.P. E21B08000010004

TRATTE B1, B2, C, D, TRVA13+14, GREENWAY

AS BUILT

TRATTA B1

OPERE D'ARTE MAGGIORI: PONTI E VIADOTTI
PONTE SUL TORRENTE LURA
PIANTA IMPALCATO, PROSPETTO E SEZIONE TIPO

IDENTIFICAZIONE ELABORATO

CODICE PROGETTO: F001078

FASE PROGETTUALE	LOTTO	ZONA	OPERA	TRATTO/OPERA	ABBINO	TIPO ELABORATO	PROGRESSIVO	REVISIONE
A	1	A02	V002	B	PZ	SC	001	E_01

Scala: 1:20 - 1:50

DATA	DESCRIZIONE	REV
Gennaio 2016	Emissione	E_01
Gennaio 2016	Emissione	E_01

CONCEDENTE

CONCESSIONE AUTOSTRADALI LOMBARDE

CONCESSIONARIO

Autostrada Pedemontana Lombarda — Direttore Tecnico: Ing. Giuseppe Sartiro; Referente Tecnico: Arch. Giovanni Cerutti

APPROVATO

Autostrada Pedemontana Lombarda — Il Direttore dei Lavori: Ing. Francesco Domenico

IMPRESA

RAGGRUPPAMENTO TEMPORANEO IMPRESE:

Mandataria	Mandante	Mandante	Mandante
STRABAG A.G.	GLF Grandi Lavori Fincosit S.p.A.	ICM S.p.A.	STRABAG S.p.A.

STRABAG — CONSORZIO ARCHITETTURE — ICM — STRABAG

PROGETTISTA - PROGETTO ESECUTIVO DI DETTAGLIO

RAGGRUPPAMENTO TEMPORANEO PROGETTISTI:

Mandataria	Mandante	Mandante	Mandante
3TI PROGETTI ITALIA	C.P. Ingegneria		Arch. Salvatore Cevaglio

RESPONSABILE DI PROGETTO ED INCARICATO DELL'INTEGRAZIONE FRA LE VARIE PRESTAZIONI:

Ing. Alberto Cecchini

ELABORAZIONE PROGETTUALE

PROGETTISTA:

3TI PROGETTI ITALIA S.p.A

3TI ITALIA S.p.A.
DIRETTORE TECNICO
Ing. Stefano Sesia Prassati
Ordine degli Ingegneri
Provincia di Roma n. 20809

Redatto: De Lena — Verificato: Sorge — Approvato: Possati