



Sezione longitudinale

Scala 1:200

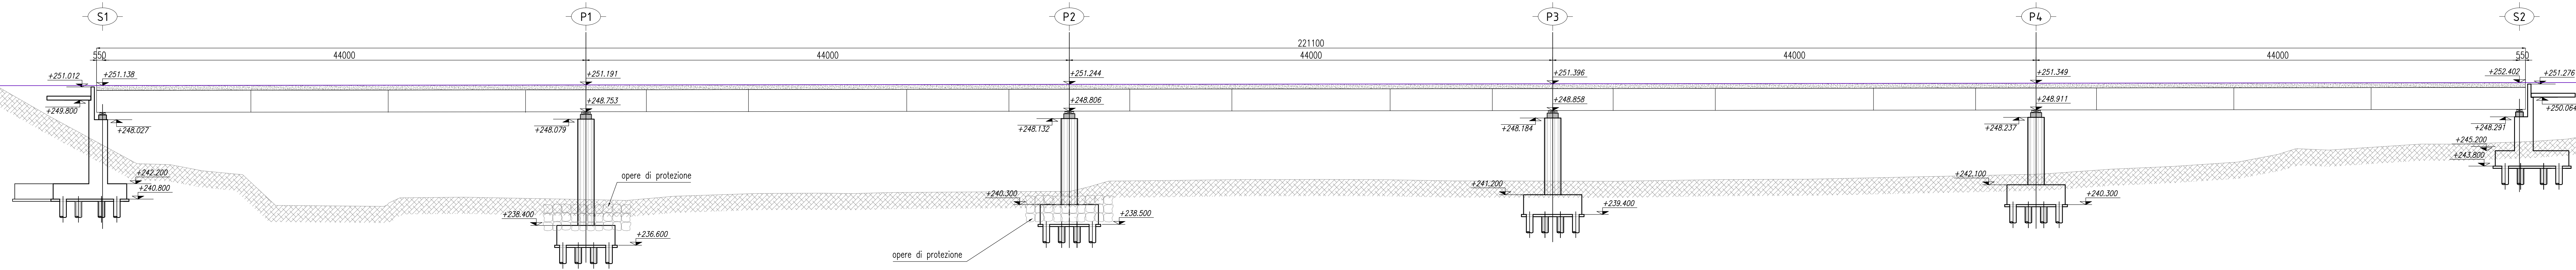

Pianta fondazioni

Scala 1:200

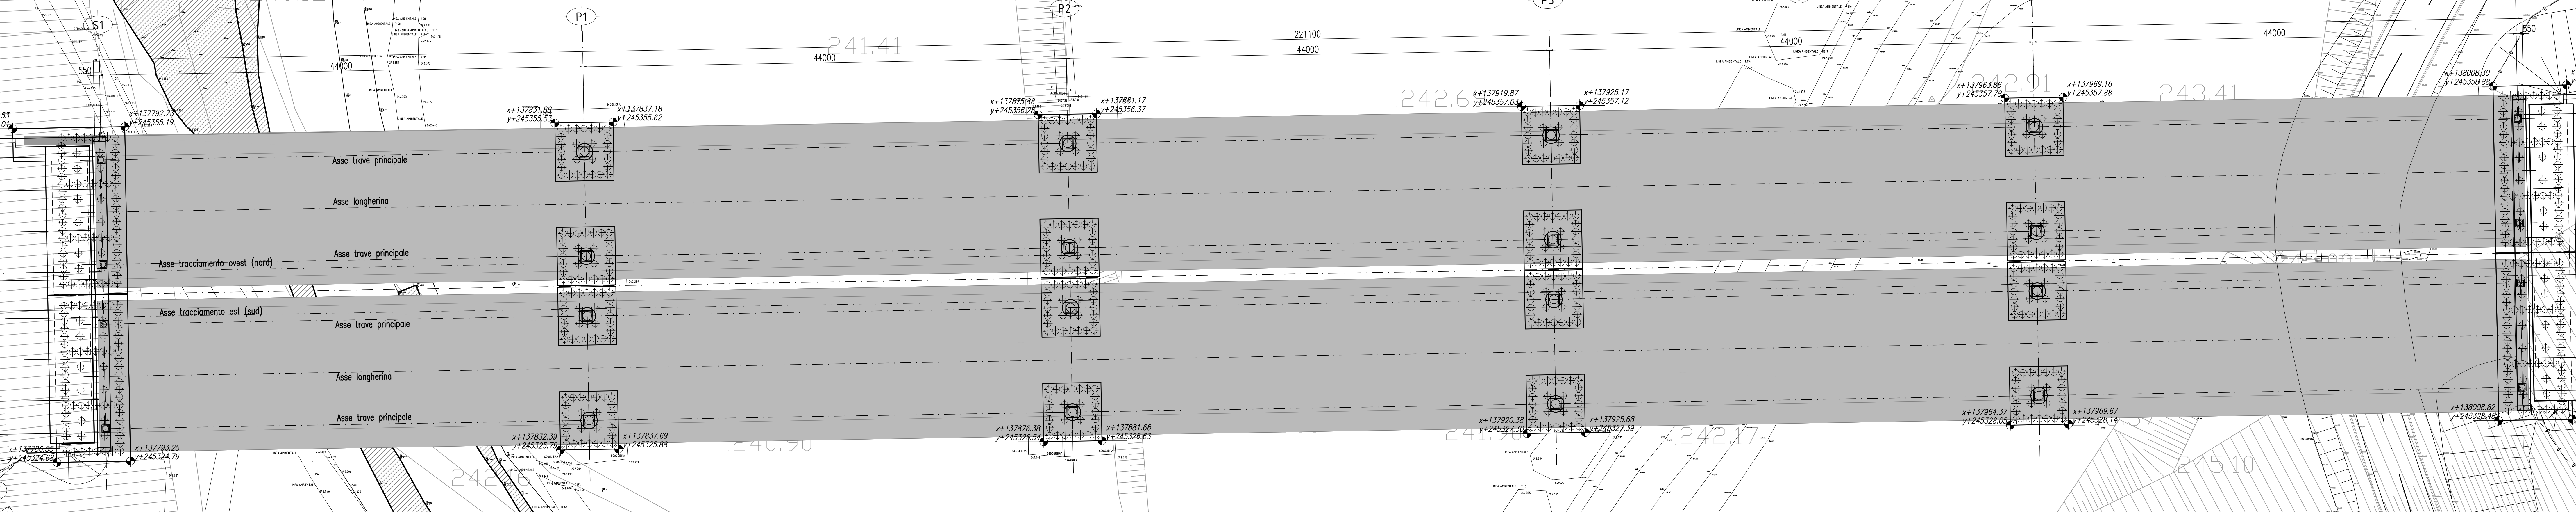

Pianta chiave

Fuori scala



MATRICE DI REVISIONE

| REV | DATA | DESCRIZIONE MODIFICA |
|-----|------|----------------------|
| | | |
| | | |
| | | |
| | | |

N.B.: LA TAVOLA SOSTITUISCE QUELLA RELATIVA AL CODICE [] DEL PROGETTO ESECUTIVO

**COLLEGAMENTO AUTOSTRADALE
DALMINE - COMO - VARESE - VALICO DEL GAGGIOLO E OPERE AD ESSO CONNESSE**

CODICE C.U.P. P. F190600027007

**TRATTE B1, B2, C, D, TRV13+14, GREENWAY
AS BUILT**

TRATTA B1
OPERE D'ARTE MAGGIORI: PONTI E VIADOTTI
PONTE SUL TORRENTE LURA
PIANTA E PROSPETTO FONDAZIONI - ASSE OVEST (NORD)

| | | | | | | | | | | | |
|---|--|--------------------------------------|-------------------------|--------------------------------------|--------------------------------|--|--|--------------------------------|--------------------------------|---------------------------|---------------------------|
| <p>IDENTIFICAZIONE ELABORATO</p> <p>CODICE PROGETTO: F01017B WBS</p> <p>FASCE PROGETTUALE: LAVORI ZONA: STRADA USO: TRATTO D'OPERA AMBITO: TRATTO D'OPERA TIPO ELABORAZIONE: PROSPETTO REVISIONE: 01</p> <p>DATA: 2016 DESCRIZIONE: ESECUTIVO</p> <p>CONCEDENTE: CONCESSIONARI AUTOSTRADALI LOMBARDE</p> <p>CONCESSIONARIO: Adisitalia Direttore Tecnico: Ing. Giuseppe Sarto Lombardia: Raffaele Tassinari Asst. Giovanni Caracciolo</p> <p>APPROVATO: Adisitalia Il Direttore dei Lavori: Ing. Francesco Domenico Lombardi</p> | <p>IMPRESA RAGGRUPPAMENTO TEMPORANEO IMPRESE:</p> <table border="0"> <tr> <td>Mantenitore: STRABAG A.S.</td> <td>Mantenitore: ICM S.p.A.</td> <td>Mantenitore cooptata: STRABAG S.p.A.</td> </tr> <tr> <td>Grandi Lavori: Fincosit S.p.A.</td> <td></td> <td></td> </tr> </table> <p>STRABAG ICM STRABAG</p> <p>PROGETTISTA - PROGETTO ESECUTIVO DI DETTAGLIO RAGGRUPPAMENTO TEMPORANEO PROGETTISTI:</p> <table border="0"> <tr> <td>Mantenitore: STI ITALIA S.p.A.</td> <td>Mantenitore: STI ITALIA S.p.A.</td> </tr> <tr> <td>Arch. Salvatore Vignaggio</td> <td>Arch. Salvatore Vignaggio</td> </tr> </table> <p>RESPONSABILE DI PROGETTO ED INCARICATO DELL'INTEGRAZIONE FRA LE VARIE PRESTAZIONI: Ing. Alberto Cecchini</p> <p>ELABORAZIONE PROGETTUALE PROGETTISTA: 311 PROGETTI ITALIA S.p.A.</p> <p>STI ITALIA S.p.A. ROBERTO TONIN Ing. Stefano Enzo Pissardi Ordine degli Ingegneri Provincia di Roma n. 20809</p> <p>Redatto: PANCOTTO Verificato: SORGE Approvato: POSSATI</p> | Mantenitore: STRABAG A.S. | Mantenitore: ICM S.
