PROFILO LONGITUDINALE SETTI CENTRALI 1:125

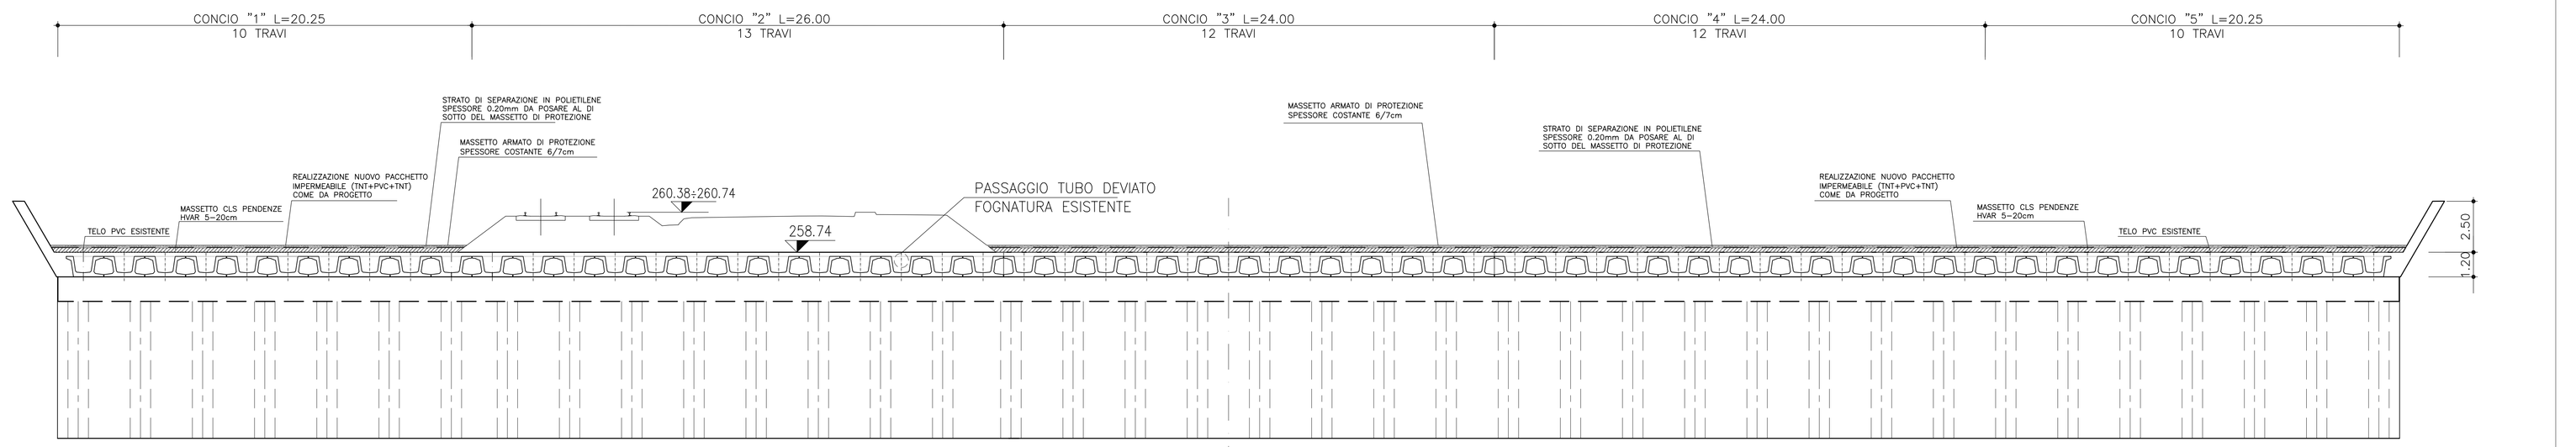

SEZIONE TRASVERSALE 1:100

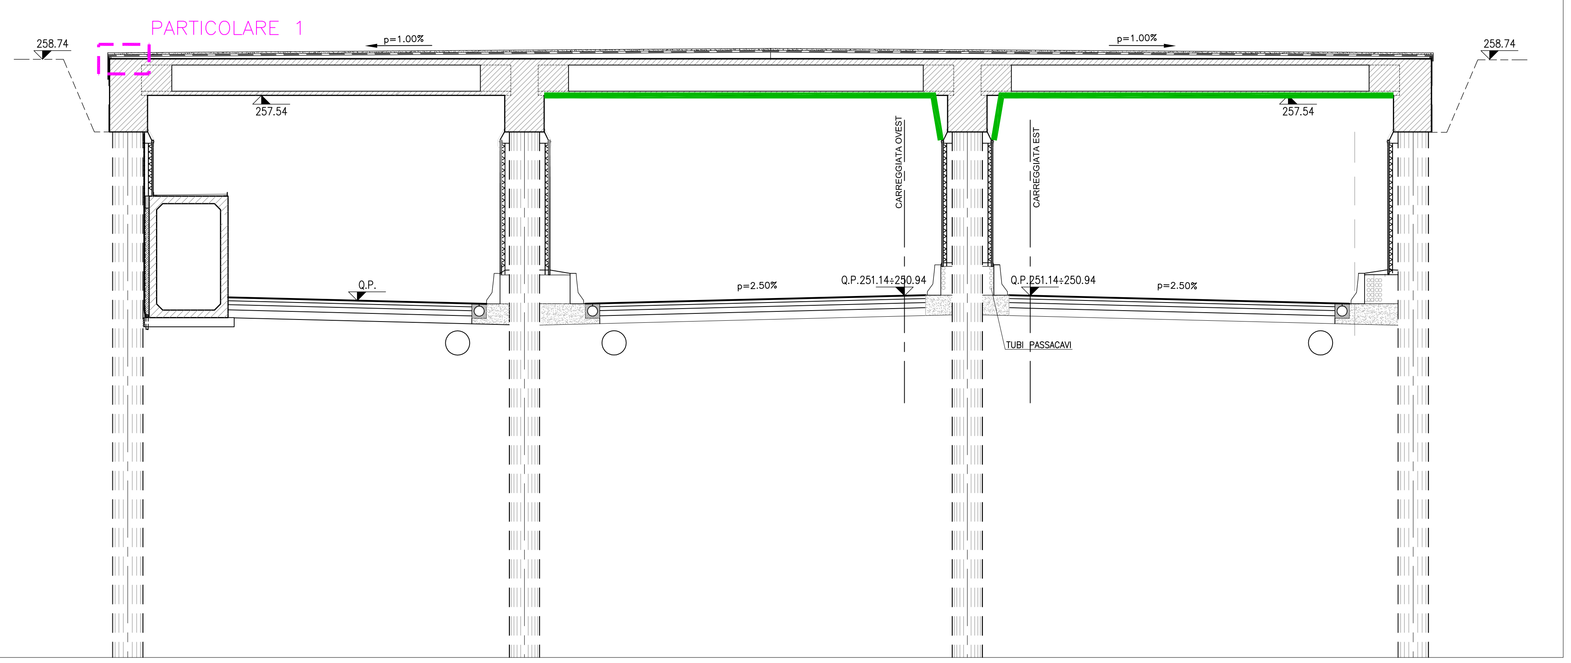

LEGENDA

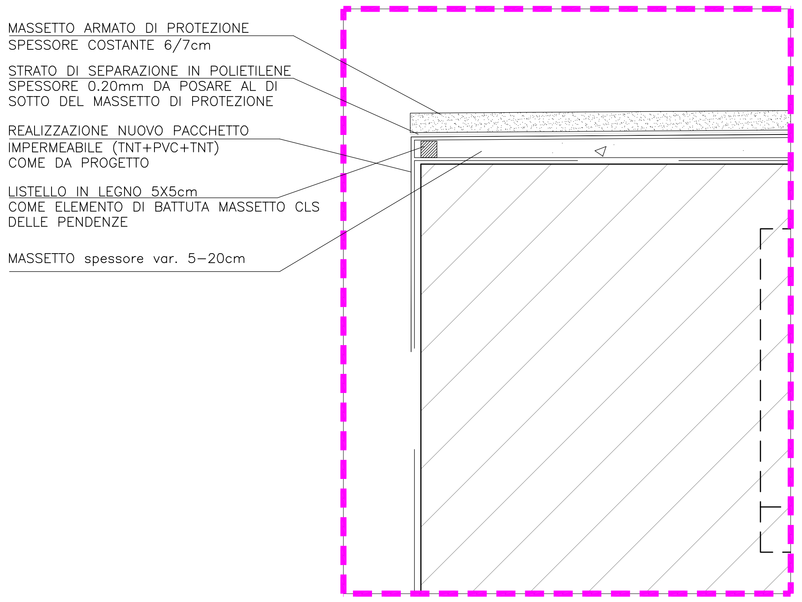

PARTICOLARE 1

DETTAGLIO SCOSSALINA METALLICA

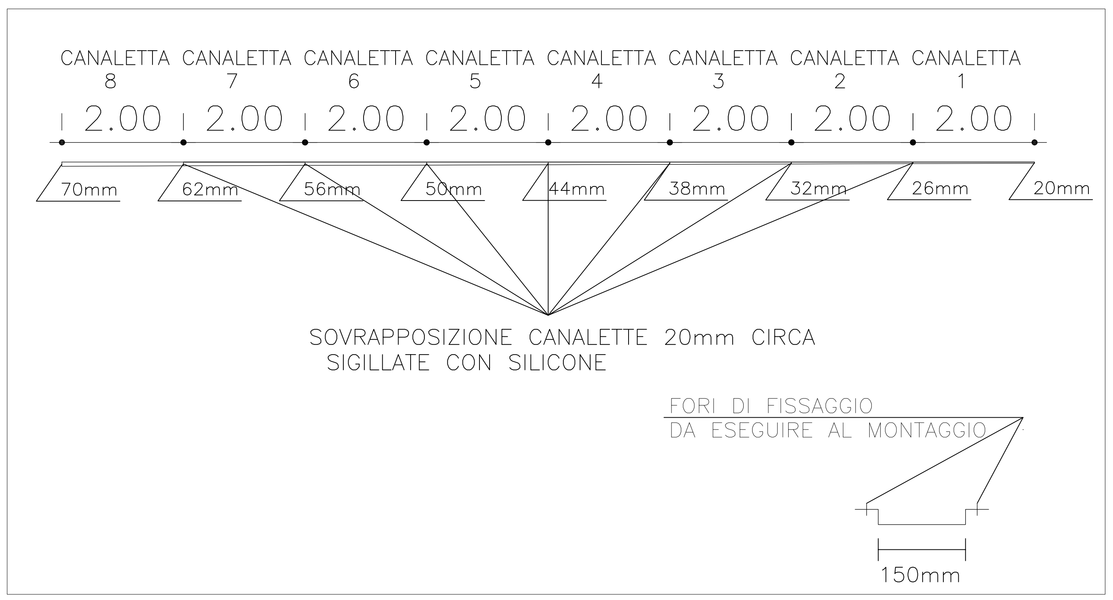

SEZIONE MURO DI CONFINE 1:25

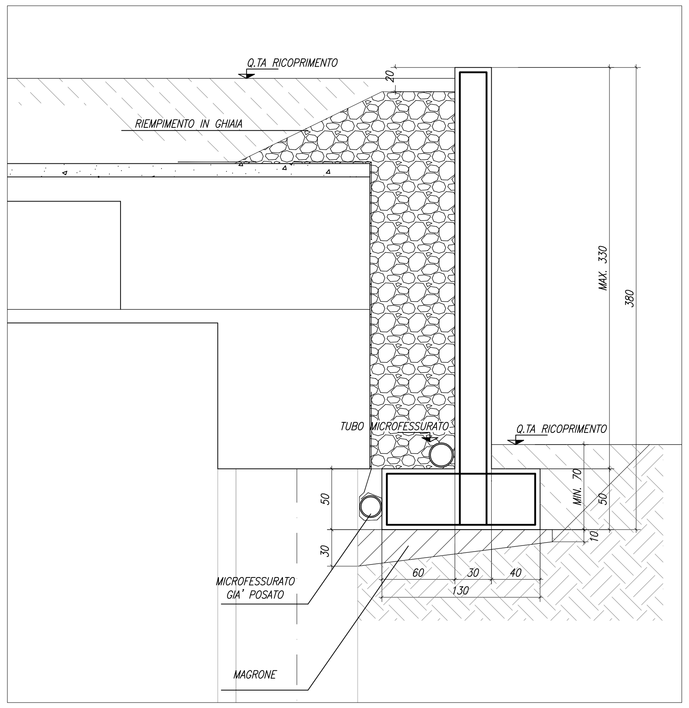

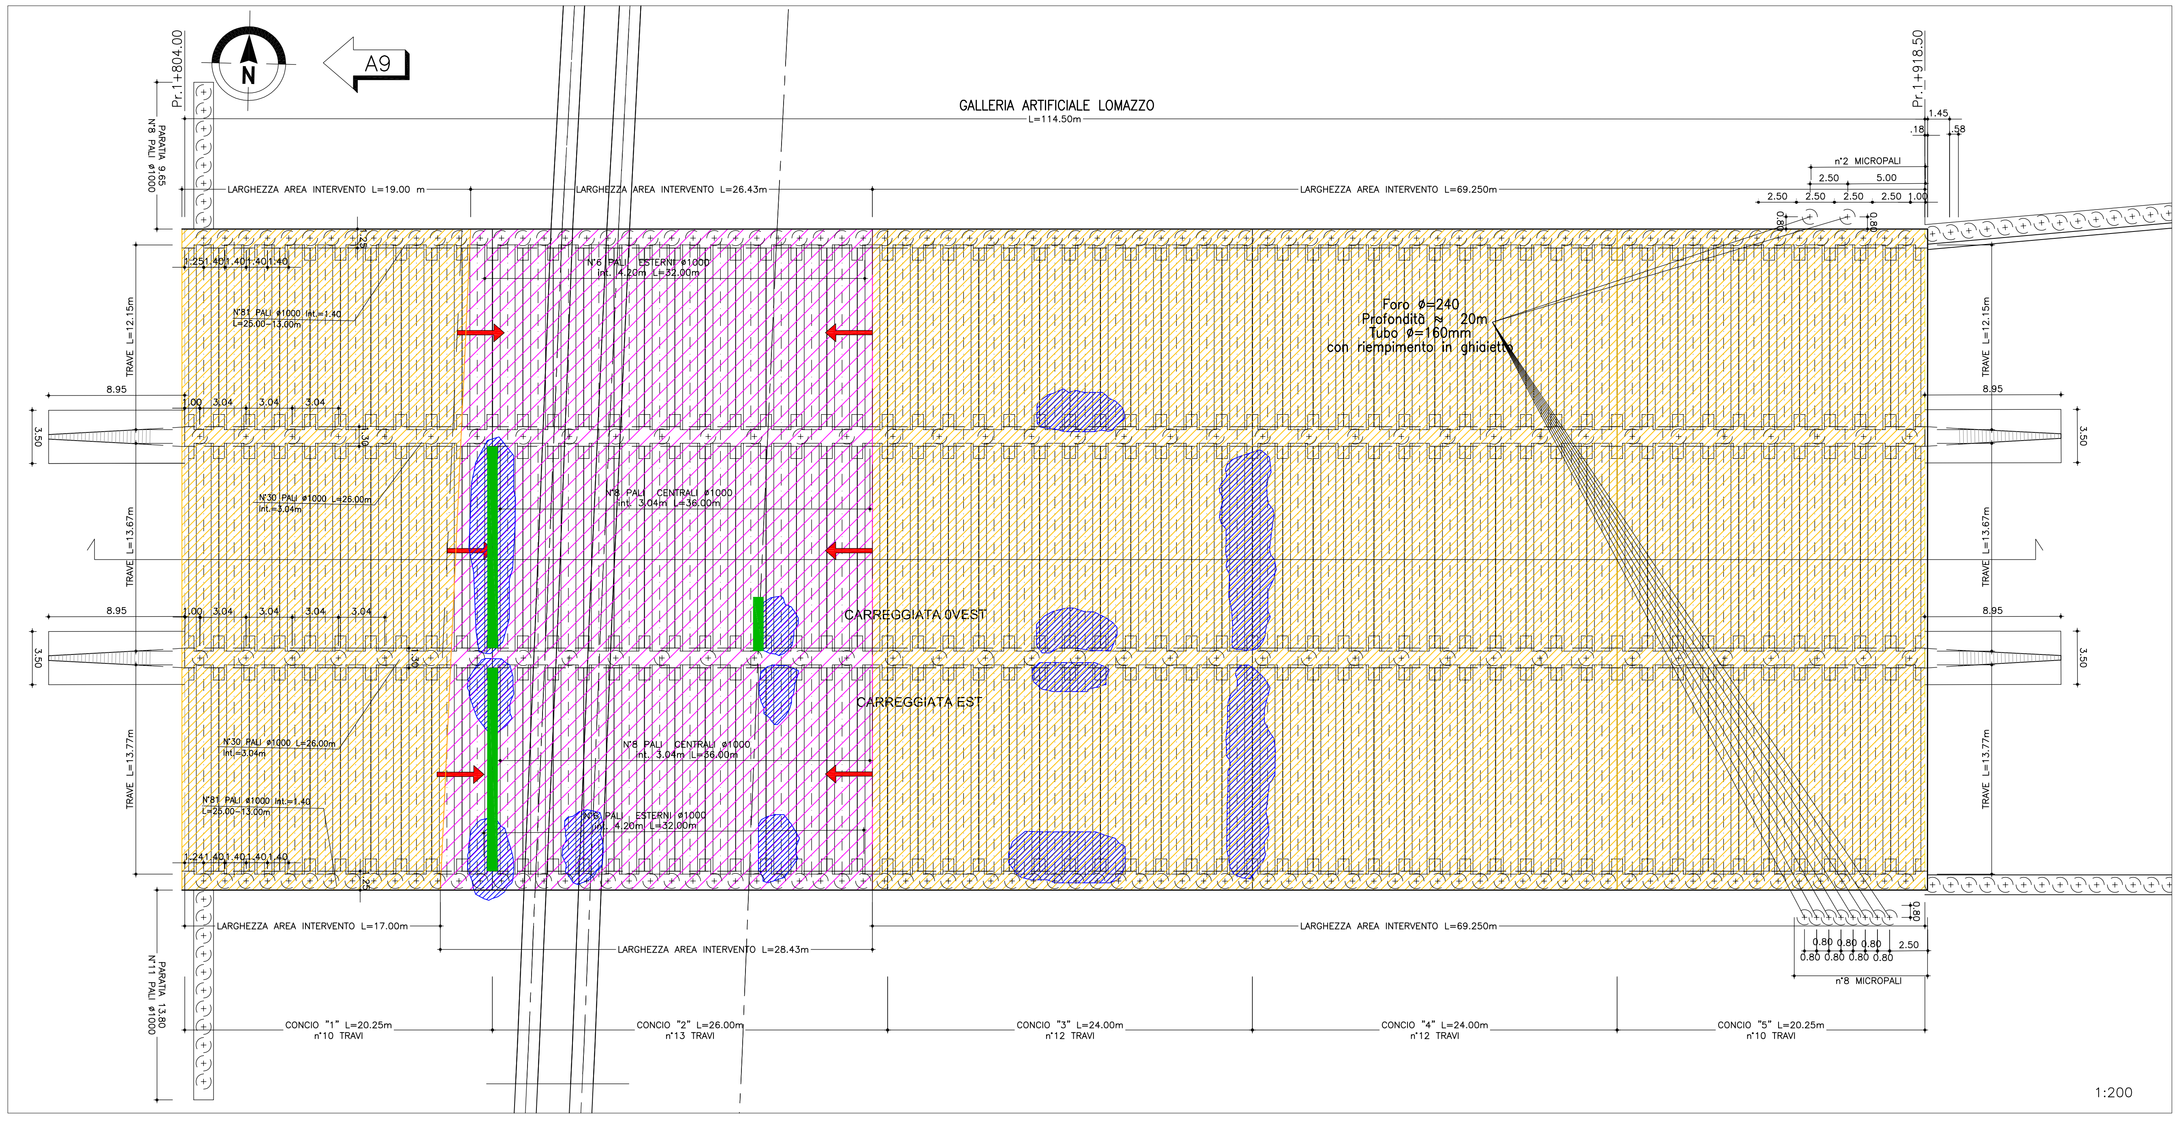

MODALITA' DI INTERVENTO

- LOCALIZZAZIONE INFILTRAZIONE + ATTRAVERSAMENTO TELO IN PVC CON CAVO
- RIPRISTINO MEDIANTE INTERVENTO DIRETTO SU TELO IN PVC PREVIA RIMOZIONE TERRA DI RICOPRIMENTO E DEMOLIZIONE CALDANA IN CLS
- RIPRISTINO MEDIANTE INIEZIONE DI GEL IDROFILO MAPEGEL UITT SYSTEM DA EFFETTUARE DALL'ESTRADOSSO DELLA SOLETTA IN CLS, PREVIA SIGILLATURA DEL PERIMETRO DELL'AREA DI INTERVENTO
- PUNTI DI INIEZIONE RESINA
- SCOSSALINA METALLICA

MATRICE DI REVISIONE

REV	DATA	DESCRIZIONE MODIFICA
	.	.
	.	.
	.	.
	.	.
	.	.
	.	.

N.B.: LA TAVOLA SOSTITUISCE QUELLA RELATIVA AL CODICE E [ ] DEL PROGETTO ESECUTIVO

CONCESSIONI AUTOSTRADALI LOMBARDE — Autostrada Pedemontana Lombarda

COLLEGAMENTO AUTOSTRADALE
DALMINE - COMO - VARESE - VALICO DEL GAGGIOLO E OPERE AD ESSO CONNESSE
CODICE C.U.P. F11B06002570007
TRATTE B1, B2, C, D, TRVA13+14, GREENWAY

AS BUILT

TRATTA B1
OPERE D'ARTE MAGGIORI
GALLERIE ARTIFICIALI
GALLERIA ARTIFICIALE LOMAZZO
INTERVENTI DI RIPRISTINO IMPERMEABILIZZAZIONE

IDENTIFICAZIONE ELABORATO
CODICE PROGETTO: F0107B

FASE PROGETTUALE	LOTTO	WBS	OPERA	TRATTO/SISTEMA	AMBITO	TIPO ELABORATO	PROGRESSIVO	REVISIONE
A	1	A2	GA001	0	OM	PZ	009	E

Scala: 1:200

DATA	DESCRIZIONE	REV
Dicembre 2015	Emissione	E

CONCEDENTE
CONCESSIONI AUTOSTRADALI LOMBARDE

CONCESSIONARIO
Autostrada Pedemontana Lombarda — Direttore Tecnico: Ing. Enrico Aere; Referente Tecnico: Arch. Giovanni Carrillo

APPROVATO
Autostrada Pedemontana Lombarda — Il Direttore dei Lavori: Ing. Francesco Domanico

IMPRESA
RAGGRUPPAMENTO TEMPORANEO IMPRESE:

Mandataria	Mandante	Mandante	Mandante cooptata
STRABAG A.G.	GLF Grandi Lavori Fincosit S.p.A.	Impresa costruzioni Giuseppe Maltauro S.p.A.	STRABAG S.p.A.

PROGETTISTA - PROGETTO ESECUTIVO DI DETTAGLIO
RAGGRUPPAMENTO TEMPORANEO PROGETTISTI:

Mandataria	Mandante	Mandante	Mandante
3TI PROGETTI ITALIA S.p.A.	GP Ingegneria s.r.l.	Ing. Salvatore Vermiglio	Arch. Salvatore Vermiglio

RESPONSABILE DI PROGETTO ED INCARICATO DELL'INTEGRAZIONE FRA LE VARIE PRESTAZIONI:
Ing. Alberto Cecchini

ELABORAZIONE PROGETTUALE
PROGETTISTA:
3TI PROGETTI ITALIA S.p.A

3TI ITALIA S.p.A.
DIRETTORE TECNICO
Ing. Stefano Luca Possati
Ordine degli Ingegneri
Provincia di Roma n. 20809

Redattori: Pieruci — Verificatori: Di Sanzo — Approvato: Possati