PROSPETTO LONGITUDINALE LATO SUD SCALA 1:100

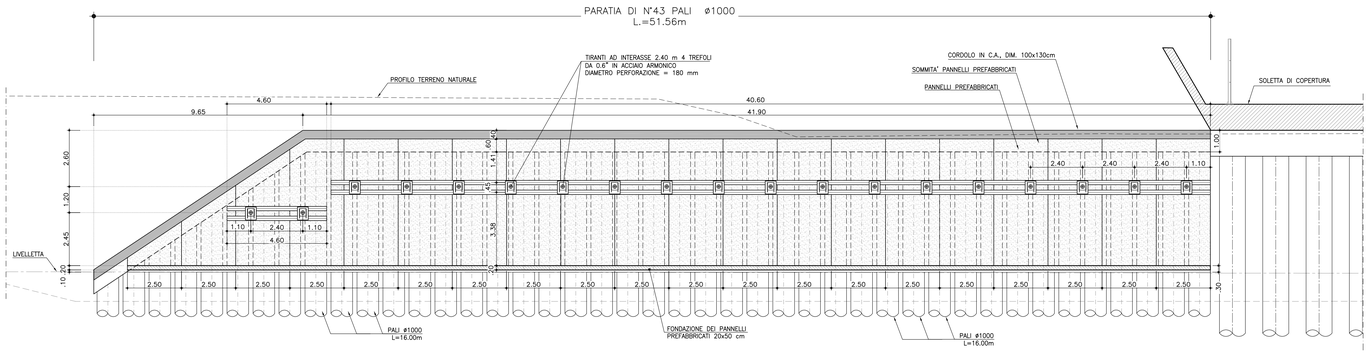

PROSPETTO LONGITUDINALE LATO NORD SCALA 1:100

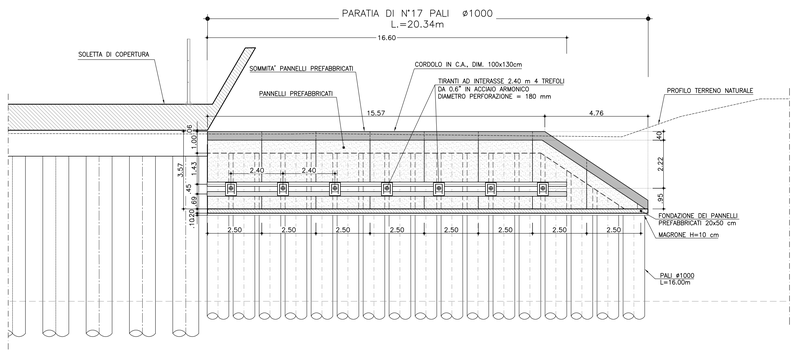

VISTA FRONTALE PARATIA SCALA 1:25

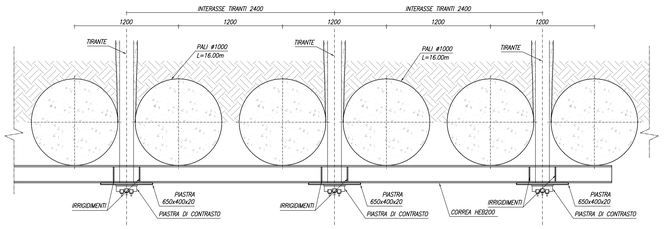

PARTICOLARE TIRANTE SCALA 1:20

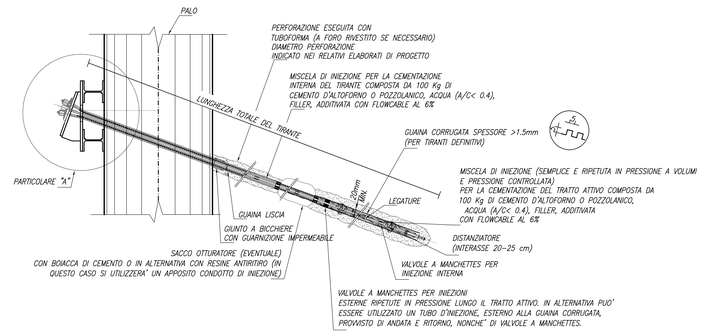

SEZIONE TIPO TIRANTE SCALA 1:20

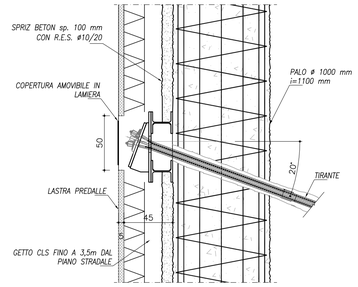

SEZIONE PARATIA A–A SCALA 1:25

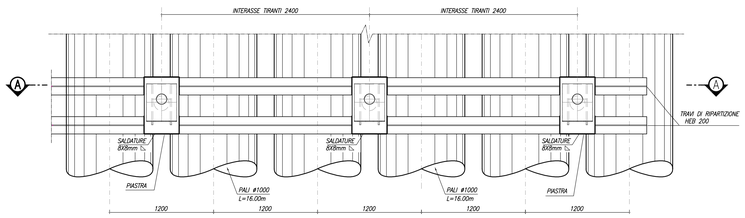

CARATTERISTICHE TIRANTI										
LATO	ORDINE TIRANTI	N. TIRANTI	INTERASSE	N. TREFOLI	L. TOT.	L. LIBERA	L. BULBO	INCLINAZIONE SUL PIANO VERT.	D. PERF.	PRETIRO
NORD	Primo	7	2.40m	4	17.70m	9.20m	8.50m	20°	0.18m	216kN
	Secondo	2	2.40m	4	17.70m	9.20m	8.50m	20°	0.18m	216kN

PARTICOLARE "A" SCALA 1:10

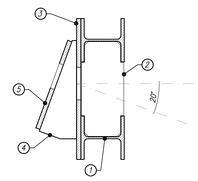

ELEMEMENTI COMPONENTI LA CORREA

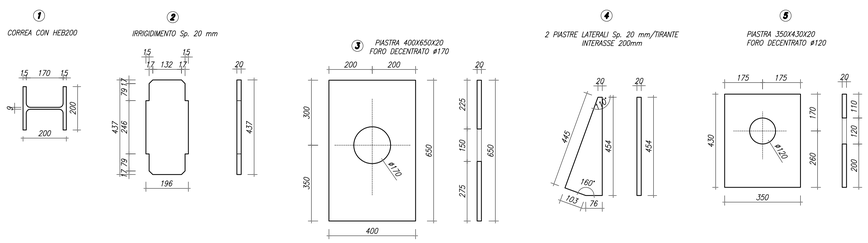

MATRICE DI REVISIONE

REV	DATA	DESCRIZIONE MODIFICA
	-	-
	-	-
	-	-
	-	-
	-	-
	-	-

N.B.: LA TAVOLA SOSTITUISCE QUELLA RELATIVA AL CODICE E - - - - - - - - DEL PROGETTO ESECUTIVO

CONCESSIONI AUTOSTRADALI LOMBARDE — Autostrada Pedemontana Lombarda

COLLEGAMENTO AUTOSTRADALE
DALMINE - COMO - VARESE - VALICO DEL GAGGIOLO E OPERE AD ESSO CONNESSE
CODICE C.U.P. F11B06002270007

TRATTE B1, B2, C, D, TRVA13+14, GREENWAY

AS BUILT

TRATTA B1
OPERE D'ARTE MAGGIORI
GALLERIE ARTIFICIALI - LOMAZZO

PROSPETTI LONGITUDINALI PARATIE LATO LENTATE

IDENTIFICAZIONE ELABORATO
CODICE PROGETTO: F00107B

FASE PROGETTUALE	LOTTO	ZONA	OPERA	TRATTO FUNZIONALE	AMBITO	TIPO ELABORATO	PROGRESSIVO	REVISIONE
WBS								
A	1	A22	GA001	0	OM	PZ	003	E_01

Scala: -/ale

DATA	DESCRIZIONE	REV
Febbraio 2016	Emissione	0
Febbraio 2019	Revisione	A_01

CONCEDENTE
CONCESSIONI AUTOSTRADALI LOMBARDE

CONCESSIONARIO
Autostrada Pedemontana Lombarda — Direttore Tecnico: Ing. Giuseppe Sambo; Referente Tecnico: Arch. Giovanni Ciarrillo

APPROVATO
Autostrada Pedemontana Lombarda — Il Direttore dei Lavori: Ing. Francesco Domanico

IMPRESA
RAGGRUPPAMENTO TEMPORANEO IMPRESE:
Mandataria STRABAG A.G. — Mandante GLF Grandi Lavori Fincosit S.p.A. — Mandante ICM S.p.A. — Mandante cooptata STRABAG S.p.A.

PROGETTISTA - PROGETTO ESECUTIVO DI DETTAGLIO
RAGGRUPPAMENTO TEMPORANEO PROGETTISTI:
Mandataria 3TI PROGETTI ITALIA — Mandante GPI — Mandante ICEA — Mandante Arch. Salvatore Vermiglio

RESPONSABILE DI PROGETTO ED INCARICATO DELL'INTEGRAZIONE FRA LE VARIE PRESTAZIONI:
Ing. Alberto Cecchini

ELABORAZIONE PROGETTUALE
PROGETTISTA:
3TI PROGETTI ITALIA S.p.A.

3TI ITALIA S.p.A.
DIRETTORE TECNICO
Ing. Stefano Luca Passoni
Ordine degli Ingegneri
Provincia di Roma n. 20609

Redattori: Malorgio — Verificato: Cosdotti — Approvato: Possati