PROFILI E SEZIONI
SEZIONE A–A
SCALA 1:100

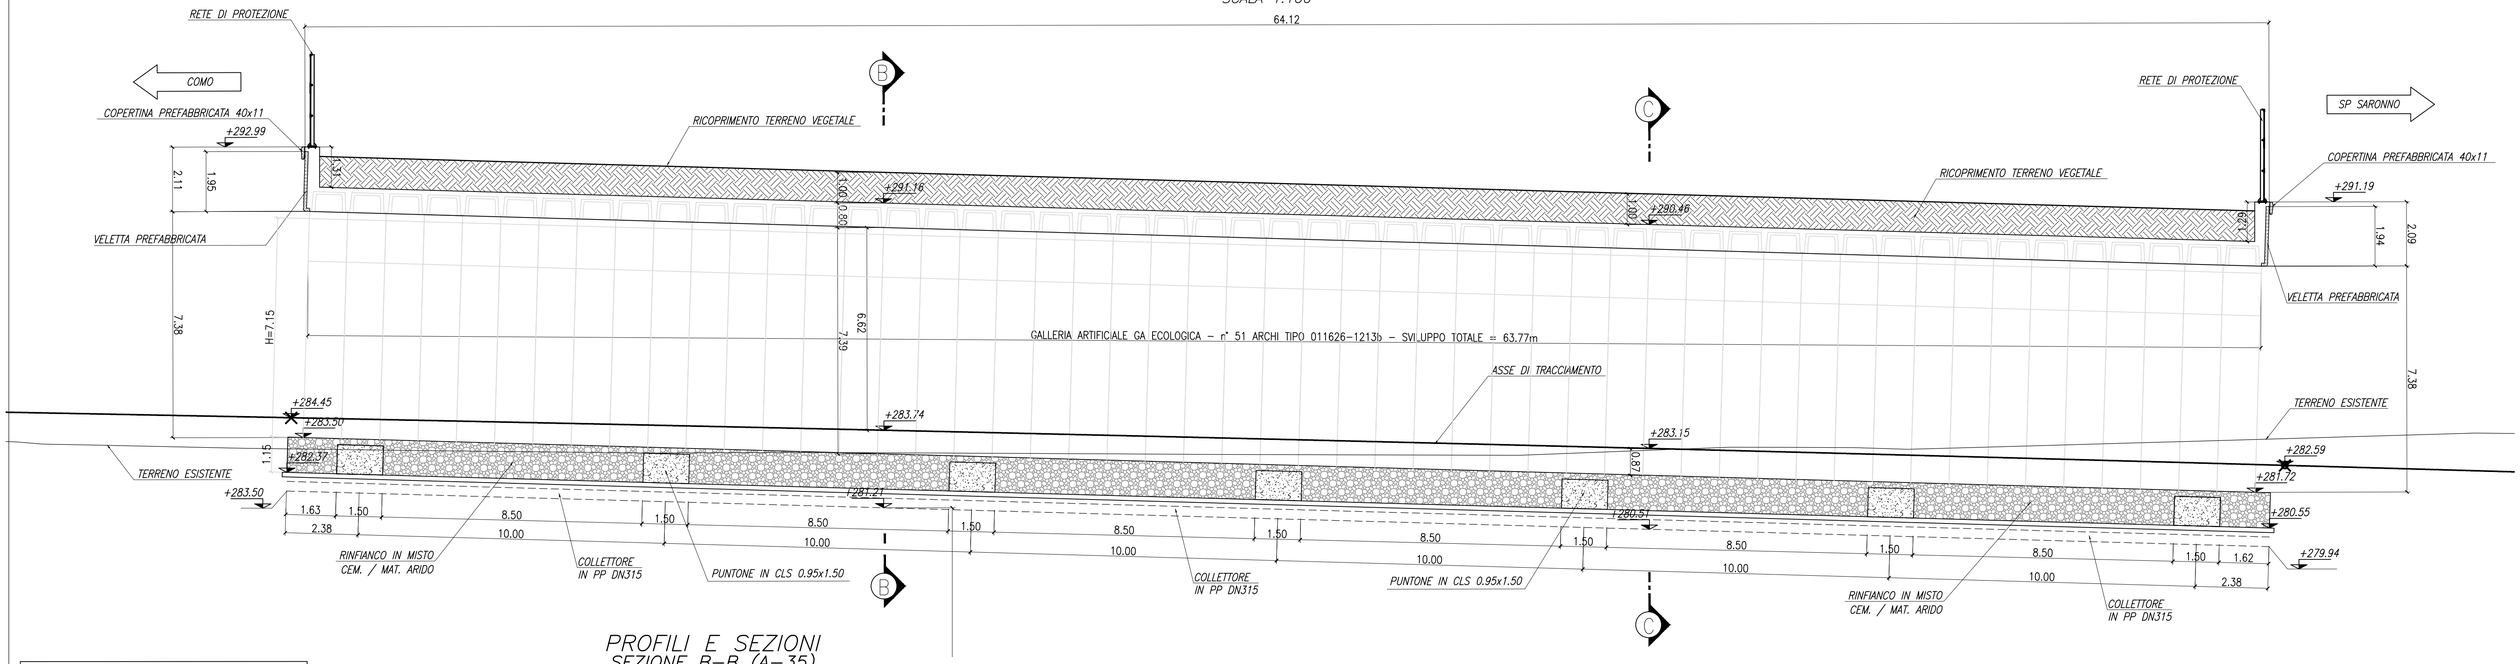

NOTA.3
Per la verifica delle caratteristiche dei materiali di ritombamento si prescrive lo svolgimento delle seguenti prove in sito:

- PROVE SU PIASTRA STATICA O DINAMICA AD INCREMENTI DI CARICO realizzata a strati con spessore del singolo strato pari a 50 cm
- PROVE PROCTOR da eseguire ad H/2 piedritto e in sommità del ricoprimento
- PROVE DI DENSITA' IN SITO da eseguire ad H/2 piedritto e in sommità del ricoprimento

PROFILI E SEZIONI
SEZIONE B–B (A–35)
SCALA 1:100

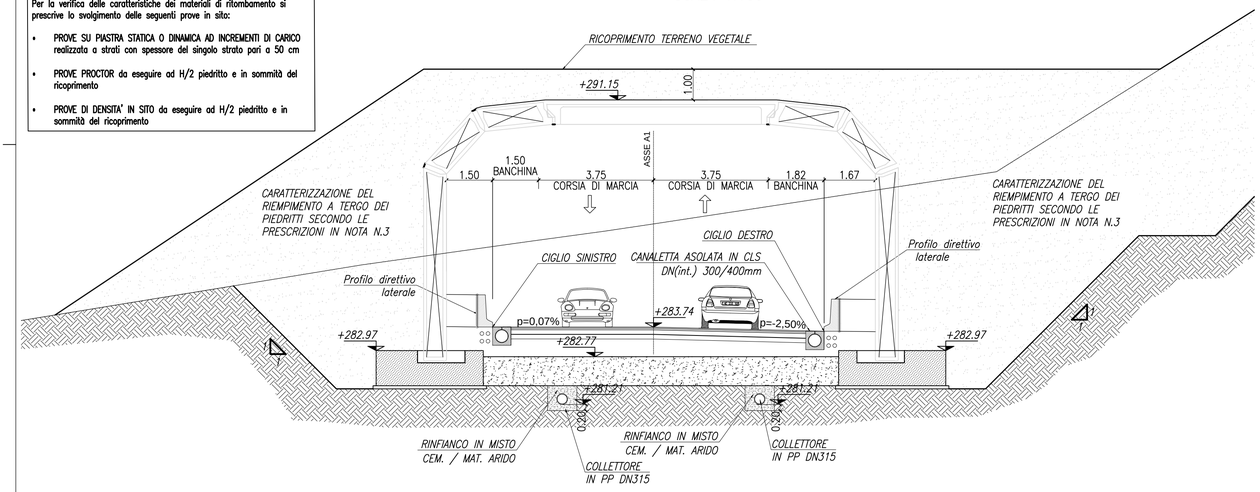

NOTA.3
Per la verifica delle caratteristiche dei materiali di ritombamento si prescrive lo svolgimento delle seguenti prove in sito:

- PROVE SU PIASTRA STATICA O DINAMICA AD INCREMENTI DI CARICO realizzata a strati con spessore del singolo strato pari a 50 cm
- PROVE PROCTOR da eseguire ad H/2 piedritto e in sommità del ricoprimento
- PROVE DI DENSITA' IN SITO da eseguire ad H/2 piedritto e in sommità del ricoprimento

PROFILI E SEZIONI
SEZIONE C–C (A–36)
SCALA 1:100

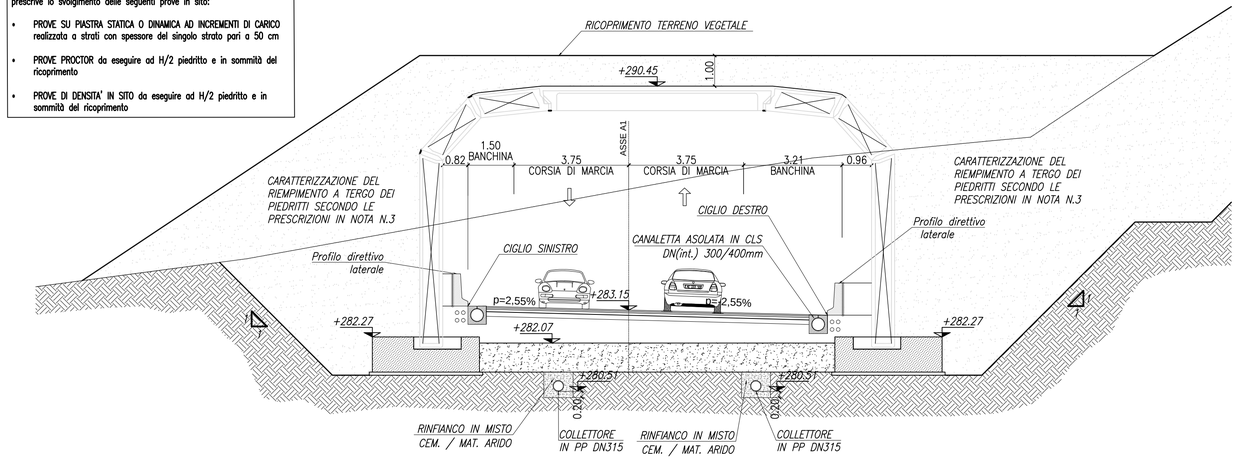

Sezione tipo 011626b–1213
H x L = 7.15 x 14.00

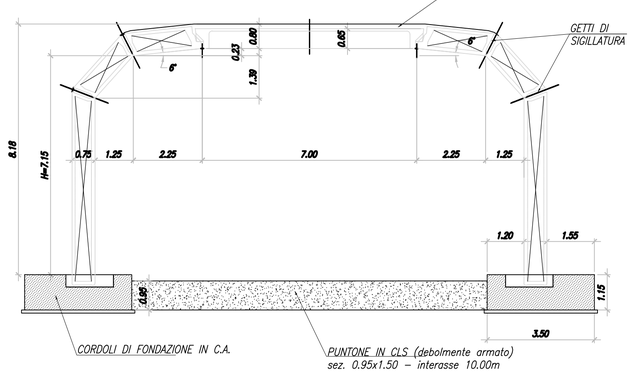

PARTICOLARI IMPERMEABILIZZAZIONE

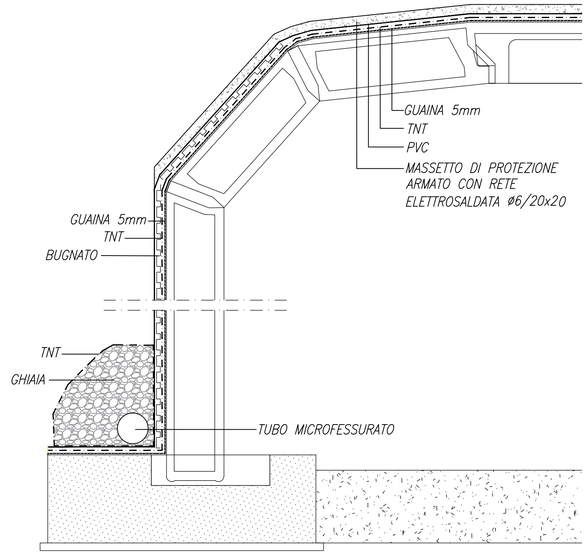

NOTA.1: Per i materiali di riempimento del rilevato e del pacchetto stradale sia interno alla galleria che esterno fare riferimento alla relazione di calcolo pavimentazioni

NOTA.2: PER LA TABELLA MATERIALI SI RIMANDA ALL'ELABORATO SPECIFICO

MATRICE DI REVISIONE

REV	DATA	DESCRIZIONE MODIFICA

N.B.: LA TAVOLA SOSTITUISCE QUELLA RELATIVA AL CODICE E DEL PROGETTO ESECUTIVO

CONCESSIONI AUTOSTRADALI LOMBARDE — Autostrada Pedemontana Lombarda

COLLEGAMENTO AUTOSTRADALE
DALMINE - COMO - VARESE - VALICO DEL GAGGIOLO E OPERE AD ESSO CONNESSE
CODICE C.U.P. E81B09000510004
TRATTE B1, B2, C, D, TRVA13+14, GREENWAY

AS BUILT

TRATTA B1
OPERE D'ARTE MAGGIORI
GALLERIE ARTIFICIALI E IMBOCCHI
GALLERIA ARTIFICIALE ECOLOGICA (OPERA CONNESSA TRC011)
CARPENTERIA GALLERIA

IDENTIFICAZIONE ELABORATO
CODICE PROGETTO: F00107B

FASE PROGETTUALE	LOTTO	ZONA	OPERA (WBS)	TRATTO D'OPERA (WBS)	AMBITO	TIPO ELABORATO	PROGRESSIVO	REVISIONE
A	1	H02	IG002	0	OM	CA	001	E

Scala: 1:100

DATA	DESCRIZIONE	REV
Settembre 2017	Emissione	E

CONCEDENTE
CONCESSIONI AUTOSTRADALI LOMBARDE

CONCESSIONARIO
Autostrada Pedemontana Lombarda — Direttore Tecnico: Ing. Giuseppe Sambo; Referente Tecnico:

APPROVATO
Autostrada Pedemontana Lombarda — Il Direttore dei Lavori: Ing. Francesco Domanico

IMPRESA
RAGGRUPPAMENTO TEMPORANEO IMPRESE:
Mandataria: STRABAG A.G.
Mandante: GLF Grandi Lavori Fincosit S.p.A.
Mandante: ICM S.p.A.
Mandante cooptata: STRABAG S.p.A.

PROGETTISTA - PROGETTO ESECUTIVO DI DETTAGLIO
RAGGRUPPAMENTO TEMPORANEO PROGETTISTI:
Mandataria: 3T PROGETTI ITALIA INGEGNERIA INTEGRATA S.p.A.
Mandante: GP Ingegneria GESTIONE PROGETTI DI INGEGNERIA
Mandante: CONSORZIO ARCHITETTI
Mandante: Arch. Salvatore Vermiglio

RESPONSABILE DI PROGETTO ED INCARICATO DELL'INTEGRAZIONE FRA LE VARIE PRESTAZIONI:
Ing. Alberto Cecchini

ELABORAZIONE PROGETTUALE
PROGETTISTA:
Cooprogetti Soc. Coop.
DIRETTORE TECNICO:
Ing. Alessandro Placucci

ORDINE DEGLI INGEGNERI DELLA PROVINCIA DI FERRARA — Sezione A N° A1740 — DOTTORE INGEGNERE ALESSANDRO PLACUCCI — SETTORE CIVILE E AMBIENTALE — SETTORE INDUSTRIALE

Redatto: Ragnacci — Verificato: Panfili — Approvato: Placucci