VISTA DALL'ALTO
Scala 1:20

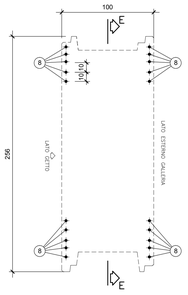

SEZIONE "A-A"
Scala 1:20

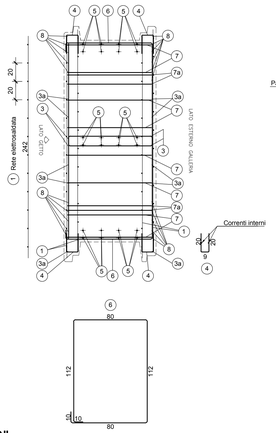

SEZIONE "B-B"
Scala 1:20

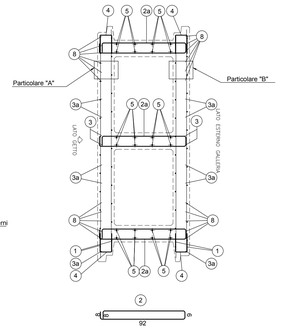

SEZIONE "E-E"
Scala 1:20

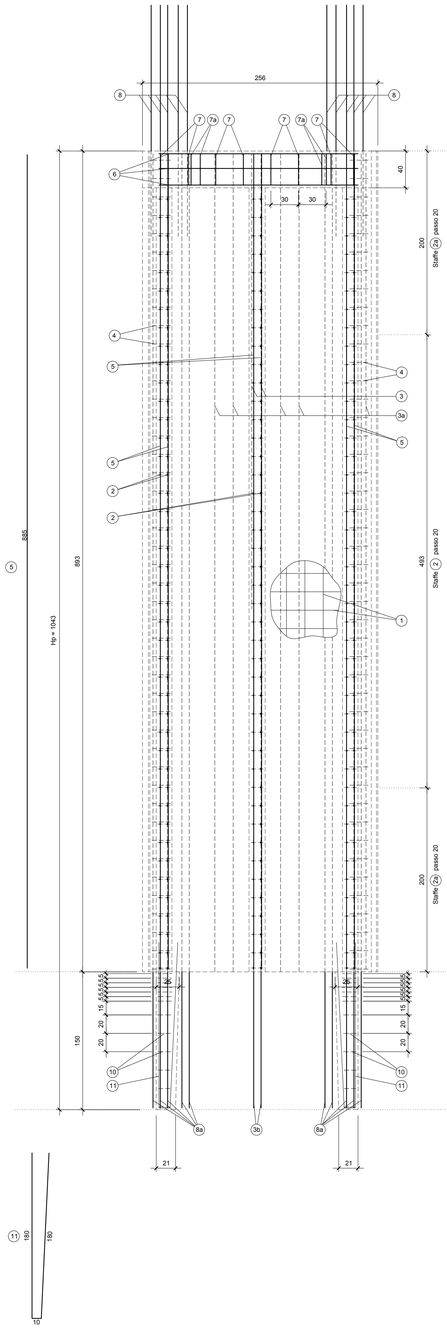

VISTA LATERALE
Scala 1:20

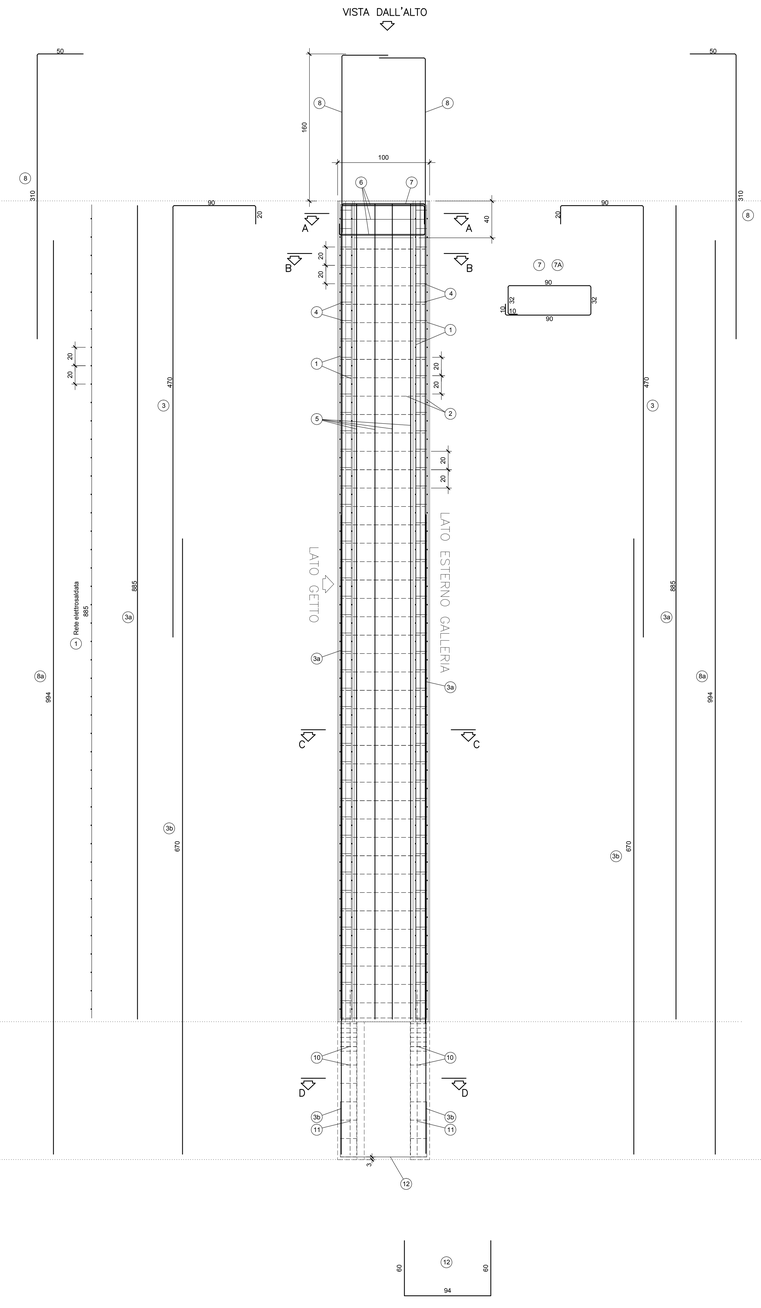

PARTICOLARE "A"
Scala 1:20

PARTICOLARE "B"
Scala 1:20

SEZIONE "C-C"
Scala 1:20

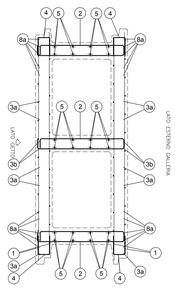

①	②	2a	③	3a	3b	④	⑤	⑥	⑦	7a	⑧	8a	⑩	⑪	⑫
n=4 #6-20x20 H=885 L=242	n=78 #8 L=209	n=57 #10 L=209	n=2+2 #24 L=580	n=5+5 #8 L=885	n=2+2 #24 L=670	n=172 #6 L=49	n=24 #8 L=885	n=6 #14 L=404	n=8 #14 L=264	n=4 #20 L=264	n=10+10 #24 L=360	n=10+10 #24 L=994	n=48 #10 L=68	n=4 #16 L=370	n=2 #24 L=214

SEZIONE "D-D"
Scala 1:20

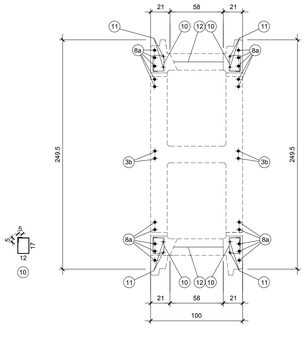

MATRICE DI REVISIONE

REV	DATA	DESCRIZIONE MODIFICA

N.B.: LA TAVOLA SOSTITUISCE QUELLA RELATIVA AL CODICE E DEL PROGETTO ESECUTIVO

COLLEGAMENTO AUTOSTRADALE
DALMINE - COMO - VARESE - VALICO DEL GAGGIOLO E OPERE AD ESSO CONNESSE
CODICE CUP: F11B08027000T

TRATTE B1, B2, C, D, TRVA13+14, GREENWAY

AS BUILT

TRATTA B1

OPERE D'ARTE MAGGIORI
GALLERIE ARTIFICIALI
GALLERIA COPRENO EST ED OVEST
ARMATURA PIEDRITTO CENTRALE CANNA DOPPIA

IDENTIFICAZIONE ELABORATO
CODICE PROGETTO: F0010TB

FASE PROGETTUALE	LIVELLO PROGETTUALE	Opera	OPERA	TRATTO/CANNA	TIPO ELABORATO	PROGRESSIVO	REVISIONE
A	2	A04	GA201	E	CM	AR	003	R

Scala: 1:20

DATA	DESCRIZIONE	REV.
Dicembre 2015	Emissione	E

IMPRESA
RAGGRUPPAMENTO TEMPORANEO IMPRESE:

Mandataria	Mandante	Mandante	Mandante cooptata
STRABAG A.G.	GLF Grandi Lavori Fincosit S.p.A.	Impresa costruzioni Giuseppe Maltauro S.p.A.	STRABAG S.p.A.

PROGETTISTA - PROGETTO ESECUTIVO DI DETTAGLIO
RAGGRUPPAMENTO TEMPORANEO PROGETTISTI:

Mandataria	Mandante	Mandante
3S PROGETTI ITALIA	GPI	Arch. Salvatore Vermiglio

CONCEDENTE

CONCESSIONARIO
Autostrada Pedemontana Lombarda — Direttore Tecnico: Ing. Enrico Arlo; Referente Tecnico: Arch. Duccio Canitti

APPROVATO
Autostrada Pedemontana Lombarda — Il Direttore dei Lavori: Ing. Francesco Domenico

RESPONSABILE DI PROGETTO ED INCARICATO DELL'INTEGRAZIONE FRA LE VARIE PRESTAZIONI:
Ing. Alberto Cecchini

ELABORAZIONE PROGETTUALE
PROGETTISTA:
PAVER S.p.A.
DIRETTORE TECNICO
Ing. Cesare Pierluigi Montenet

Redatto: Stecconi | Verificato: Montenet | Approvato: Placucci