VISTA DALL'ALTO
Scala 1:20

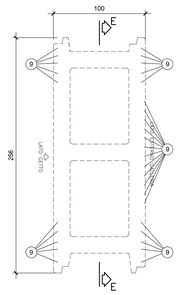

SEZIONE "A-A"
Scala 1:20

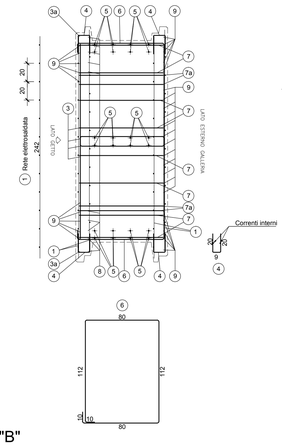

SEZIONE "B-B"
Scala 1:20

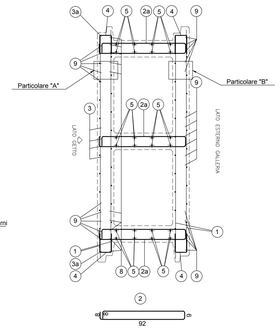

SEZIONE "E-E"
Scala 1:20

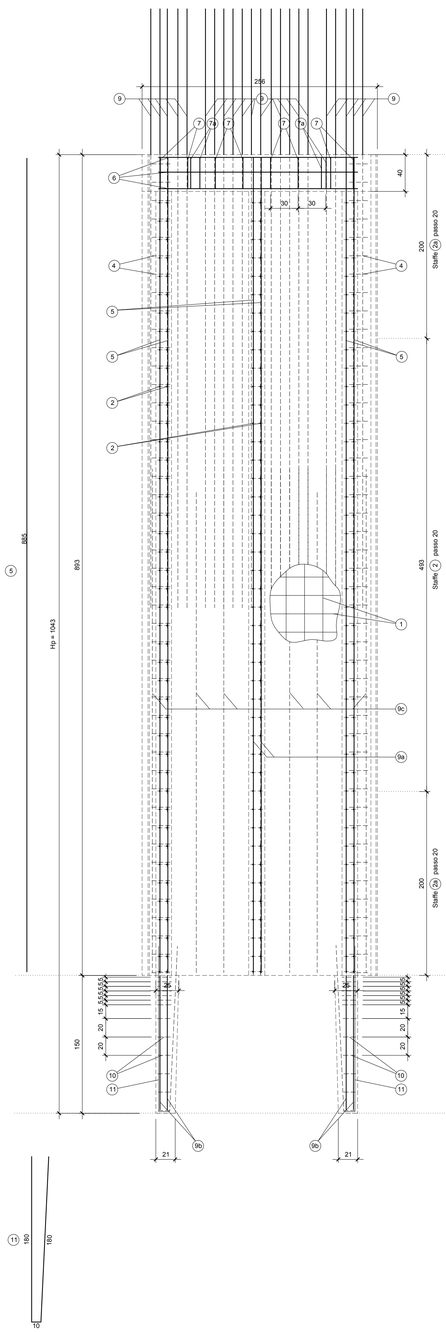

VISTA LATERALE
Scala 1:20

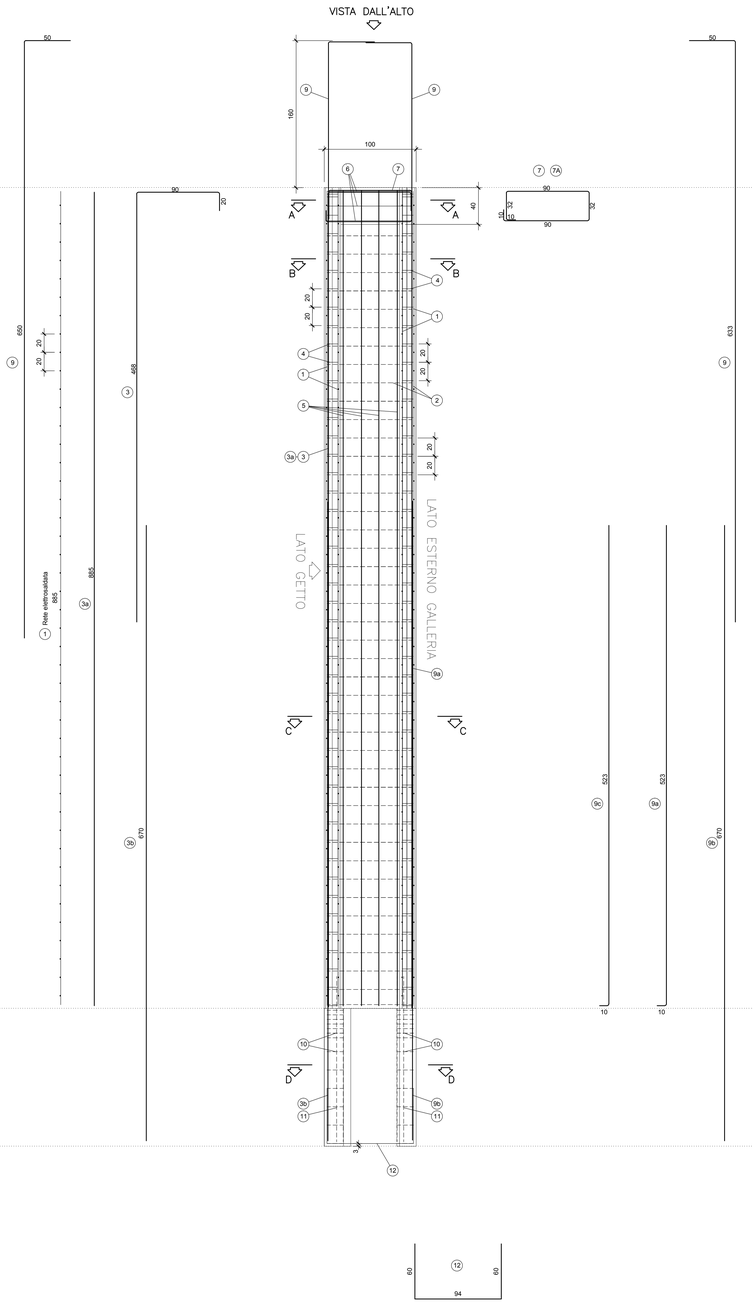

PARTICOLARE "A"
Scala 1:20

PARTICOLARE "B"
Scala 1:20

SEZIONE "C-C"
Scala 1:20

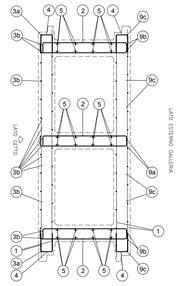

①	②	②a	③	③a	③b	④	⑤	⑥	⑦	⑦a	⑨	⑨a	⑨b	⑨c	⑩	⑪	⑫
n=4 #6-20x20 H=885 L=242	n=78 #8 L=209	n=57 #10 L=209	n=4 #12 L=578	n=2 #8 L=885	n=12 #26 L=695	n=172 #6 L=49	n=24 #8 L=885	n=6 #14 L=404	n=8 #14 L=264	n=4 #20 L=264	n=32 #26 L=683	n=2 #26 L=533	n=4 #26 L=670	n=6 #12 L=533	n=48 #10 L=68	n=4 #16 L=370	n=2 #24 L=214

SEZIONE "D-D"
Scala 1:20

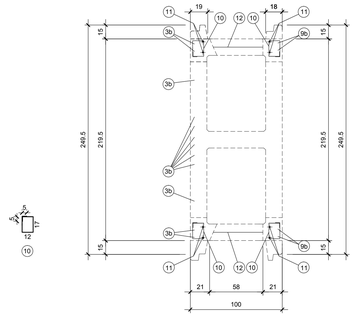

MATRICE DI REVISIONE		
REV	DATA	DESCRIZIONE MODIFICA

N.B.: LA TAVOLA SOSTITUISCE QUELLA RELATIVA AL CODICE E DEL PROGETTO ESECUTIVO

CONCESSIONE AUTOSTRADALI LOMBARDE

Autostrada Pedemontana Lombarda

COLLEGAMENTO AUTOSTRADALE
DALMINE - COMO - VARESE - VALICO DEL GAGGIOLO E OPERE AD ESSO CONNESSE
CODICE CUP: F11B060270007

TRATTE B1, B2, C, D, TRVA13+14, GREENWAY

AS BUILT

TRATTA B1
OPERE D'ARTE MAGGIORI
GALLERIE ARTIFICIALI
GALLERIA COPRENO EST ED OVEST
ARMATURA PIEDRITTO LATO STRADA CANNA SINGOLA

IDENTIFICAZIONE ELABORATO
CODICE PROGETTO: F001078

TIPO ELABORATO	LOTTO	ASSE	ZONA	OPERA	TRATTO OMOGENEA	TIPO ELABORATO	PROGRESSIVO	REVISIONE
A	3	A04	GA201	0	CM	AR	004	R

Scala: 1:20

DATA	DESCRIZIONE	REV
Dicembre 2015	Emissione	0

IMPRESA
RAGGRUPPAMENTO TEMPORANEO IMPRESE:

Mandataria	Mandante	Mandante	Mandante cooptata
STRABAG A.G.	GLF Grandi Lavori Fincosit S.p.A.	Impresa costruzioni Giuseppe Maltauro S.p.A.	STRABAG S.p.A.

PROGETTISTA - PROGETTO ESECUTIVO DI DETTAGLIO
RAGGRUPPAMENTO TEMPORANEO PROGETTISTI:

Mandataria	Mandante	Mandante	Mandante
3S PROGETTI ITALIA	GP Ingegneria		Arch. Salvatore Verniglia

CONCEDENTE
CONCESSIONE AUTOSTRADALI LOMBARDE

CONCESSIONARIO
Autostrada Pedemontana Lombarda
Direttore Tecnico: Ing. Enrico Arlo
Referente Tecnico: Arch. Giovanni Cerretti

APPROVATO
Autostrada Pedemontana Lombarda
Il Direttore dei Lavori: Ing. Francesco Domenico

RESPONSABILE DI PROGETTO ED INCARICATO DELL'INTEGRAZIONE FRA LE VARIE PRESTAZIONI:
Ing. Alberto Cecchini

ELABORAZIONE PROGETTUALE
PROGETTISTA:
PAVER S.p.A.
DIRETTORE TECNICO
Ing. Cesare Pierluigi Montenet

Redatto: Stecconi
Verificato: Montenet
Approvato: Placucci