SEZIONE "A-A"

Scala 1:20

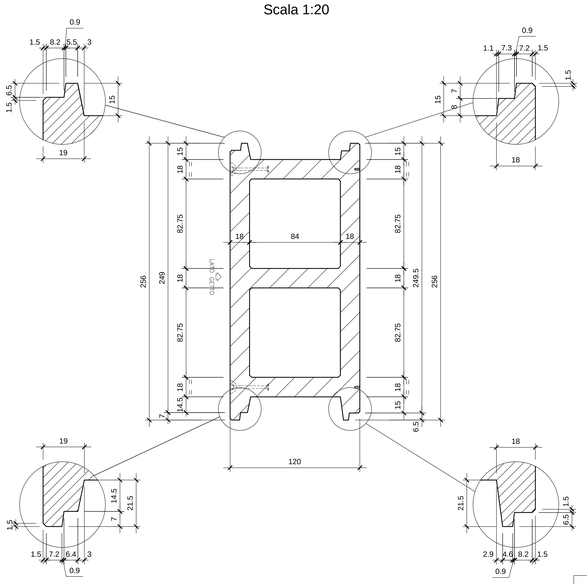

VISTA DALL'ALTO SENZA FERRI FUORIUSCENTI

Scala 1:20

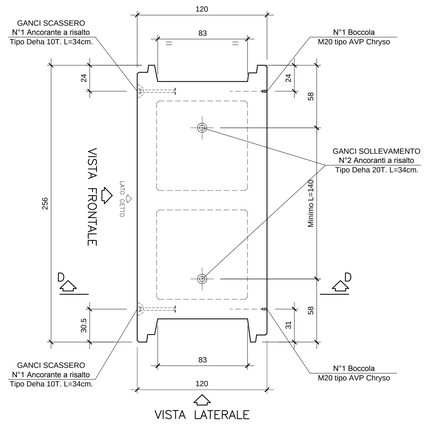

VISTA FRONTALE (Lato getto)

Scala 1:50

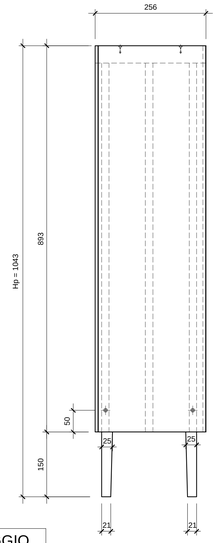

VISTA INTERNO GALLERIA

Scala 1:50

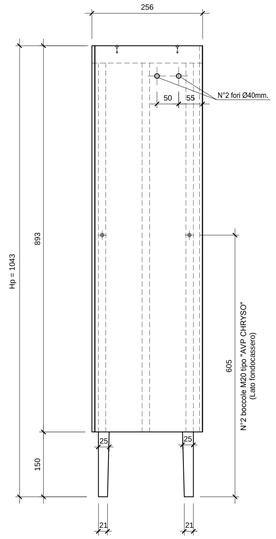

VISTA LATERALE

Scala 1:50

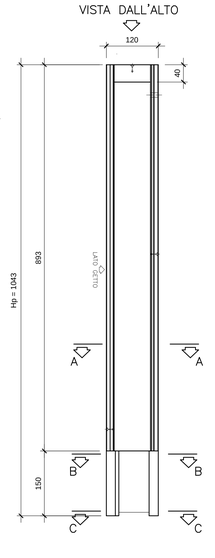

SEZIONE "D-D"

Scala 1:50

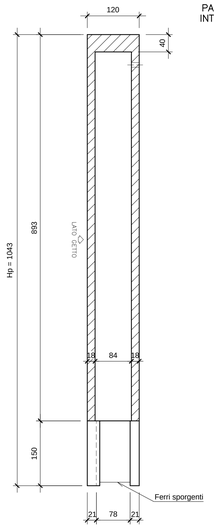

DISPOSIZIONE MINIMA PANNELLI

Scala 1:50

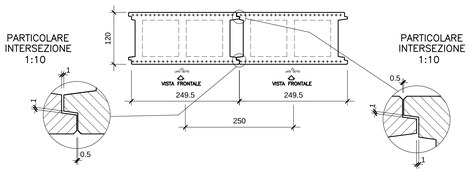

DISPOSIZIONE MASSIMA PANNELLI

Scala 1:50

PARTICOLARE FISSAGGIO GANCIO DEHA

Tipo Deha 20T. L=34cm.

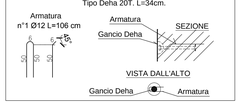

PARTICOLARE FISSAGGIO BOCCOLE

M20 tipo AVP Chryso

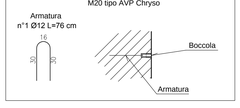

FERRI SPORGENTI SPALLA CONTROTERRA CANNA SINGOLA L=120

SUPERIORI

VISTA DALL'ALTO

Scala 1:20

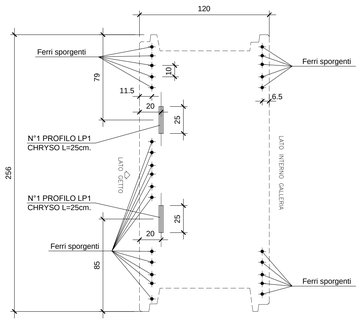

VISTA LATERALE

Scala 1:20

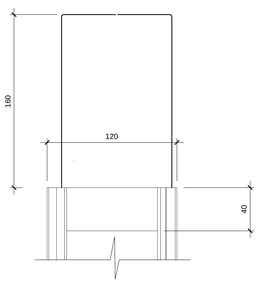

INFERIORI

VISTA DAL BASSO

Scala 1:20

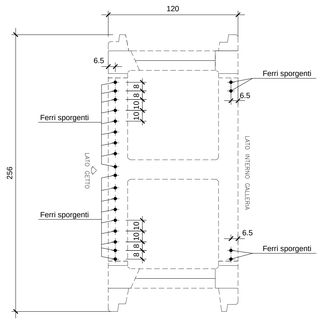

FERRI SPORGENTI SPALLA CONTROTERRA CANNA DOPPIA L=120

SUPERIORI

VISTA DALL'ALTO

Scala 1:20

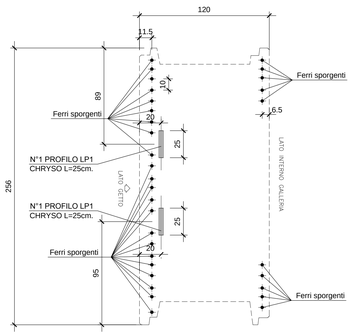

VISTA LATERALE

Scala 1:20

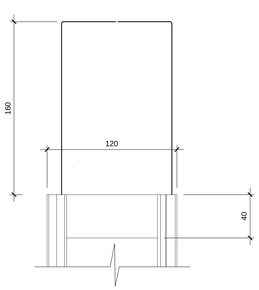

INFERIORI

VISTA DAL BASSO

Scala 1:20

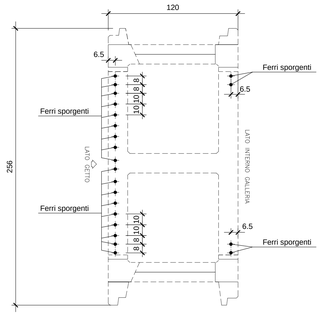

SEZIONE "B-B"

Scala 1:20

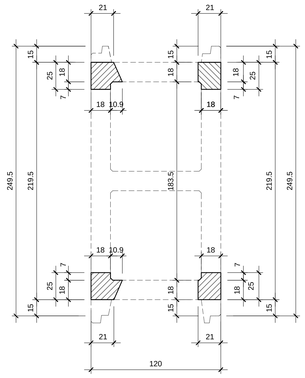

SEZIONE "C-C"

Scala 1:20

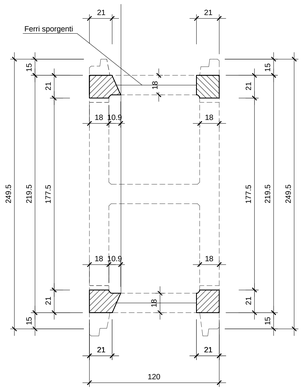

MATRICE DI REVISIONE

REV	DATA	DESCRIZIONE MODIFICA
	-	-
	-	-
	-	-
	-	-
	-	-
	-	-

N.B.: LA TAVOLA SOSTITUISCE QUELLA RELATIVA AL CODICE E DEL PROGETTO ESECUTIVO

CONCESSIONI AUTOSTRADALI LOMBARDE — Autostrada Pedemontana Lombarda

COLLEGAMENTO AUTOSTRADALE
DALMINE - COMO - VARESE - VALICO DEL GAGGIOLO E OPERE AD ESSO CONNESSE
CODICE C.U.P. F11B08007070007
TRATTE B1, B2, C, D, TRVA13+14, GREENWAY

AS BUILT

TRATTA B1
OPERE D'ARTE MAGGIORI
GALLERIE ARTIFICIALI
GALLERIA COPRENO EST ED OVEST
CARPENTERIA PIEDRITTO CONTROTERRA L=120

IDENTIFICAZIONE ELABORATO
CODICE PROGETTO: F0101078 WBS

FASE PROGETTUALE	LOTTO	ZONA	OPERA	TRATTO/DOPERA	AMBITO	TIPO ELABORATO	PROGRESSIVO	REVISIONE
A	2	A04	GA001	0	OM	CA	001	E_01

Scala: 1:50 1:20

DATA	DESCRIZIONE	REV
Dicembre 2014	Emissione	E
Febbraio 2018	Revisione	E01

CONCEDENTE
CONCESSIONI AUTOSTRADALI LOMBARDE

CONCESSIONARIO
Autostrada Pedemontana Lombarda — Direttore Tecnico: Ing. Enrico Arini; Referente Tecnico: Arch. Giovanni Carrello

APPROVATO
Autostrada Pedemontana Lombarda — Il Direttore dei Lavori: Ing. Francesco Domanico

IMPRESA
RAGGRUPPAMENTO TEMPORANEO IMPRESE:

Mandataria	Mandante	Mandante	Mandante cooptata
STRABAG A.G.	GLF Grandi Lavori Fincosit S.p.A.	Impresa costruzioni Giuseppe Maltauro S.p.A.	STRABAG S.p.A.

STRABAG — CMB — MALTAURO — STRABAG

PROGETTISTA - PROGETTO ESECUTIVO DI DETTAGLIO
RAGGRUPPAMENTO TEMPORANEO PROGETTISTI:

Mandataria	Mandante	Mandante	Mandante
3TI PROGETTI ITALIA	GP Progetti		Arch. Salvatore Vermiglio

RESPONSABILE DI PROGETTO ED INCARICATO DELL'INTEGRAZIONE FRA LE VARIE PRESTAZIONI:
Ing. Alberto Cecchini

ELABORAZIONE PROGETTUALE
PROGETTISTA:
PAVER S.p.A.
DIRETTORE TECNICO
Ing. Cesare Pierluigi Mosteller

Redatto: Stecconi — Verificato: Montenet — Approvato: Placucci