SEZIONE "A-A"
Scala 1:20

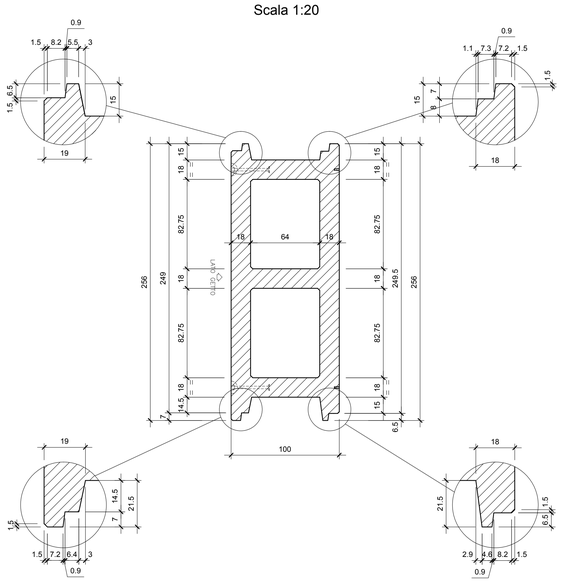

VISTA DALL'ALTO SENZA FERRI FUORIUSCENTI
Scala 1:20

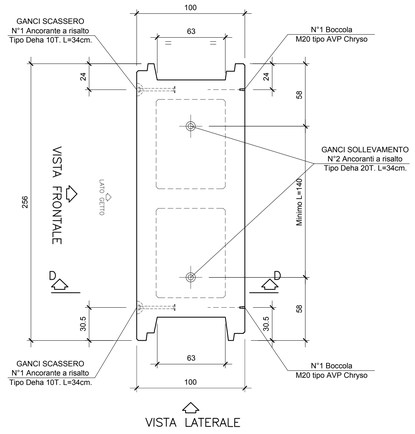

VISTA LATO GETTO
Scala 1:50

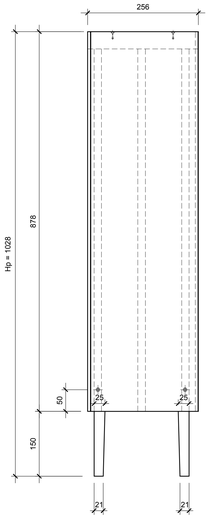

VISTA INTERNO GALLERIA
Scala 1:50

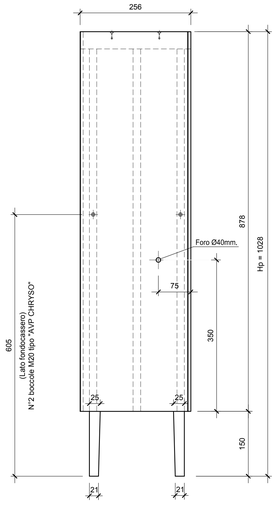

VISTA LATERALE
Scala 1:50

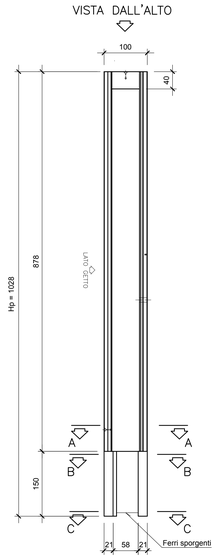

SEZIONE "D-D"
Scala 1:50

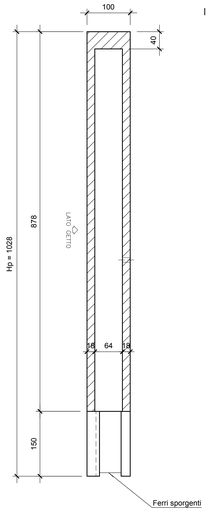

DISPOSIZIONE MINIMA PANNELLI
Scala 1:50

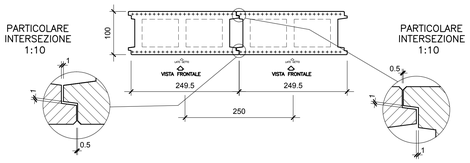

DISPOSIZIONE MASSIMA PANNELLI
Scala 1:50

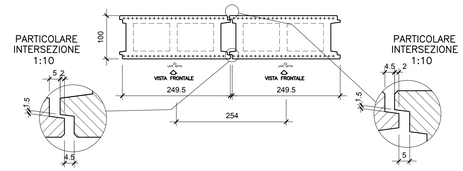

PARTICOLARE FISSAGGIO GANCIO DEHA
Tipo Deha 20T. L=34cm.

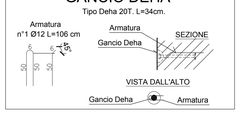

PARTICOLARE FISSAGGIO BOCCOLE
M20 tipo AVP Chryso

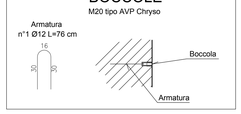

FERRI SPORGENTI SPALLA LATO STRADA CANNA SINGOLA L=100

SUPERIORI

VISTA DALL'ALTO
Scala 1:20

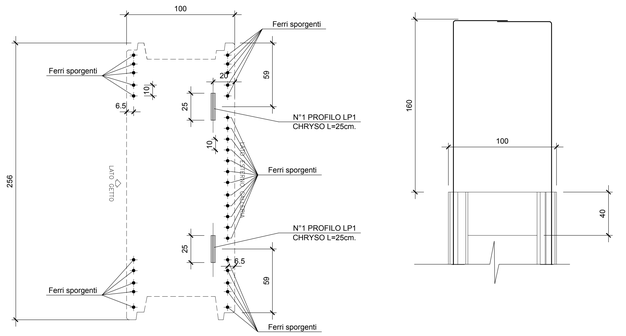

VISTA LATERALE
Scala 1:20

INFERIORI

VISTA DAL BASSO
Scala 1:20

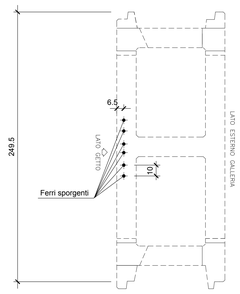

FERRI SPORGENTI SPALLA CENTRALE CANNA DOPPIA L=100

SUPERIORI

VISTA DALL'ALTO
Scala 1:20

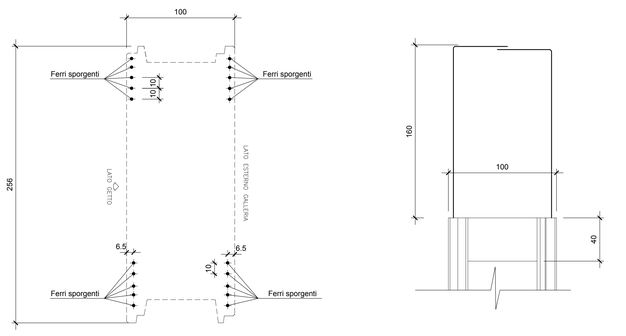

VISTA LATERALE
Scala 1:20

INFERIORI

VISTA DAL BASSO
Scala 1:20

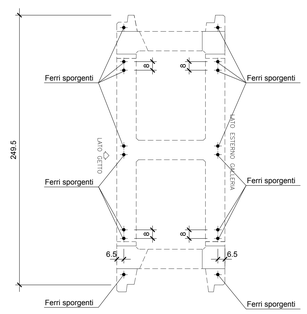

SEZIONE "B-B"
Scala 1:20

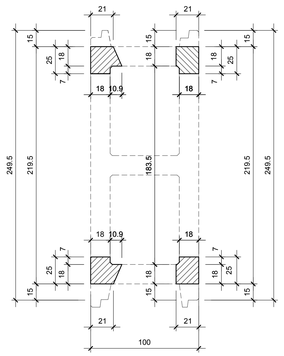

SEZIONE "C-C"
Scala 1:20

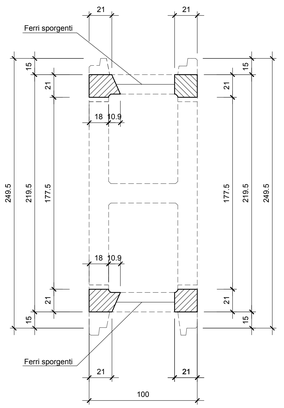

MATRICE DI REVISIONE

REV	DATA	DESCRIZIONE MODIFICA

N.B.: LA TAVOLA SOSTITUISCE QUELLA RELATIVA AL CODICE E DEL PROGETTO ESECUTIVO

CONCESSIONI AUTOSTRADALI LOMBARDE — Autostrada Pedemontana Lombarda

COLLEGAMENTO AUTOSTRADALE
DALMINE - COMO - VARESE - VALICO DEL GAGGIOLO E OPERE AD ESSO CONNESSE
CODICE C.U.P. F19B06027050

TRATTE B1, B2, C, D, TRVA13+14, GREENWAY

AS BUILT

TRATTA B1

OPERE D'ARTE MAGGIORI
GALLERIE ARTIFICIALI
GALLERIA COPRENO EST ED OVEST
CARPENTERIA PIEDRITTO L=100 - TIPO 1

IDENTIFICAZIONE ELABORATO

CODICE PROGETTO: FI01078

WBS								
FASE PROGETTUALE	LOTTO	ZONA	OPERA	PROGR. TRATTO/OPERA	AMBITO	TIPO ELABORATO	PROGRESSIVO	REVISIONE
A	2	A04	GA001	0	OM	CA	211	E

Scala: 1:50;1:20

DATA	DESCRIZIONE	REV
Dicembre 2015	Emissione	E

IMPRESA

RAGGRUPPAMENTO TEMPORANEO IMPRESE:

Mandataria	Mandante	Mandante	Mandante cooptata
STRABAG A.G.	GLF Grandi Lavori Fincosit S.p.A.	Impresa costruzioni Giuseppe Maltauro S.p.A.	STRABAG S.p.A.

STRABAG — GRANDI LAVORI FINCOSIT — MALTAURO — STRABAG

PROGETTISTA - PROGETTO ESECUTIVO DI DETTAGLIO

RAGGRUPPAMENTO TEMPORANEO PROGETTISTI:

Mandataria	Mandante	Mandante	Mandante
3TI PROGETTI ITALIA	GP Ingegneria		Arch. Salvatore Vermiglio

RESPONSABILE DI PROGETTO ED INCARICATO DELL'INTEGRAZIONE FRA LE VARIE PRESTAZIONI:
Ing. Alberto Cecchini

CONCEDENTE

CONCESSIONI AUTOSTRADALI LOMBARDE

CONCESSIONARIO

Autostrada Pedemontana Lombarda — Direttore Tecnico: Ing. Enrico Arini; Referente Tecnico: Arch. Giovanni Carrelo

APPROVATO

Autostrada Pedemontana Lombarda — Il Direttore del Lavori: Ing. Francesco Domenico

ELABORAZIONE PROGETTUALE

PROGETTISTA:
PAVER S.p.A.
DIRETTORE TECNICO
Ing. Cesare Pierluigi Mo[illegible]

Redatto: Stecconi — Verificato: Montenet — Approvato: Placucci