SEZIONE "A-A"

Scala 1:20

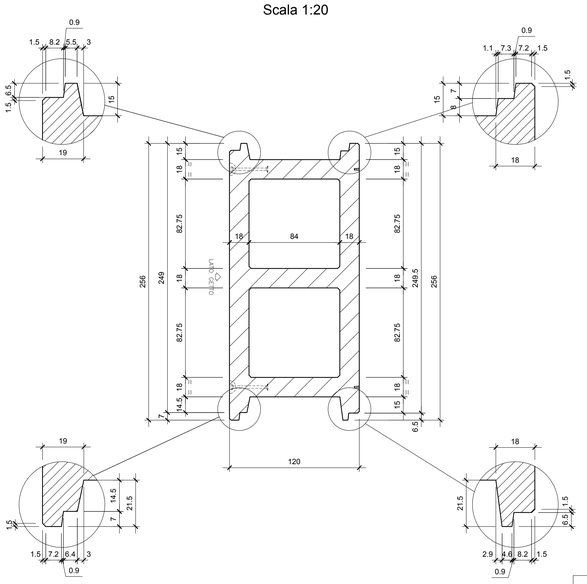

VISTA DALL'ALTO SENZA FERRI FUORIUSCENTI

Scala 1:20

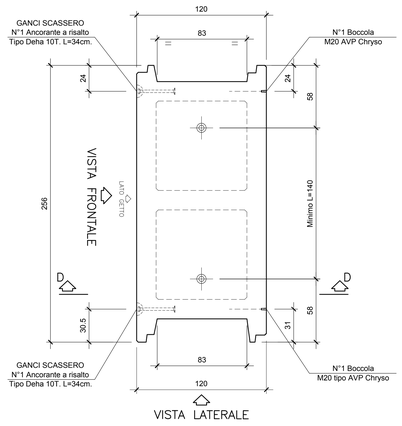

VISTA FRONTALE (Lato getto)

Scala 1:50

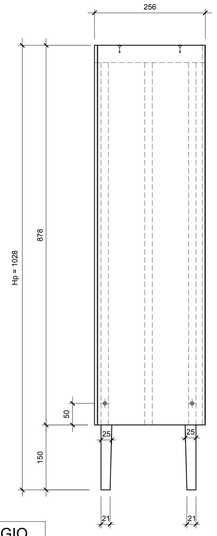

VISTA INTERNO GALLERIA

Scala 1:50

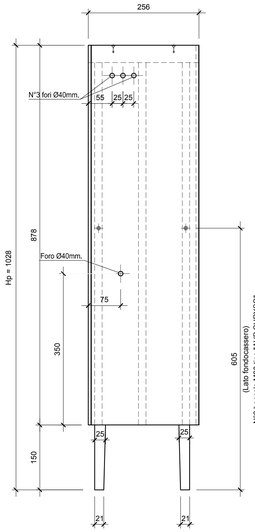

VISTA LATERALE

Scala 1:50

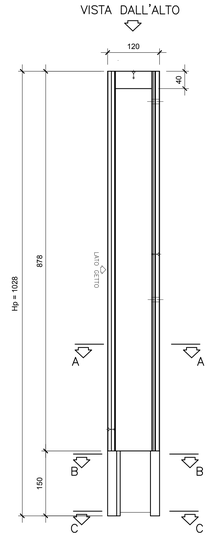

SEZIONE "D-D"

Scala 1:50

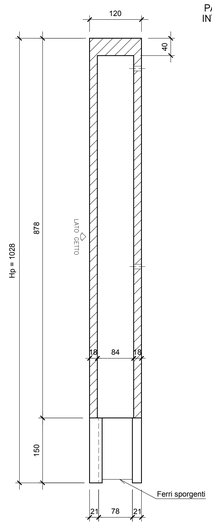

DISPOSIZIONE MINIMA PANNELLI

Scala 1:50

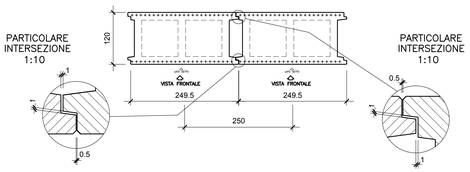

DISPOSIZIONE MASSIMA PANNELLI

Scala 1:50

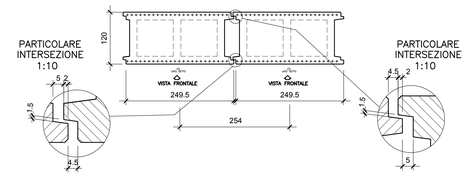

PARTICOLARE FISSAGGIO GANCIO DEHA

Tipo Deha 20T. L=34cm.

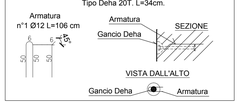

PARTICOLARE FISSAGGIO BOCCOLE

M20 tipo AVP Chryso

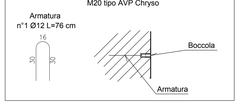

FERRI SPORGENTI SPALLA CONTROTERRA CANNA SINGOLA L=120

SUPERIORI

VISTA DALL'ALTO

Scala 1:20

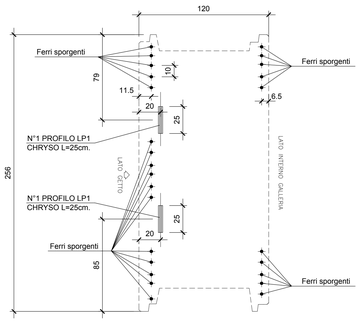

VISTA LATERALE

Scala 1:20

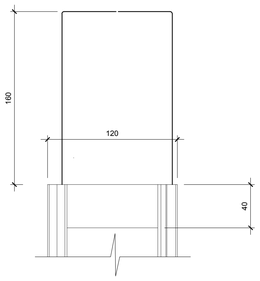

INFERIORI

VISTA DAL BASSO

Scala 1:20

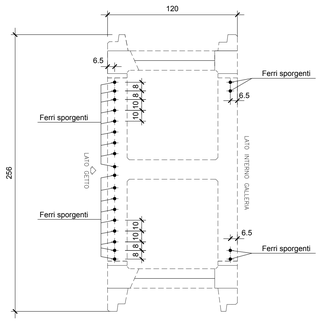

FERRI SPORGENTI SPALLA CONTROTERRA CANNA DOPPIA L=120

SUPERIORI

VISTA DALL'ALTO

Scala 1:20

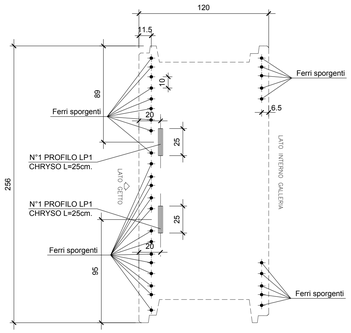

VISTA LATERALE

Scala 1:20

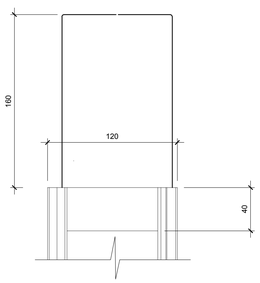

INFERIORI

VISTA DAL BASSO

Scala 1:20

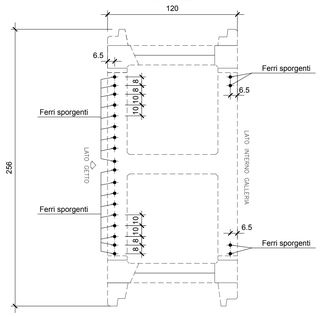

SEZIONE "B-B"

Scala 1:20

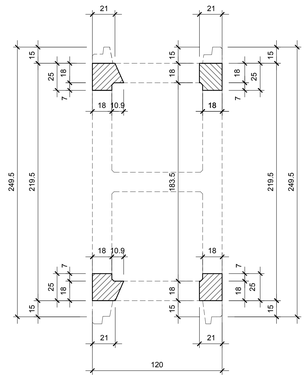

SEZIONE "C-C"

Scala 1:20

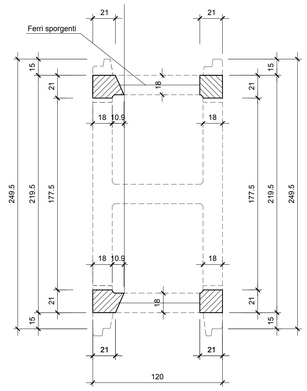

MATRICE DI REVISIONE

REV	DATA	DESCRIZIONE MODIFICA

N.B.: LA TAVOLA SOSTITUISCE QUELLA RELATIVA AL CODICE E DEL PROGETTO ESECUTIVO

CONCESSIONI AUTOSTRADALI LOMBARDE

Autostrada Pedemontana Lombarda

COLLEGAMENTO AUTOSTRADALE
DALMINE - COMO - VARESE - VALICO DEL GAGGIOLO E OPERE AD ESSO CONNESSE
CODICE C.U.P. F19B06027050

TRATTE B1, B2, C, D, TRVA13+14, GREENWAY

AS BUILT

TRATTA B1

OPERE D'ARTE MAGGIORI
GALLERIE ARTIFICIALI
GALLERIA COPRENO EST ED OVEST
CARPENTERIA PIEDRITTO L=120 - TIPO 100

IDENTIFICAZIONE ELABORATO

CODICE PROGETTO: F0I1078

WBS									
FASE PROGETTUALE	LOTTO	ZONA	OPERA	PROGR.	TRATTO/OPERA	AMBITO	TIPO ELABORATO	PROGRESSIVO	REVISIONE
A	2	A04	GA001	0		OM	CA	015	R

Scala: 1:50;1:20

DATA	DESCRIZIONE	REV
Dicembre 2015	Emissione	0

CONCEDENTE

CONCESSIONI AUTOSTRADALI LOMBARDE

CONCESSIONARIO

Autostrada Pedemontana Lombarda — Direttore Tecnico: Ing. Enrico Airoi; Referente Tecnico: Arch. Giovanni Carrelo

APPROVATO

Autostrada Pedemontana Lombarda — Il Direttore del Lavori: Ing. Francesco Domenico

IMPRESA

RAGGRUPPAMENTO TEMPORANEO IMPRESE:

Mandataria	Mandante	Mandante	Mandante cooptata
STRABAG A.G.	GLF Grandi Lavori Fincosit S.p.A.	Impresa costruzioni Giuseppe Maltauro S.p.A.	STRABAG S.p.A.

STRABAG — GRANDI LAVORI FINCOSIT — MALTAURO — STRABAG

PROGETTISTA - PROGETTO ESECUTIVO DI DETTAGLIO

RAGGRUPPAMENTO TEMPORANEO PROGETTISTI:

Mandataria	Mandante	Mandante	Mandante
3TI PROGETTI ITALIA	GP Ingegneria	MATE	Arch. Salvatore Vermiglio

RESPONSABILE DI PROGETTO ED INCARICATO DELL'INTEGRAZIONE FRA LE VARIE PRESTAZIONI:
Ing. Alberto Cecchini

ELABORAZIONE PROGETTUALE

PROGETTISTA:
PAVER S.p.A.
DIRETTORE TECNICO
Ing. Cesare Pierluigi Mondelli

Redatto: Stecconi — Verificato: Montenet — Approvato: Placucci