PLANIMETRIA TRACCIAMENTO

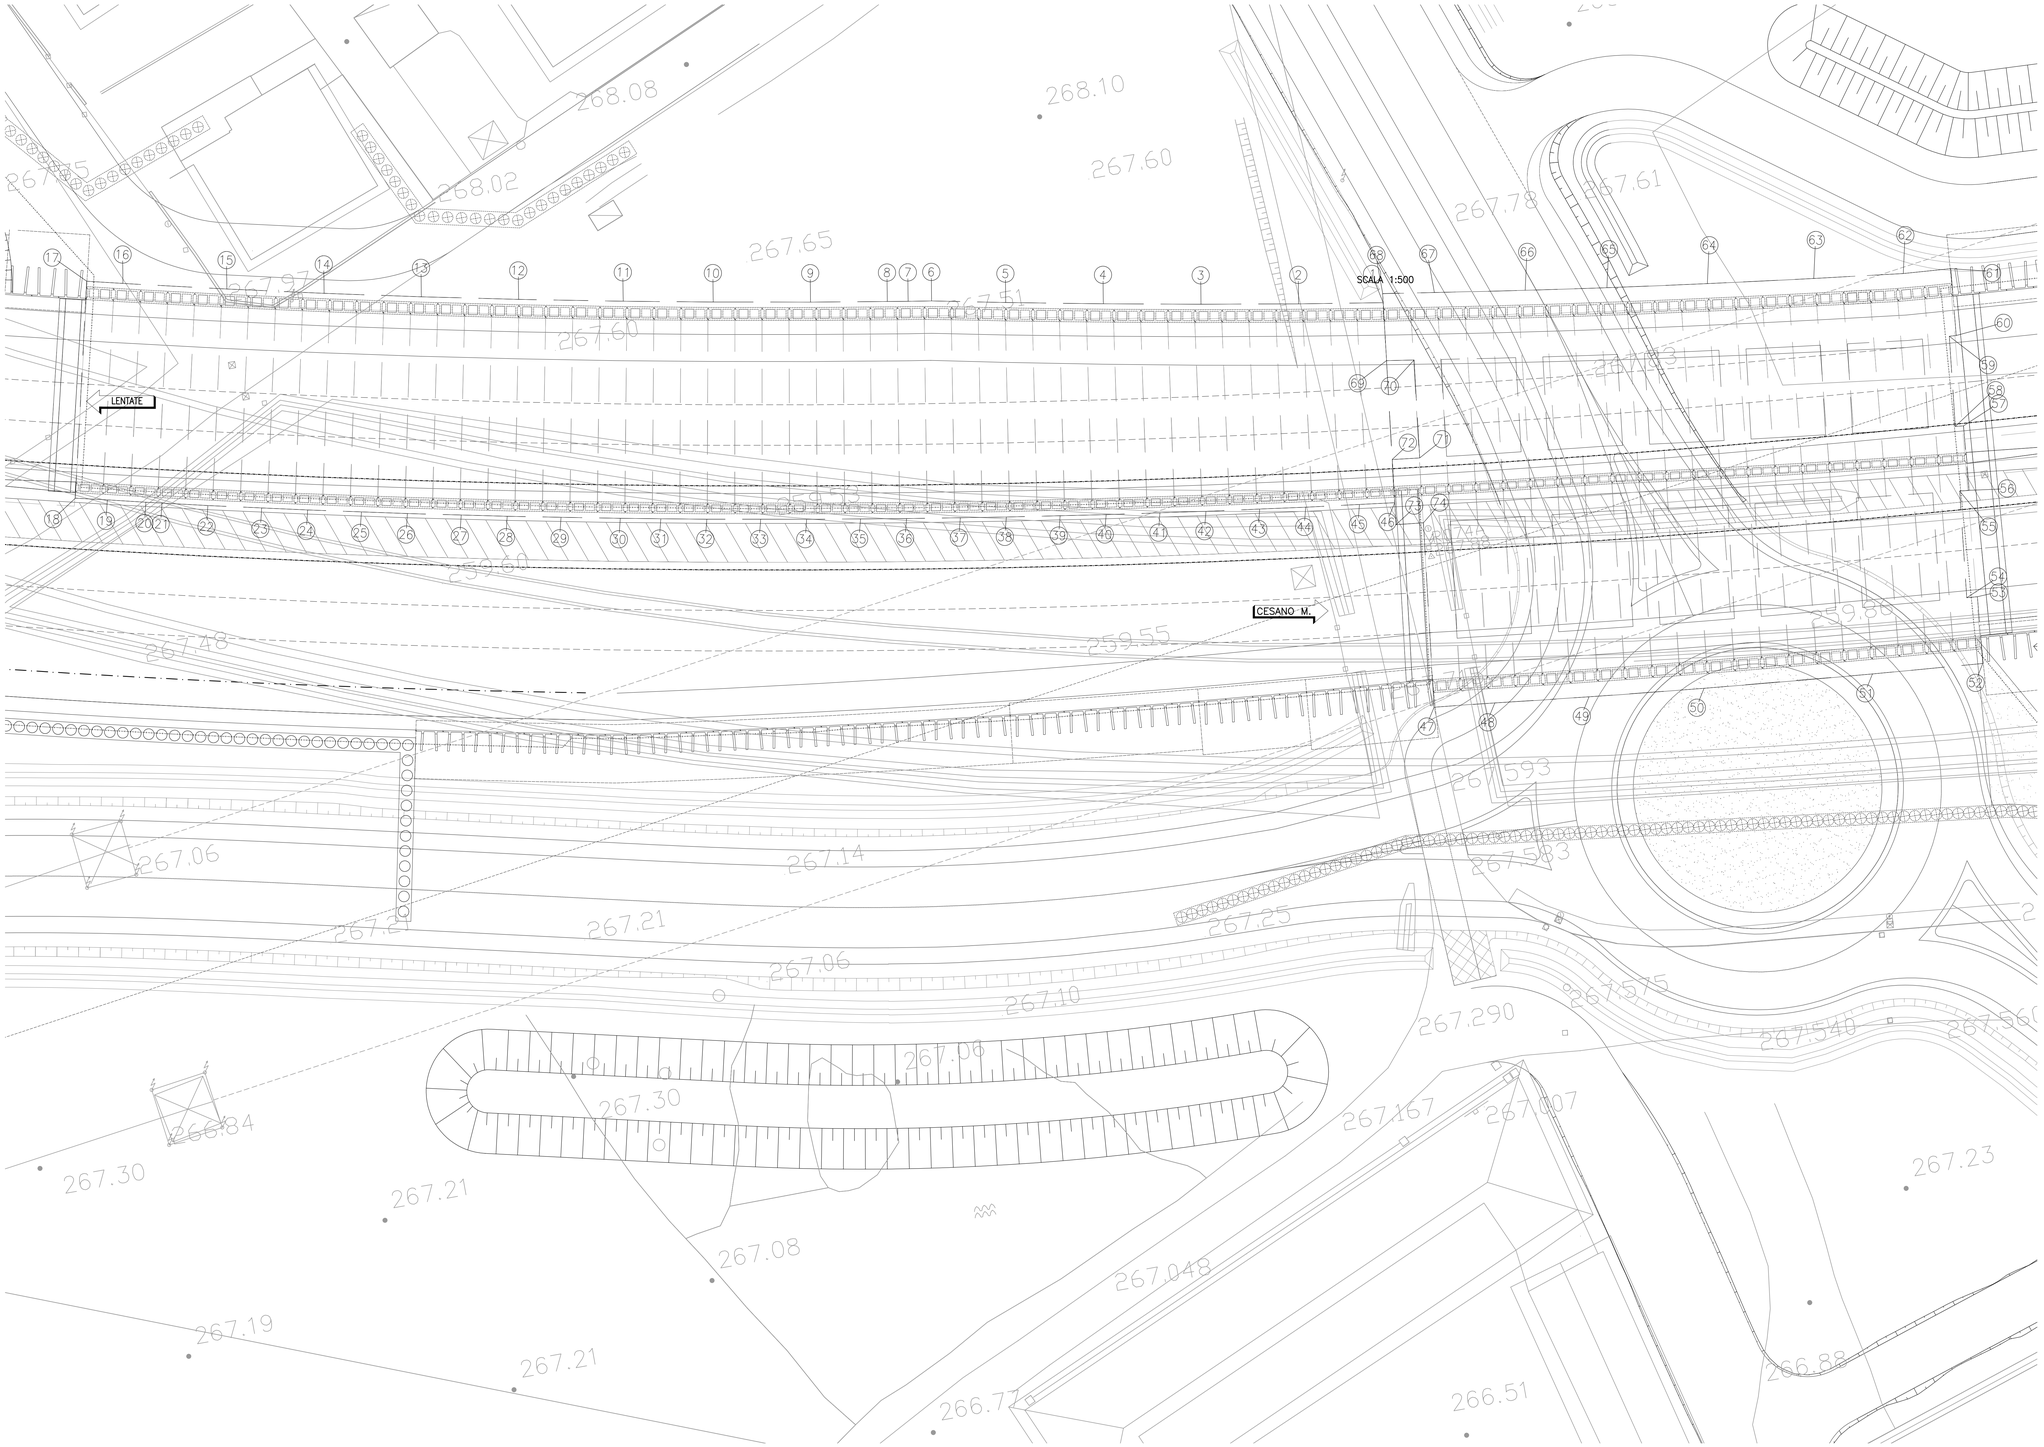

PUNTI	COORDINATE X,Y	
	X(EST)	Y(NORD)
1	142041.99	245854.74
2	142034.27	245855.99
3	142025.37	245857.52
4	142016.49	245859.13
5	142007.61	245860.82
6	142000.89	245862.15
7	141998.74	245862.50
8	141996.84	245862.81
9	141989.84	245863.99
10	141980.98	245865.56
11	141972.79	245867.08
12	141963.30	245868.92
13	141954.48	245870.72
14	141945.68	245872.60
15	141936.89	245874.55
16	141927.52	245876.73
17	141924.25	245877.52
18	141919.74	245857.94
19	141922.62	245857.26
20	141926.09	245856.44
21	141927.54	245856.10
22	141931.69	245855.14
23	141936.55	245854.05
24	141940.70	245853.13
25	141945.57	245852.09
26	141949.73	245851.20
27	141954.61	245850.20
28	141958.78	245849.35
29	141963.66	245848.39
30	141969.04	245847.35
31	141972.73	245846.66
32	141976.91	245845.88
33	141981.82	245845.01
34	141986.01	245844.26
35	141990.91	245843.43
36	141995.11	245842.72
37	142000.02	245841.94
38	142004.23	245841.26
39	142009.15	245840.52
40	142013.36	245839.88
41	142018.28	245839.18
42	142022.50	245838.58
43	142027.43	245837.92
44	142031.65	245837.36
45	142036.59	245836.74
46	142039.83	245836.34

PUNTI	COORDINATE X,Y	
	X(EST)	Y(NORD)
47	142040.13	245817.08
48	142045.73	245816.49
49	142054.41	245815.53
50	142065.02	245814.46
51	142080.59	245813.06
52	142090.81	245817.24
53	142091.39	245818.41
54	142090.41	245818.49
55	142091.47	245828.32
56	142092.31	245828.24
57	142092.87	245834.20
58	142092.12	245834.28
59	142093.02	245842.59
60	142093.65	245842.55
61	142094.23	245848.72
62	142089.83	245849.04
63	142081.59	245850.03
64	142071.82	245851.27
65	142062.60	245852.51
66	142055.12	245853.59
67	142046.82	245854.85
68	142042.09	245855.58
69	142041.37	245849.41
70	142043.88	245849.02
71	142042.82	245840.01
72	142040.30	245840.31
73	142039.59	245834.31
74	142042.12	245834.04

MATRICE DI REVISIONE

REV	DATA	DESCRIZIONE MODIFICA

N.B.: LA TAVOLA SOSTITUISCE QUELLA RELATIVA AL CODICE E DEL PROGETTO ESECUTIVO

CONCESSIONI AUTOSTRADALI LOMBARDE — Autostrada Pedemontana Lombarda

COLLEGAMENTO AUTOSTRADALE
DALMINE - COMO - VARESE - VALICO DEL GAGGIOLO E OPERE AD ESSO CONNESSE

CODICE C.U.P. F11B99003700001

TRATTE B1, B2, C, D, TRVA13+14, GREENWAY

AS BUILT

TRATTA B1

OPERE D'ARTE MAGGIORI
GALLERIE ARTIFICIALI
GALLERIA COPRENO EST ED OVEST
PLANIMETRIA DI TRACCIAMENTO

IDENTIFICAZIONE ELABORATO

CODICE PROGETTO: F001078

WBS								
FASE PROGETTUALE	LOTTO	ZONA	OPERA	TRATTO/OPERA	AMBITO	TIPO ELABORATO	PROGRESSIVO	REVISIONE
A	2	A04	GA201	0	OM	PT	001	E

Scala: 1:1000

DATA	DESCRIZIONE	REV.
Dicembre 2015	Emissione	E

CONCEDENTE

CONCESSIONI AUTOSTRADALI LOMBARDE

CONCESSIONARIO

Autostrada Pedemontana Lombarda — Direttore Tecnico: Ing. Enrico Arini; Referente Tecnico: Arch. Giovanni Cerrito

APPROVATO

Autostrada Pedemontana Lombarda — Il Direttore dei Lavori: Ing. Francesco Domanico

IMPRESA

RAGGRUPPAMENTO TEMPORANEO IMPRESE:

Mandataria	Mandante	Mandante	Mandante cooptata
STRABAG A.G.	GLF Grandi Lavori Fincosit S.p.A.	Impresa costruzioni Giuseppe Maltauro S.p.A.	STRABAG S.p.A.

STRABAG — GRANDI LAVORI FINCOSIT — MALTAURO — STRABAG

PROGETTISTA - PROGETTO ESECUTIVO DI DETTAGLIO

RAGGRUPPAMENTO TEMPORANEO PROGETTISTI:

Mandataria	Mandante	Mandante	Mandante
3I PROGETTI-ITALIA	GPI	CONSORZIO CERMENATI	Arch. Salvatore Vernuglio

RESPONSABILE DI PROGETTO ED INCARICATO DELL'INTEGRAZIONE FRA LE VARIE PRESTAZIONI:
Ing. Alberto Cecchini

ELABORAZIONE PROGETTUALE

PROGETTISTA:
PAVER S.p.A.
DIRETTORE TECNICO
Ing. Cesare Pierluigi Montenet

Redatto: Stecconi — Verificato: Montenet — Approvato: Placucci