CARPENTERIA SPALLA SB
PIANTA FONDAZIONI
SCALA 1:50

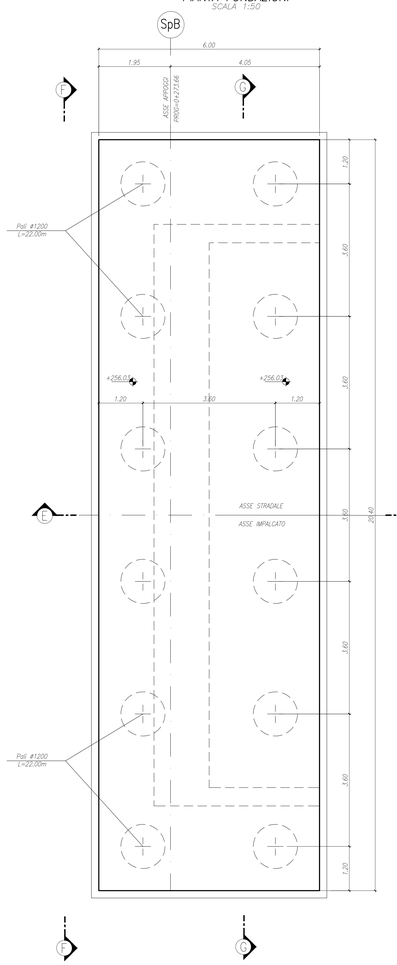

CARPENTERIA SPALLA SB
PIANTA SPICCATO
SCALA 1:50

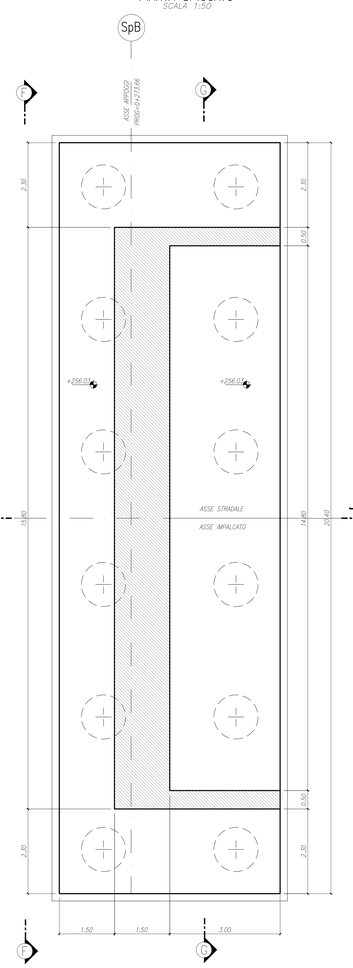

CARPENTERIA SPALLA SB
VISTA DALL'ALTO
SCALA 1:50

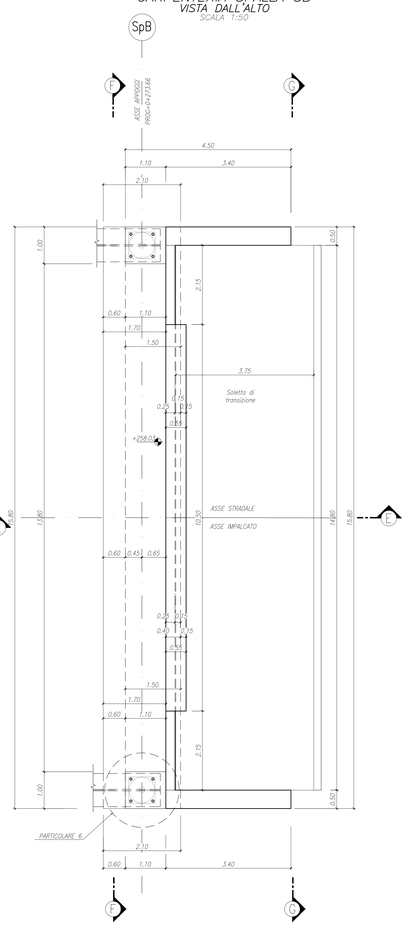

CARPENTERIA SPALLA SB
SEZIONE E–E
SCALA 1:50

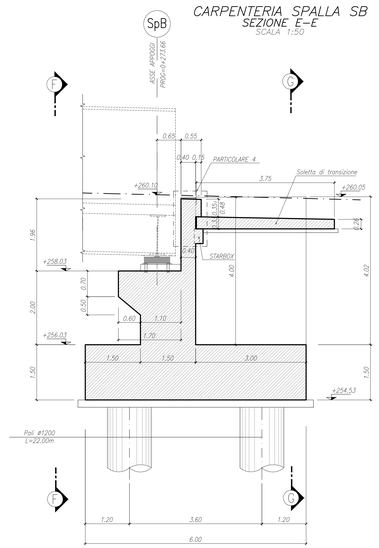

CARPENTERIA SPALLA SB
PARTICOLARE 5
SCALA 1:20

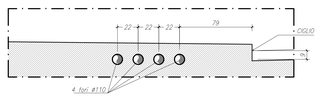

CARPENTERIA SPALLA SB
PARTICOLARE 4
SCALA 1:20

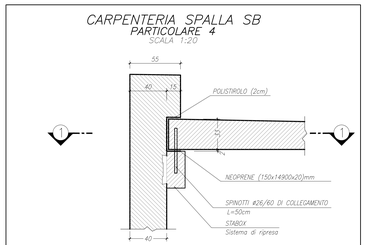

CARPENTERIA SPALLA SB
SEZIONE 1–1
SCALA 1:20

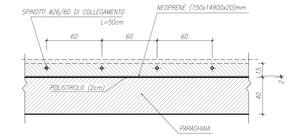

PARTICOLARE 6

PIANTA BAGGIOLO
SCALA 1:20

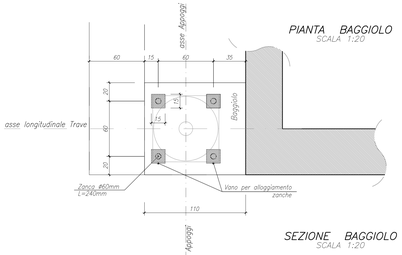

SEZIONE BAGGIOLO
SCALA 1:20

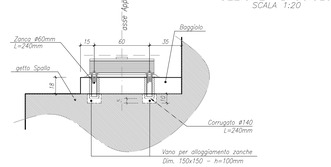

N.B.: PER LA TABELLA MATERIALI SI RIMANDA ALL'ELABORATO SPECIFICO

CARPENTERIA SPALLA SB
SEZIONE G–G
SCALA 1:50

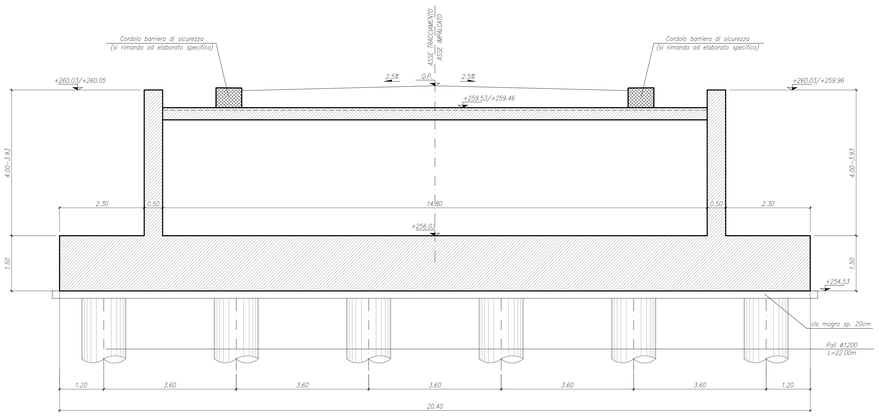

CARPENTERIA SPALLA SB
VISTA F–F
SCALA 1:50

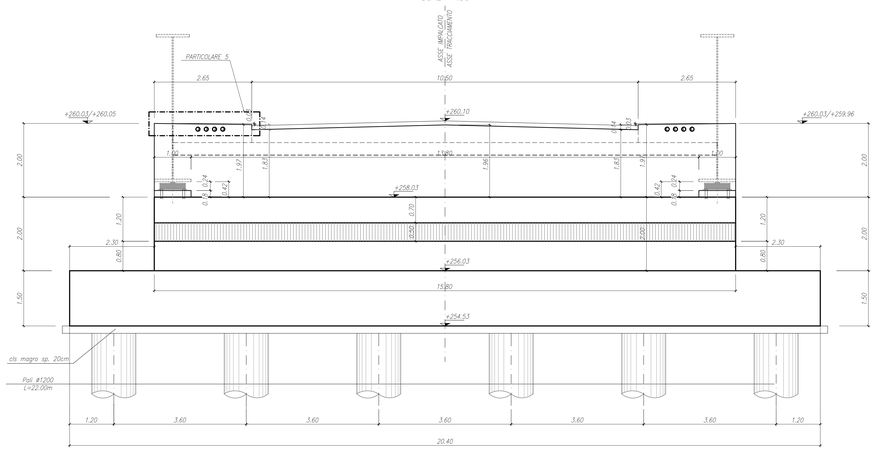

MATRICE DI REVISIONE

REV	DATA	DESCRIZIONE MODIFICA

N.B.: LA TAVOLA SOSTITUISCE QUELLA RELATIVA AL CODICE E [ ] DEL PROGETTO ESECUTIVO

CONCESSIONE AUTOSTRADALE LOMBARDA

Autostrada Pedemontana Lombarda

COLLEGAMENTO AUTOSTRADALE
DALMINE - COMO - VARESE - VALICO DEL GAGGIOLO E OPERE AD ESSO CONNESSE
CODICE C.U.P. F11B06000270007

TRATTE B1, B2, C, D, TRVA13+14, GREENWAY

AS BUILT

TRATTA B1
OPERE D'ARTE MINORI
CAVALCAVIA
CAVALCAVIA VIABILITA' SECONDARIA - VIA PIAVE
CARPENTERIA SPALLA B

IDENTIFICAZIONE ELABORATO
CODICE PROGETTO: F0101B
WBS

LIVELLO PROGETTUALE	LOTTO	ZONA	OPERA	TRATTO/OPERA	TIPO ELABORATO	PROGRESSIVO	REVISIONE
A	1	00	CV004	0	CA	002	E

Scala: 1:50

DATA	DESCRIZIONE	REV
Ottobre 2015	Emissione	E

IMPRESA
RAGGRUPPAMENTO TEMPORANEO IMPRESE:

Mandataria	Mandante	Mandante	Mandante
STRABAG A.G.	GLF Grandi Lavori Fossati S.p.A.	Impresa costruzioni Giuseppe Maltauro S.p.A.	STRABAG S.p.A.

PROGETTISTA - PROGETTO ESECUTIVO DI DETTAGLIO

Mandataria	Mandante	Mandante
3TI PROGETTI ITALIA	GP ingegneria	Arch. Salvatore Vermiglio

RESPONSABILE DI PROGETTO ED INCARICATO DELL'INTEGRAZIONE FRA LE VARIE PRESTAZIONI:
Ing. Alberto Cecchini

CONCEDENTE
CONCESSIONE AUTOSTRADALE LOMBARDA

CONCESSIONARIO
Autostrada Pedemontana Lombarda — Direttore Tecnico: Ing. Enrico Arini; Referente Tecnico: Arch. Giovanni Cairella

APPROVATO
Autostrada Pedemontana Lombarda — Il Direttore dei Lavori: Ing. Francesco Domenico

ELABORAZIONE PROGETTUALE
PROGETTISTA:
3TI PROGETTI ITALIA S.p.A

3TI ITALIA S.p.A.
DIRETTORE TECNICO
Ing. Stefano Lecci Pesenti
Ordine degli Ingegneri
Provincia di Roma n. 20809

Redatto: Pieruzzi — Verificato: Di Iulio — Approvato: Possati