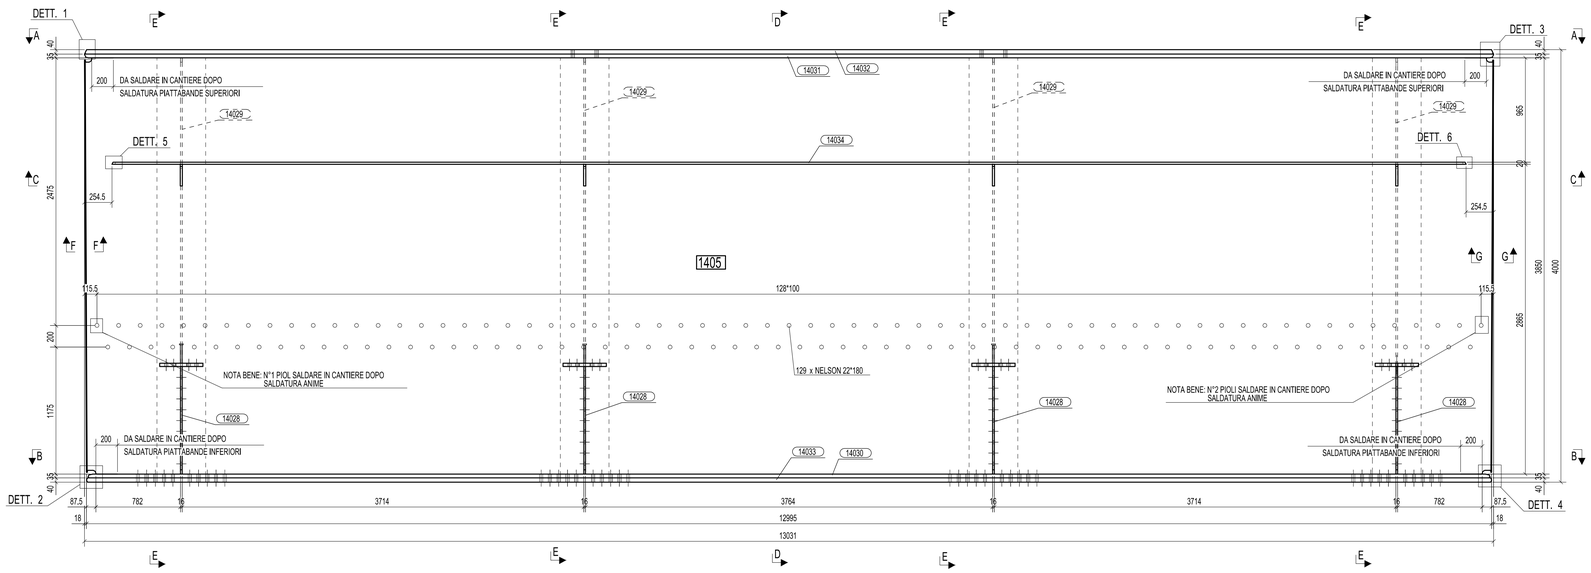

VISTA FRONTALE
1:20

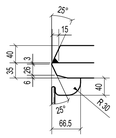

DETTAGLIO 1
1:5

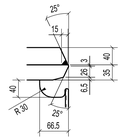

DETTAGLIO 3
1:5

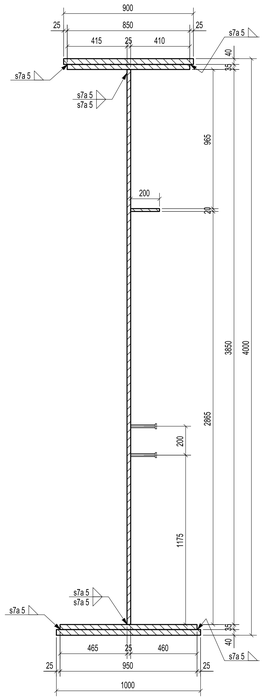

SEZIONE D - D
1:15

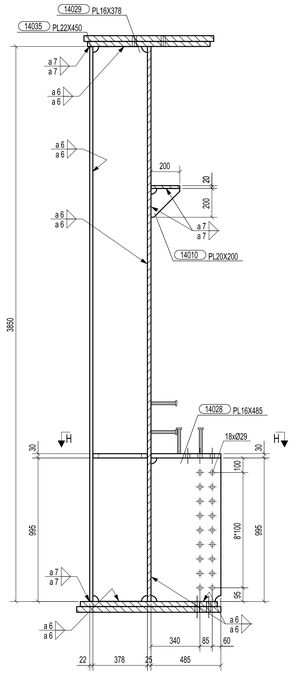

SEZIONE E - E
1:15

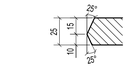

SEZIONE F - F
1:2

SEZIONE G - G
1:2

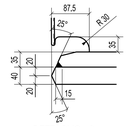

DETTAGLIO 2
1:5

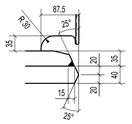

DETTAGLIO 4
1:5

DETTAGLIO 5
1:5

DETTAGLIO 6
1:5

DETTAGLIO SALDATURA AD ARCO SOMMERSO

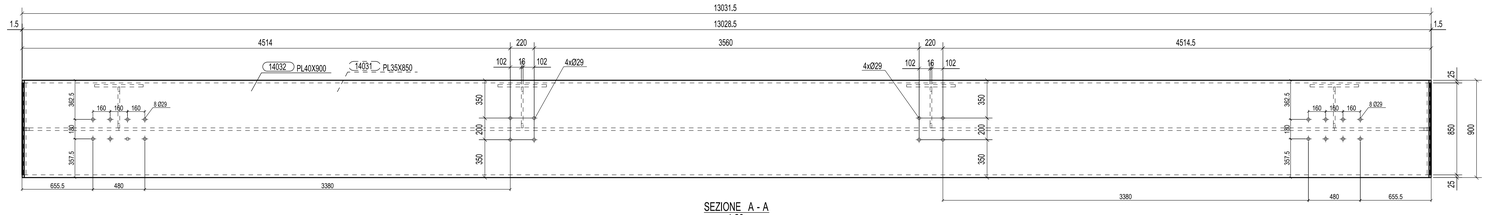

SEZIONE A - A
1:20

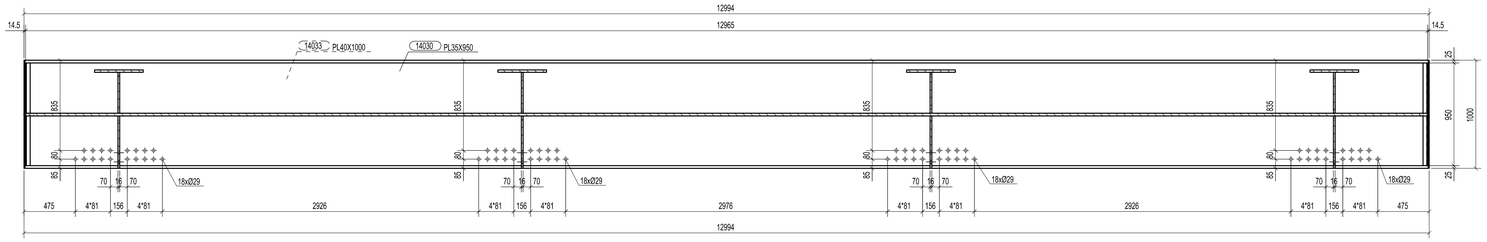

SEZIONE B - B
1:20

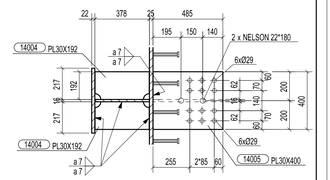

SEZIONE H - H
1:15

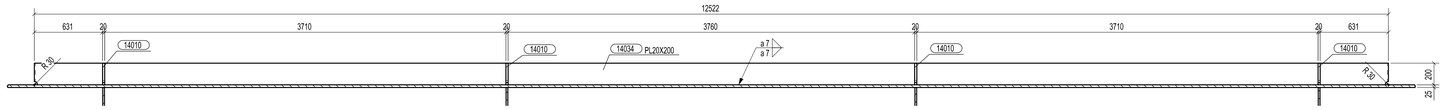

SEZIONE C - C
1:20

MARCA 1405 N.2

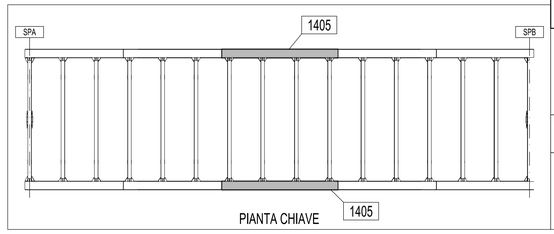

PIANTA CHIAVE

Rev.	Data	Descrizione	Disegnato da	Controllato da
B	26.09.2014	AGGIUNTI FORI PER SOLLEVAMENTO	M.T.A.	Ing.Picco
A	26.09.2014	MODIFICATO DOVE INDICATO	M.T.A.	Ing.Picco
0	01.08.2014.	PRIMA EMISSIONE	M.T.A.	Ing.Picco

N° di commessa | Tipo di doc. | N° di documento | Rev.

2 0 1 4 0 1 1 D C D 1 4 0 5 B

CIMOLAI
Via Vigonovo, 38 - 31170 Porcellengo - Italy
Tel. +39 0434 5581 - Fax +39 0434 361401
www.cimolai.com - info@cimolai.com

Cliente: STRABAG S.p.A.

Scala: 1:20

Oggetto:
PEDEMONTANA LOMBARDA - TRATTA B1
CAVALCAVIA VIABILITA' SECONDARIA - VIA PIAVE
TS140
TRAVE MARCA 1405

MATRICE DI REVISIONE

REV	DATA	DESCRIZIONE MODIFICA

N.B.: LA TAVOLA SOSTITUISCE QUELLA RELATIVA AL CODICE 6 DEL PROGETTO ESECUTIVO

CONCESSIONI AUTOSTRADALI LOMBARDE — Autostrada Pedemontana Lombarda

COLLEGAMENTO AUTOSTRADALE
DALMINE - COMO - VARESE - VALICO DEL GAGGIOLO E OPERE AD ESSO CONNESSE
CODICE C.U.P. F11B06002700007
TRATTE B1, B2, C, D, TRVA13+14, GREENWAY

AS BUILT

TRATTA B1
OPERE D'ARTE MINORI
CAVALCAVIA
CAVALCAVIA VIABILITA' SECONDARIA - VIA PIAVE
TS 140 - TRAVE MARCA 1405

IDENTIFICAZIONE ELABORATO
CODICE PROGETTO: F001078

WBS							
FASE PROGETTUALE	LOTTO	ZONA	OPERA	TRATTO D'OPERA	AMBITO	TIPO ELABORATO	PROGRESSIVO	REVISIONE
A	1	I06	CV004	0	ON	CA	007	E

Scala:

DATA	DESCRIZIONE	REV
Settembre 2015.	Emissione	E

CONCEDENTE
CONCESSIONI AUTOSTRADALI LOMBARDE

CONCESSIONARIO
Autostrada Pedemontana Lombarda — Direttore Tecnico: Dip.Ennio Arno; Responsabile Tecnico: Arch. Giovanni Carrello

APPROVATO
Autostrada Pedemontana Lombarda — Il Direttore dei Lavori: Ing. Francesco Domanico

IMPRESA
RAGGRUPPAMENTO TEMPORANEO IMPRESE:
Mandataria: STRABAG A.G.; Mandante: GLF Grandi Lavori Fincosit S.p.A.; Mandante: Impresa costruzioni Giuseppe Maltauro S.p.A.; Mandante cooptata: STRABAG S.p.A.

PROGETTISTA - PROGETTO ESECUTIVO DI DETTAGLIO
RAGGRUPPAMENTO TEMPORANEO PROGETTISTI:
Mandataria: 3TI PROGETTI ITALIA; Mandante: GP Engineering; Mandante: Cimolai; Mandante: Arch. Salvatore Vermiglio

RESPONSABILE DI PROGETTO ED INCARICATO DELL'INTEGRAZIONE FRA LE VARIE PRESTAZIONI:
Ing. Alberto Cecchini

ELABORAZIONE PROGETTUALE
PROGETTISTA:
3TI PROGETTI ITALIA S.p.A

CONSULENTE SPECIALISTICO:
CIMOLAI

3TI ITALIA S.p.A.
DIRETTORE TECNICO
Ing. Stefano Luca Passati
Ordine degli Ingegneri
Provincia di Roma n. 20809

Redatto: Di Sarzo — Verificato: Di Iullo — Approvato: Possati