## ARMATURA SPALLA SB
### SEZIONE D-D
SCALA 1:50




## ARMATURA SPALLA SB
### SEZIONE A-A
SCALA 1:50




N.B.: POSIZIONI INUTILIZZATE 24, 45, 50, 51, 52.

## PALI ø1200 DI FONDAZIONE L=23.00m
### ARMATURA
SCALA 1:50

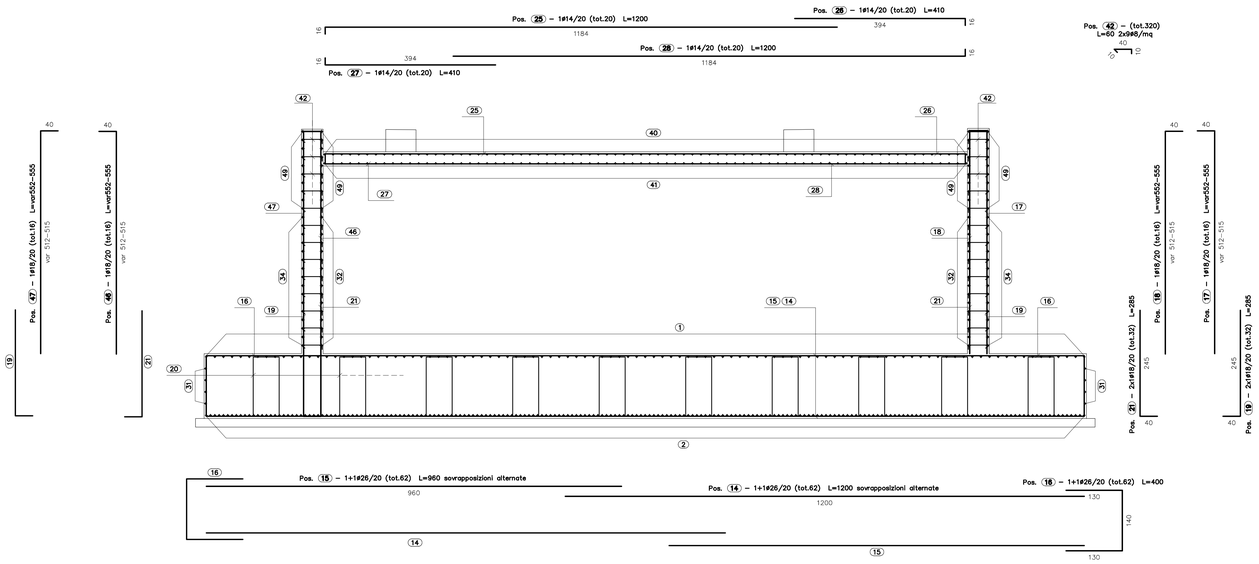


## PALI DI FONDAZIONE
### SEZIONE 1-1
SCALA 1:25

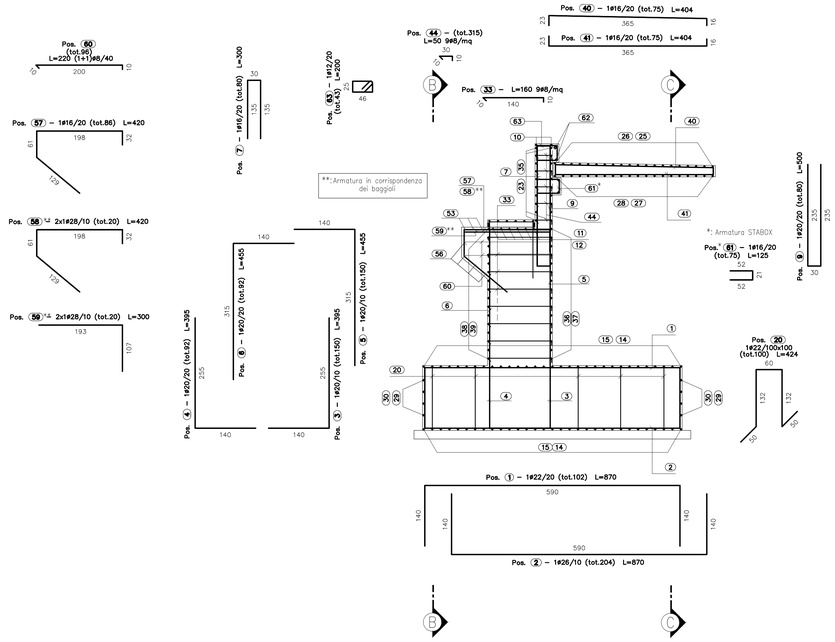


## PALI DI FONDAZIONE
### SEZIONE 2-2
SCALA 1:25

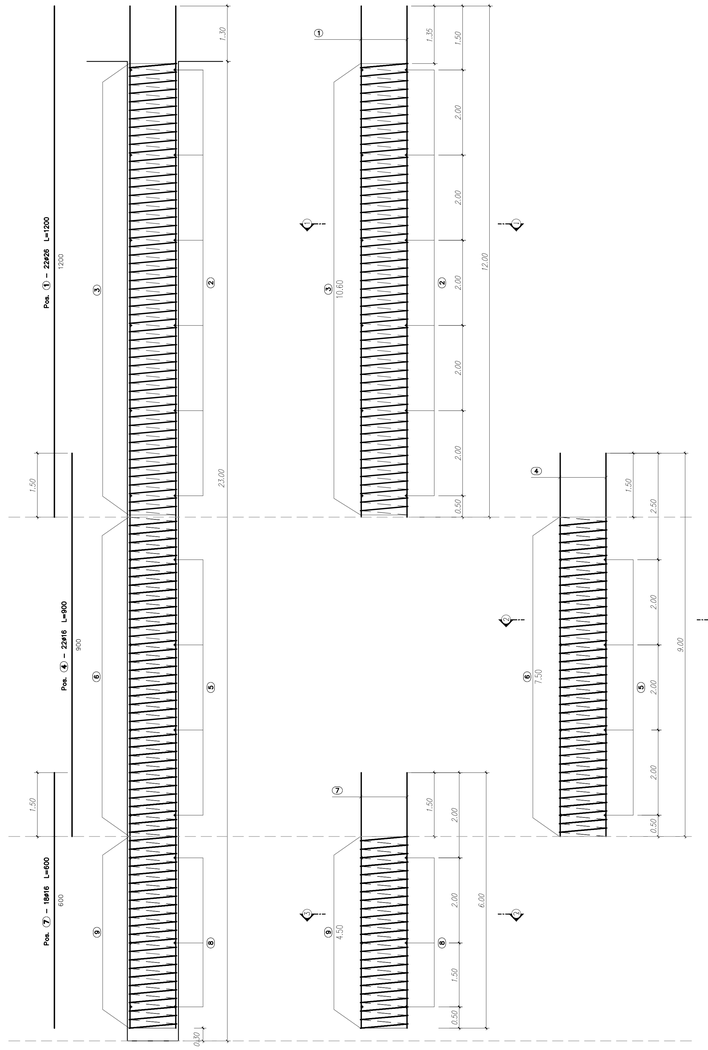


## PALI DI FONDAZIONE
### SEZIONE 3-3
SCALA 1:25

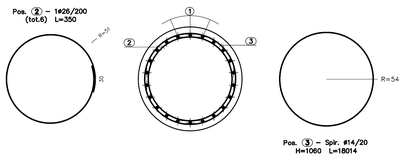




N.B.: PER LA TABELLA MATERIALI SI RIMANDA ALL'ELABORATO SPECIFICO

MATRICE DI REVISIONE
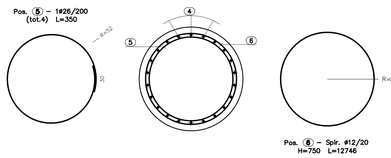
| REV | DATA | DESCRIZIONE MODIFICA |
|---|---|---|
| | | |
| | | |
| | | |
| | | |
| | | |
| | | |

N.B.: LA TAVOLA SOSTITUISCE QUELLA RELATIVA AL CODICE E DEL PROGETTO ESECUTIVO

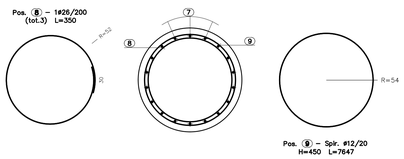CONCESSIONE AUTOSTRADALE LOMBARDE — Autostrade Pedemontana Lombarda

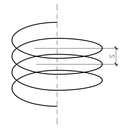COLLEGAMENTO AUTOSTRADALE
DALMINE - COMO - VARESE - VALICO DEL GAGGIOLO E OPERE AD ESSO CONNESSE
CODICE C.U.P. F11B06002270007
**TRATTE B1, B2, C, D, TRVA13+14, GREENWAY**

# AS BUILT

**TRATTA B1**
OPERE D'ARTE MINORI
CAVALCAVIA
CAVALCAVIA VIABILITA' SECONDARIA - VIA G.CARDUCCI
ARMATURA SPALLA B - TAV 2/2

IDENTIFICAZIONE ELABORATO
CODICE PROGETTO: F001078

| FASE PROGETTUALE | LOTTO | ZONA | OPERA | TRATTO/DISPERA | AMBITO | TIPO ELABORATO | PROGRESSIVO | REVISIONE |
|---|---|---|---|---|---|---|---|---|
| WBS | | | | | | | | |
| A | 1 | 107 | CV005 | 0 | CN | AS | 004 | E |

Scala: 1:50

| DATA | DESCRIZIONE | REV |
|---|---|---|
| Ottobre 2015 | Emissione | E |

IMPRESA:
*RAGGRUPPAMENTO TEMPORANEO IMPRESE:*

| Mandataria | Mandante | Mandante | Mandante cooptata |
|---|---|---|---|
| STRABAG A.G. | GLF Grandi Lavori Fincosit S.p.A. | Impresa costruzioni Giuseppe Maltauro S.p.A. | STRABAG S.p.A. |

PROGETTISTA - PROGETTO ESECUTIVO DI DETTAGLIO
*RAGGRUPPAMENTO TEMPORANEO PROGETTISTI:*

| Mandataria | Mandante | Mandante | Mandante |
|---|---|---|---|
| 3TI PROGETTI ITALIA | GP Progetto s.r.l. | | Arch. Salvatore Vermiglio |

*RESPONSABILE DI PROGETTO ED INCARICATO DELL'INTEGRAZIONE FRA LE VARIE PRESTAZIONI:*
Ing. Alberto Cecchini

CONCEDENTE: CONCESSIONE AUTOSTRADALE LOMBARDE

CONCESSIONARIO: Autostrade Pedemontana Lombarda — Direttore Tecnico: Ing. Enrico Arra; Referente Tecnico: Arch. Giovanni Cerrito

APPROVATO: Autostrade Pedemontana Lombarda — Il Direttore dei Lavori: Ing. Francesco Domenico

ELABORAZIONE PROGETTUALE
*PROGETTISTA:*
3TI PROGETTI ITALIA S.p.A.

**3TI ITALIA S.p.A.**
DIRETTORE TECNICO
*Ing. Stefano Luca Pinasti*
Ordine degli Ingegneri
Provincia di Roma n. 20809

Redatto: Pieruzzi — Verificato: Di Iullo — Approvato: Possati