CARPENTERIA SPALLA SA
PIANTA FONDAZIONI
SCALA 1:50

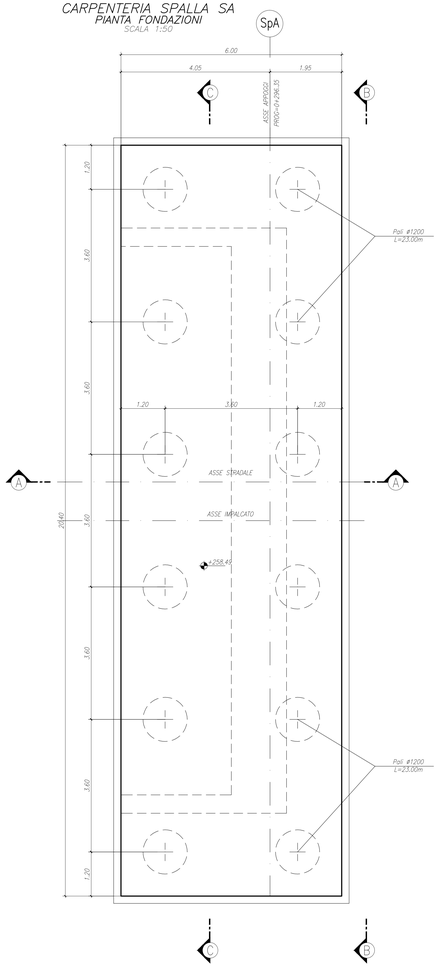

CARPENTERIA SPALLA SA
PIANTA SPICCATO
SCALA 1:50

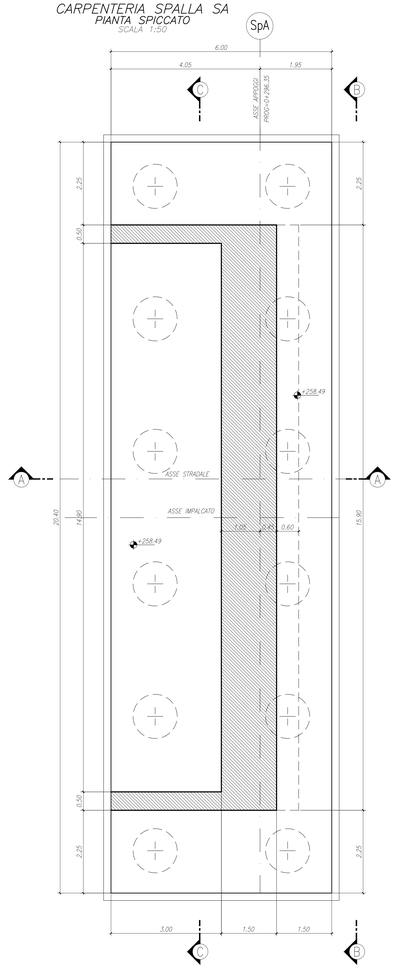

CARPENTERIA SPALLA SA
VISTA DALL'ALTO
SCALA 1:50

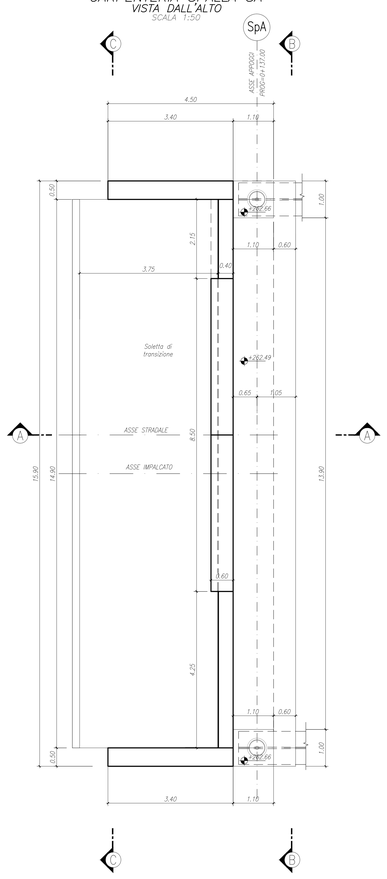

CARPENTERIA SPALLA SA
VISTA B–B
SCALA 1:50

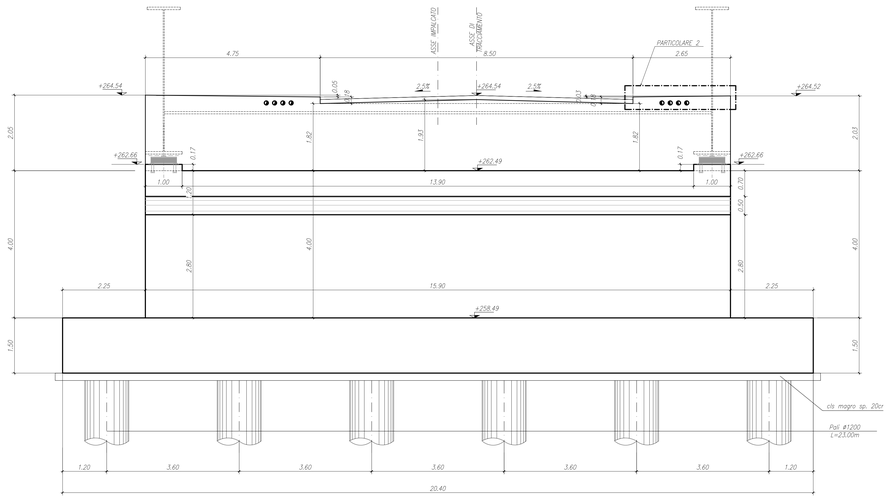

CARPENTERIA SPALLA SA
SEZIONE A–A
SCALA 1:50

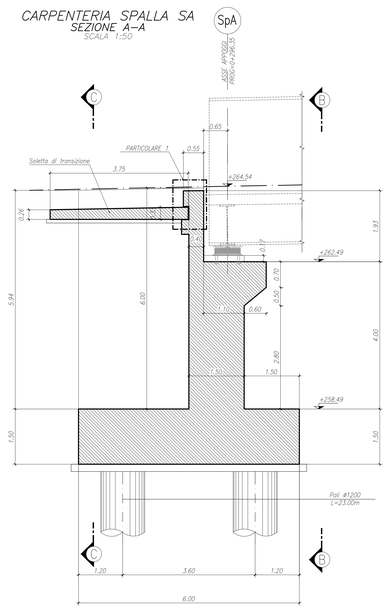

CARPENTERIA SPALLA SA
SEZIONE C–C
SCALA 1:50

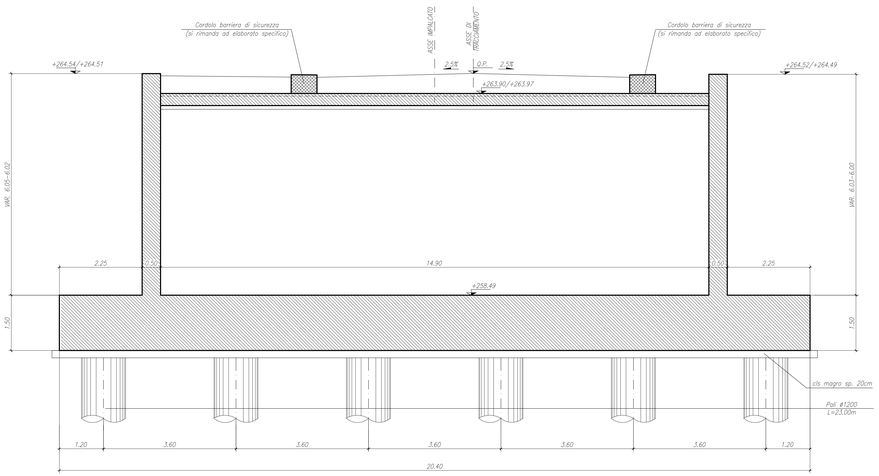

CARPENTERIA SPALLA SA
PARTICOLARE 1
SCALA 1:20

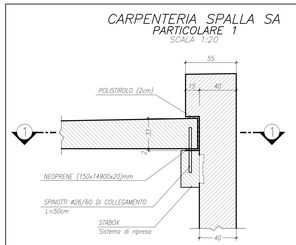

CARPENTERIA SPALLA SA
SEZIONE 1–1
SCALA 1:20

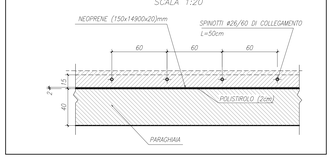

CARPENTERIA SPALLA SA
PARTICOLARE 2
SCALA 1:20

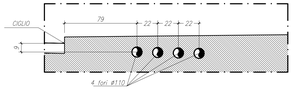

N.B.: PER LA TABELLA MATERIALI SI RIMANDA ALL'ELABORATO SPECIFICO

MATRICE DI REVISIONE

REV	DATA	DESCRIZIONE MODIFICA

N.B.: LA TAVOLA SOSTITUISCE QUELLA RELATIVA AL CODICE E DEL PROGETTO ESECUTIVO

FUNZIONI STRUTTURALI AUTOSTRADALI LOMBARDE

Autostrada Pedemontana Lombarda

COLLEGAMENTO AUTOSTRADALE
DALMINE - COMO - VARESE - VALICO DEL GAGGIOLO E OPERE AD ESSO CONNESSE
CODICE CUP: F11B06000270001

TRATTE B1, B2, C, D, TRVA13+14, GREENWAY

AS BUILT

TRATTA B1

OPERE D'ARTE MINORI
CAVALCAVIA
CAVALCAVIA VIABILITA' SECONDARIA - VIA G.CARDUCCI
CARPENTERIA SPALLA A

IDENTIFICAZIONE ELABORATO

CODICE PROGETTO: F001078

WBS

PUNTO PROGETTUALE	TRATTO	ZONA	OPERA	N.	TIPOLOGIA OPERA	N.	LIVELLO	PROGRESSIVO	REVISIONE
A	1	67	CV05	3	CAVALCAVIA	01	CA	001	E

Scala: 1:50

DATA	DESCRIZIONE	REV
Ottobre 2015	Emissione	E

CONCEDENTE

FUNZIONI STRUTTURALI AUTOSTRADALI LOMBARDE

CONCESSIONARIO

Autostrada Pedemontana Lombarda — Direttore Tecnico: Ing. Antonio Tarricone; Referente Tecnico: Arch. Giovanni Cervillo

APPROVATO

Autostrada Pedemontana Lombarda — Il Direttore dei Lavori: Ing. Francesco Domenico

IMPRESA

RAGGRUPPAMENTO TEMPORANEO IMPRESE:

Mandataria	Mandante	Mandante	Mandante cooptata
STRABAG A.G.	GLF Grandi Lavori Fossati S.p.A.	Impresa costruzioni Giuseppe Maltauro S.p.A.	STRABAG S.p.A.

STRABAG — MALTAURO — STRABAG

PROGETTISTA - PROGETTO ESECUTIVO DI DETTAGLIO

RAGGRUPPAMENTO TEMPORANEO PROGETTISTI:

Mandataria	Mandante	Mandante
3TI PROGETTI ITALIA		Arch. Salvatore Vermiglio

RESPONSABILE DI PROGETTO ED INCARICATO DELL'INTEGRAZIONE FRA LE VARIE PRESTAZIONI:
Ing. Alberto Cecchini

ELABORAZIONE PROGETTUALE

PROGETTISTA:
3TI PROGETTI ITALIA S.p.A.

3TI ITALIA S.p.A.
DIRETTORE TECNICO
Ing. Alberto Cecchini
40 Ordine degli Ingegneri
Provincia di Roma n. 20809

Redatto: Pieruzzi — Verificato: Di Iulio — Approvato: Possati