CARPENTERIA SPALLA SB
PIANTA FONDAZIONI
SCALA 1:50

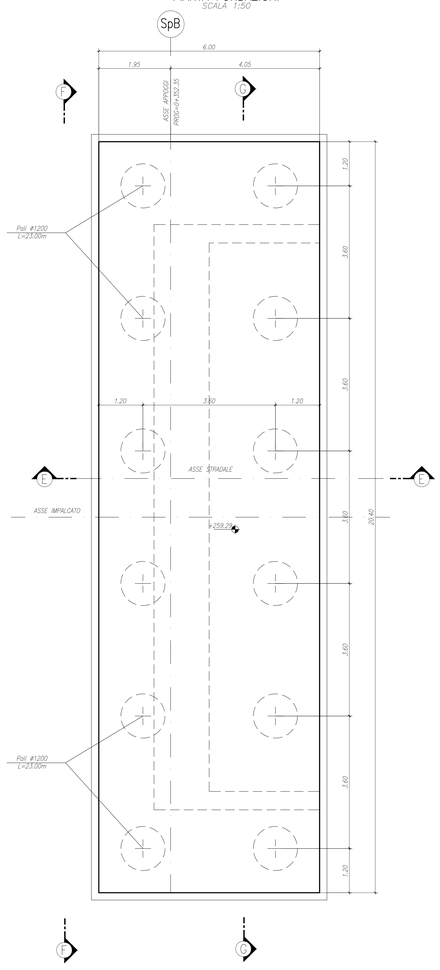

CARPENTERIA SPALLA SB
PIANTA SPICCATO
SCALA 1:50

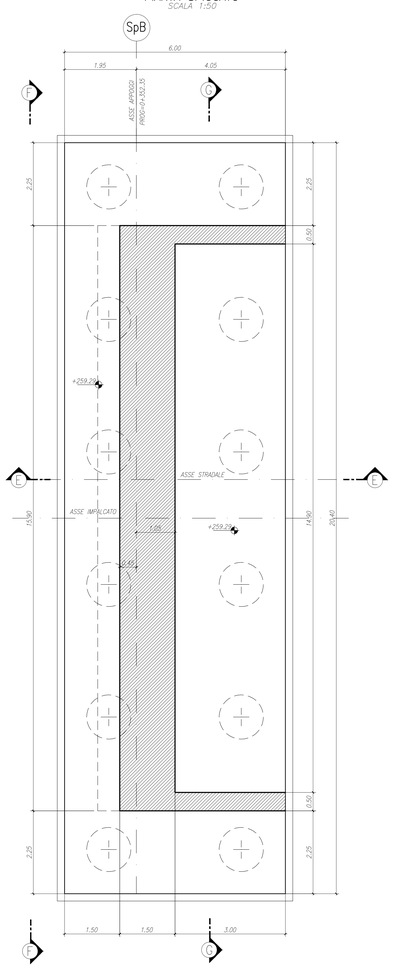

CARPENTERIA SPALLA SB
VISTA DALL'ALTO
SCALA 1:50

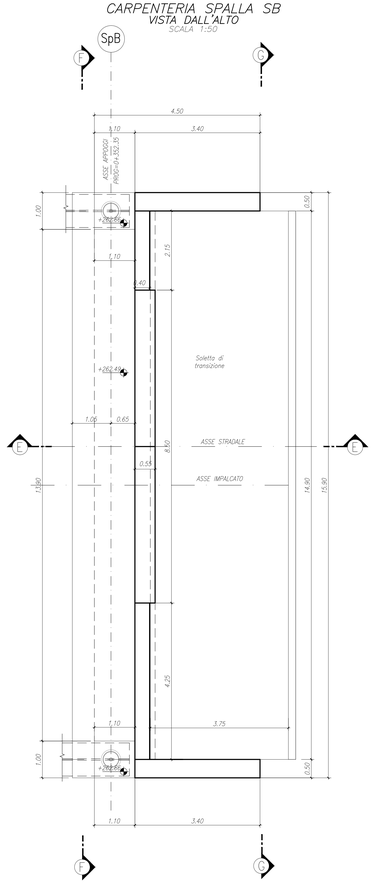

CARPENTERIA SPALLA SB
VISTA F–F
SCALA 1:50

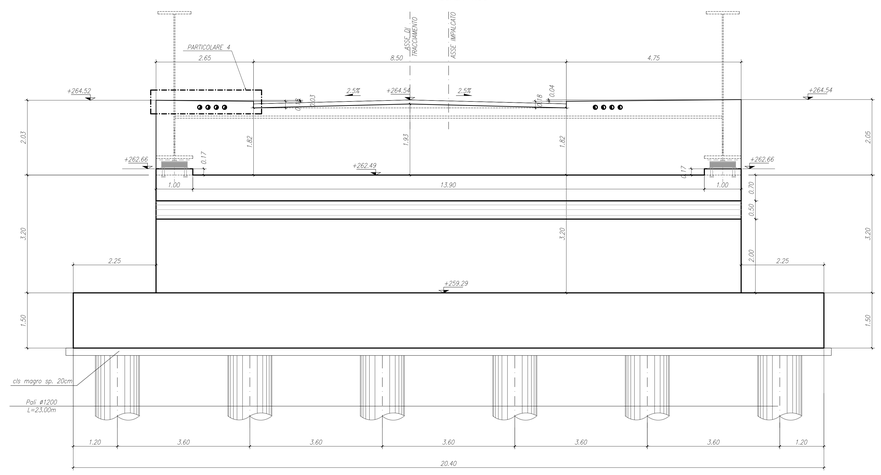

CARPENTERIA SPALLA SB
SEZIONE E–E
SCALA 1:50

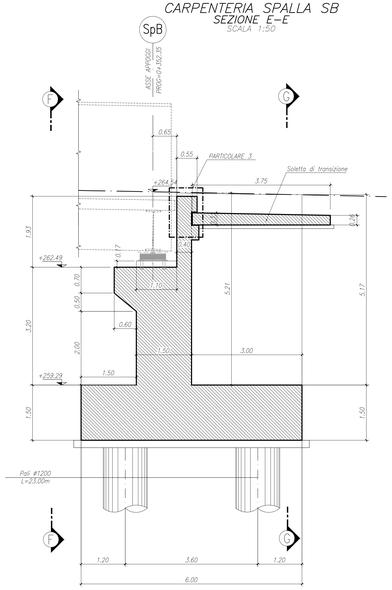

CARPENTERIA SPALLA SB
SEZIONE H–H
SCALA 1:50

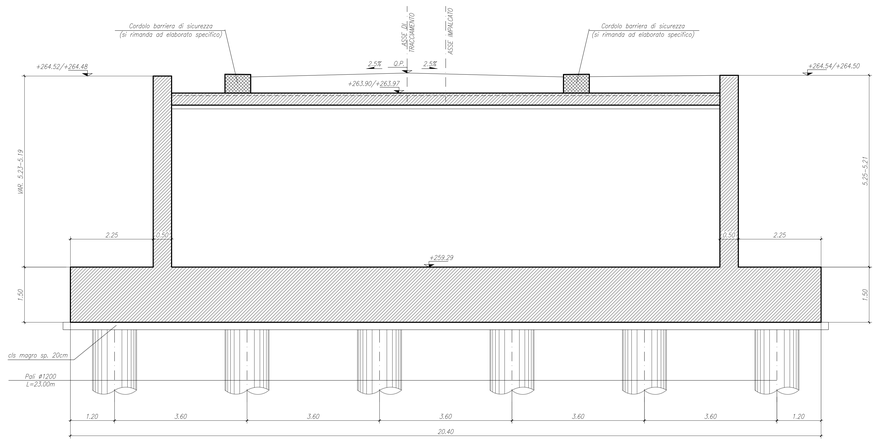

CARPENTERIA SPALLA SB
PARTICOLARE 3
SCALA 1:20

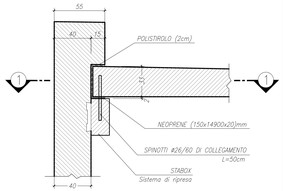

CARPENTERIA SPALLA SB
SEZIONE 1–1
SCALA 1:20

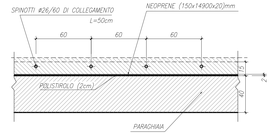

CARPENTERIA SPALLA SB
PARTICOLARE 4
SCALA 1:20

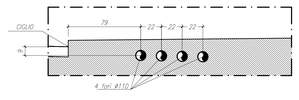

N.B.: PER LA TABELLA MATERIALI SI RIMANDA ALL'ELABORATO SPECIFICO

MATRICE DI REVISIONE

REV	DATA	DESCRIZIONE MODIFICA

N.B.: LA TAVOLA SOSTITUISCE QUELLA RELATIVA AL CODICE E [ ] DEL PROGETTO ESECUTIVO

CONCESSIONE AUTOSTRADALE LOMBARDIA

Autostrada Pedemontana Lombarda

COLLEGAMENTO AUTOSTRADALE
DALMINE - COMO - VARESE - VALICO DEL GAGGIOLO E OPERE AD ESSO CONNESSE
CODICE C.U.P. F11B06007250007

TRATTE B1, B2, C, D, TRVA13+14, GREENWAY

AS BUILT

TRATTA B1
OPERE D'ARTE MINORI
CAVALCAVIA
CAVALCAVIA VIABILITA' SECONDARIA - VIA G.CARDUCCI
CARPENTERIA SPALLA B

IDENTIFICAZIONE ELABORATO														IMPRESA
CODICE PROGETTO: F0301B														RAGGRUPPAMENTO TEMPORANEO IMPRESE:
LIVELLO PROGETTUALE	WBS					TRATTO/OPERA	TIPO ELABORATO	PROGRESSIVO	REVISIONE	Mandataria: STRABAG A.G.	Mandante: GLF Grandi Lavori Fincosit S.p.A.	Mandante: Impresa costruzioni Giuseppe Maltauro S.p.A.	Mandante cooptata: STRABAG S.p.A.
A	3	502	CV05	0	0N	CA	502	E		STRABAG	GLF GRANDI LAVORI FINCOSIT	MALTAURO	STRABAG

DATA	DESCRIZIONE	REV.
Ottobre 2015	Emissione	E

PROGETTISTA - PROGETTO ESECUTIVO DI DETTAGLIO
RAGGRUPPAMENTO TEMPORANEO PROGETTISTI:
Mandataria: 3TI PROGETTI ITALIA S.p.A.
Mandante: Pedemontana Lombarda
Mandante: Arch. Salvatore Vernuccio

RESPONSABILE DI PROGETTO ED INCARICATO DELL'INTEGRAZIONE FRA LE VARIE PRESTAZIONI:
Ing. Alberto Cecchini

CONCEDENTE: CONCESSIONE AUTOSTRADALE LOMBARDIA

CONCESSIONARIO: Autostrada Pedemontana Lombarda — Direttore Tecnico: Ing. Enrico Arini; Referente Tecnico: Arch. Giovanni Cavalli

APPROVATO: Autostrada Pedemontana Lombarda — Il Direttore dei Lavori: Ing. Francesco Domenico

ELABORAZIONE PROGETTUALE

PROGETTISTA:
3TI PROGETTI ITALIA S.p.A.

3TI ITALIA S.p.A.
DIRETTORE TECNICO
Ing. Stefano Lino Peviani
Ordine degli Ingegneri
Provincia di Roma n. 20809

Redatto: Peruzzi | Verificato: Di Iullo | Approvato: Possati