CARPENTERIA IMPALCATO
PIATTABANDA INFERIORE
SCALA 1:50

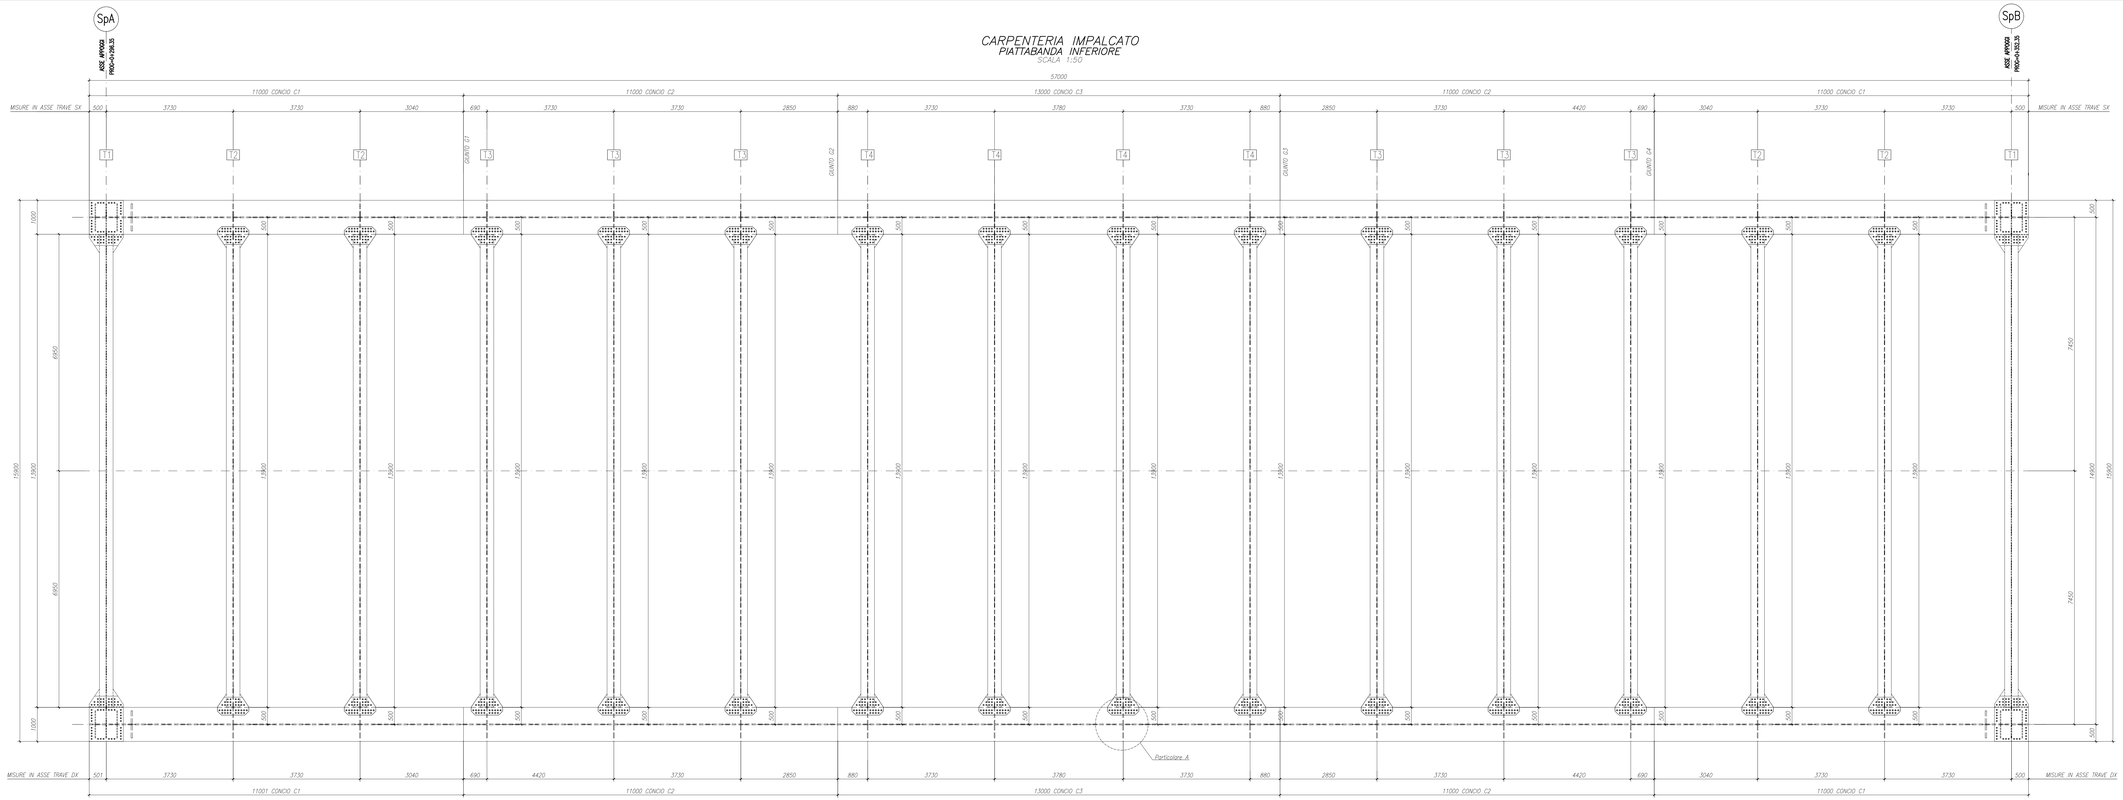

SEZIONE TIPO
PARTICOLARE DISPOSIZIONE PIOLI – TRASVERSO DI TESTATA
SCALA 1:25

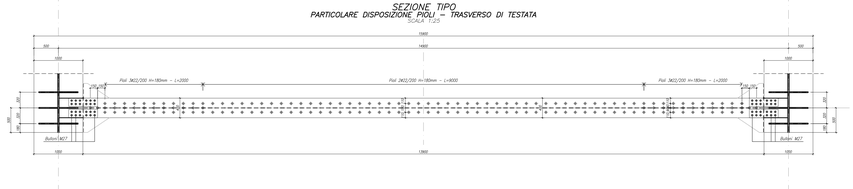

CARPENTERIA IMPALCATO
PARTICOLARE 1
SCALA 1:10

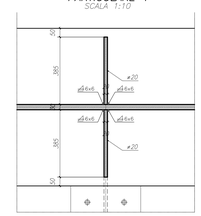

MATRICE DI REVISIONE

REV	DATA	DESCRIZIONE MODIFICA

N.B.: LA TAVOLA SOSTITUISCE QUELLA RELATIVA AL CODICE E DEL PROGETTO ESECUTIVO

CONCESSIONE AUTOSTRADALE LOMBARDIA

Autostrada Pedemontana Lombarda

COLLEGAMENTO AUTOSTRADALE
DALMINE - COMO - VARESE - VALICO DEL GAGGIOLO E OPERE AD ESSO CONNESSE
CODICE CUP: F71B09007700001

TRATTE B1, B2, C, D, TRVA13+14, GREENWAY

AS BUILT

TRATTA B1
OPERE D'ARTE MINORI
CAVALCAVIA
CAVALCAVIA VIABILITA' SECONDARIA - VIA G.CARDUCCI
IMPALCATO: PIANTA PIATTABANDA INFERIORE

IDENTIFICAZIONE ELABORATO

CODICE PROGETTO: P001078

LAV. PROGETTUALE	FASE	LOTTO	ZONA	OPERA	TRATTO/CANTIERE	PROG. ELABORATO	PROGRESSIVO	REVISIONE
A	B1	B7	CV05	S	CN	CA	004	E

Scala: 1:50

DATA	DESCRIZIONE	REV
Ottobre 2015	Emissione	A

CONCEDENTE
CONCESSIONE AUTOSTRADALE LOMBARDA

CONCESSIONARIO
Autostrada Pedemontana Lombarda — Direttore Tecnico: Ing. Antonio Rago
Referente Tecnico: Arch. Giovanni Cerrito

APPROVATO
Autostrada Pedemontana Lombarda — Il Direttore dei Lavori: Ing. Francesco Domenico

IMPRESA
RAGGRUPPAMENTO TEMPORANEO IMPRESE:

Mandataria	Mandante	Mandante	Mandante complete
STRABAG A.G.	GLF Grandi Lavori Fincosit S.p.A.	Impresa costruzioni Giuseppe Maltauro S.p.A.	STRABAG S.p.A.

PROGETTISTA / PROGETTO ESECUTIVO DI DETTAGLIO
RAGGRUPPAMENTO TEMPORANEO PROGETTISTI:

Mandataria	Mandante	Mandante	Mandante
3TI PROGETTI Excel			Arch. Salvatore Vecchiullo

RESPONSABILE DI PROGETTO ED INCARICATO DELL'INTEGRAZIONE FRA LE VARIE PRESTAZIONI:
Ing. Alberto Cecchini

ELABORAZIONE PROGETTUALE
PROGETTISTA:
3TI PROGETTI ITALIA S.p.A

3TI ITALIA S.p.A.
DIRETTORE TECNICO
Ing. Stefano Luca Ranieri
Ordine degli Ingegneri
Provincia di Roma n. 20809

Redatto: Di Sarso — Verificato: Di Iulio — Approvato: Possati