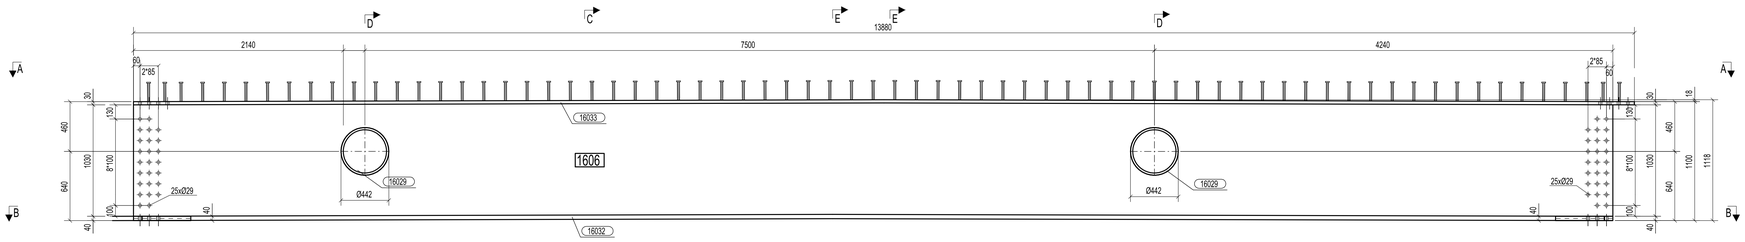

VISTA FRONTALE
1:20

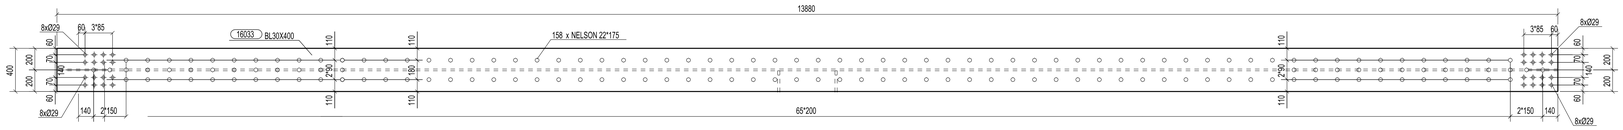

SEZIONE A - A
1:20

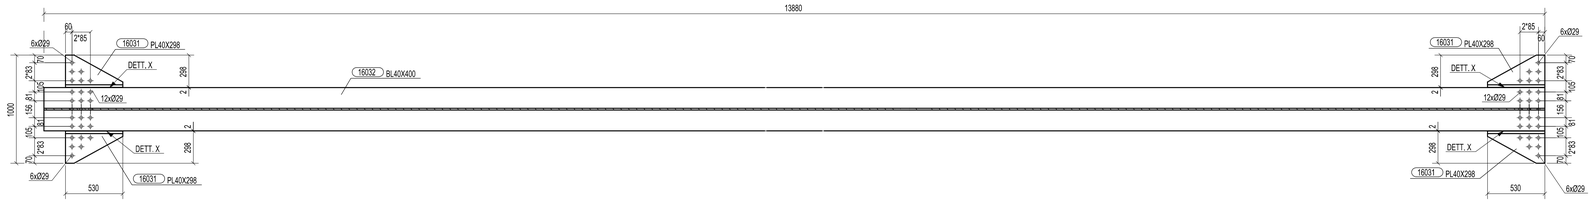

SEZIONE B - B
1:20

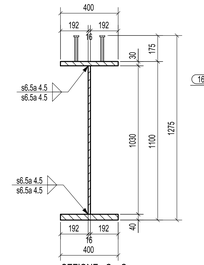

SEZIONE C - C
1:15

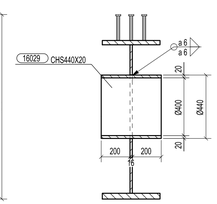

SEZIONE D - D
1:15

SEZIONE E - E
1:15

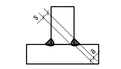

DETTAGLIO SALDATURA
AD ARCO SOMMERSO

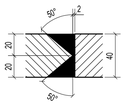

DETTAGLIO X
1:2

N° 2, Marcati 1606

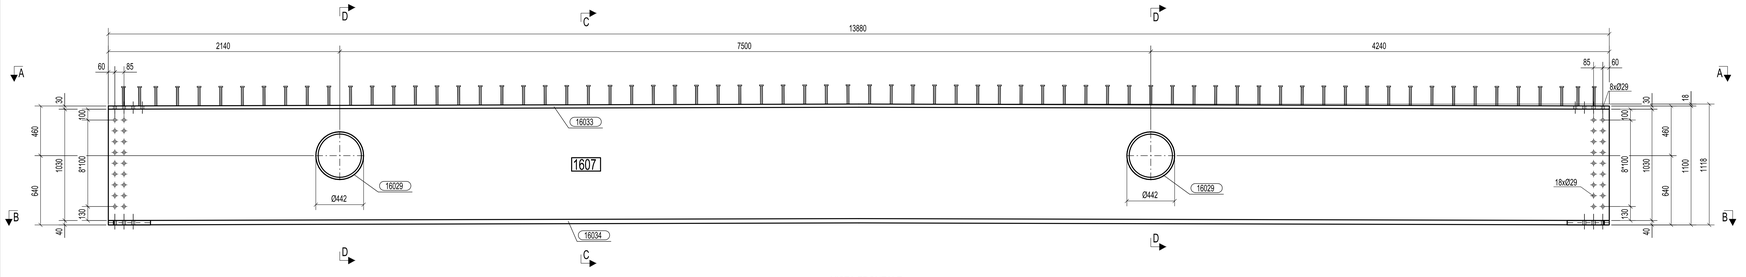

VISTA FRONTALE
1:20

SEZIONE A - A
1:20

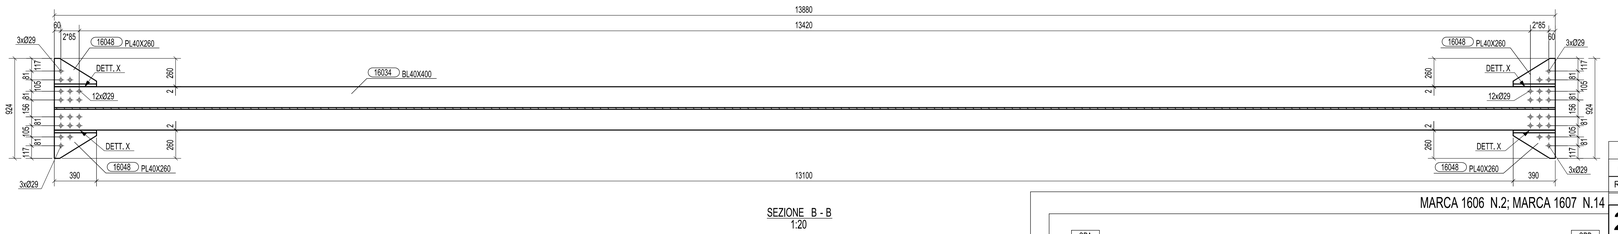

SEZIONE B - B
1:20

N° 14, Marcati 1607

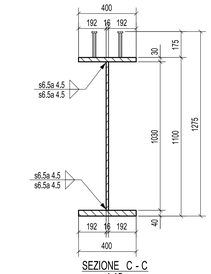

SEZIONE C - C
1:15

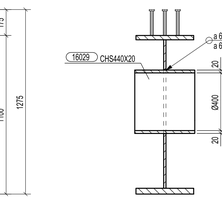

SEZIONE D - D
1:15

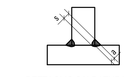

DETTAGLIO SALDATURA
AD ARCO SOMMERSO

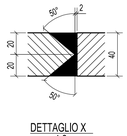

DETTAGLIO X
1:2

MARCA 1606 N.2; MARCA 1607 N.14

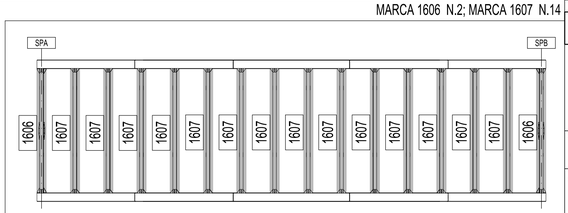

PIANTA CHIAVE

Rev.	Data	Descrizione	Disegnato da	Controllato da
A	06.10.2014	MODIFICATO DOVE INDICATO	M.T.A.	Ing.Picco
0	05.07.2014	PRIMA EMISSIONE	M.T.A.	Ing.Picco

N° di commessa							Tipo di doc.		N° di documento				Rev.
2	0	1	4	0	1	1	D	C	D	1	6	0	6	0

CIMOLAI
Via Lungarina, 58 - 33170 Pordenone - Italy
Tel. +39 0434 5581 - Fax +39 0434 361401
www.cimolai.com - info@cimolai.com

Cliente:
STRABAG S.p.A.

Scala:
1:20

Oggetto:
PEDEMONTANA LOMBARDA - TRATTA B1
CAVALCAVIA VIABILITA' SECONDARIA - VIA G.CARDUCCI
TS161
MARCHE 1606, 1607

MATRICE DI REVISIONE

REV	DATA	DESCRIZIONE MODIFICA

N.B.: LA TAVOLA SOSTITUISCE QUELLA RELATIVA AL CODICE E DEL PROGETTO ESECUTIVO

CONCESSIONI AUTOSTRADALI LOMBARDE
Autostrada Pedemontana Lombarda

COLLEGAMENTO AUTOSTRADALE
DALMINE - COMO - VARESE - VALICO DEL GAGGIOLO E OPERE AD ESSO CONNESSE
CODICE C.U.P. F11B06000270007
TRATTE B1, B2, C, D, TRVA13+14, GREENWAY

AS BUILT

TRATTA B1
OPERE D'ARTE MINORI
CAVALCAVIA
CAVALCAVIA VIABILITA' SECONDARIA - VIA G.CARDUCCI
TS 161 - TRAVE MARCA 1606, 1607

IDENTIFICAZIONE ELABORATO
CODICE PROGETTO: F00107B

WBS									
FASE PROGETTUALE	LOTTO	ZONA	OPERA	TRATTO D'OPERA	AMBITO	TIPO ELABORATO	PROGRESSIVO	REVISIONE
A	1	R7	CV005	0	ON	CA	008	E

IMPRESA
RAGGRUPPAMENTO TEMPORANEO IMPRESE:

Mandataria	Mandante	Mandante	Mandante cooptata
STRABAG A.G.	GLF Grandi Lavori Fincosit S.p.A.	Impresa costruzioni Giuseppe Maltauro S.p.A.	STRABAG S.p.A.

STRABAG · GRANDI LAVORI FINCOSIT · MALTAURO · STRABAG

DATA	DESCRIZIONE	REV
Settembre 2015	Emissione	E

PROGETTISTA - PROGETTO ESECUTIVO DI DETTAGLIO
RAGGRUPPAMENTO TEMPORANEO PROGETTISTI:

Mandataria	Mandante	Mandante	Mandante
3TI PROGETTI ITALIA	GP ingegneria		Arch. Salvatore Vermiglio

CONCEDENTE
CONCESSIONI AUTOSTRADALI LOMBARDE

RESPONSABILE DI PROGETTO ED INCARICATO DELL'INTEGRAZIONE FRA LE VARIE PRESTAZIONI:
Ing. Alberto Cecchini

CONCESSIONARIO
Autostrada Pedemontana Lombarda — Direttore Tecnico: Ing. Enrico Arrii; Referente Tecnico: Arch. Giovanni Carrello

ELABORAZIONE PROGETTUALE
PROGETTISTA:
3TI PROGETTI ITALIA S.p.A
CONSULENTE SPECIALISTICO:
CIMOLAI
3TI ITALIA S.p.A.
DIRETTORE TECNICO
Ing. Stefano Luca Passeri
Ordine degli Ingegneri
Provincia di Rossa n. 20809

APPROVATO
Autostrada Pedemontana Lombarda — Il Direttore dei Lavori: Ing. Francesco Domanico

Redatto: Di Sarzo — Verificato: Di Iulio — Approvato: Possati