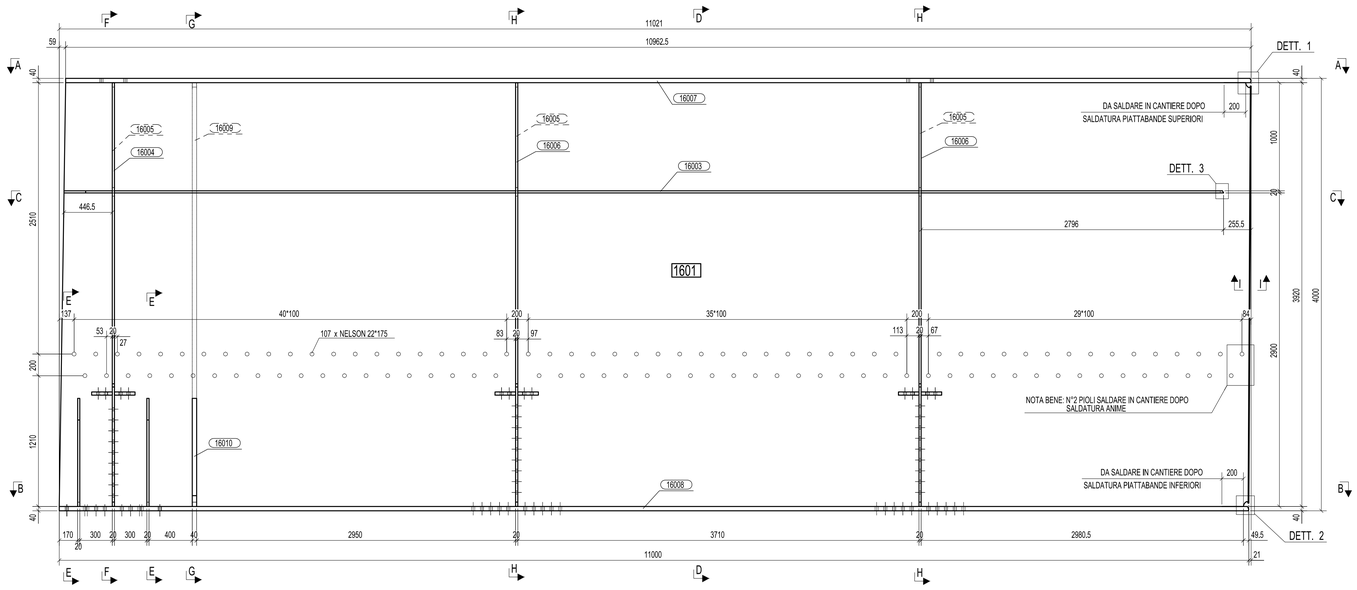

VISTA FRONTALE
1:20

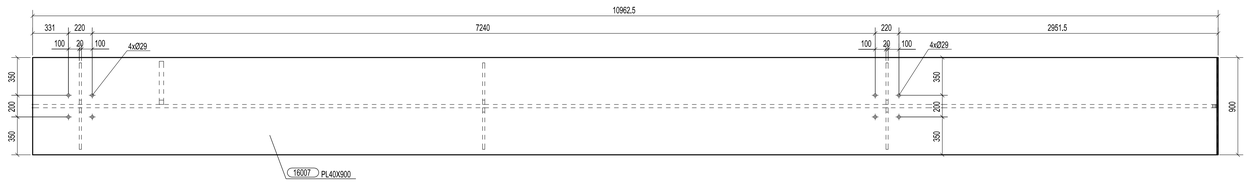

SEZIONE A - A
1:20

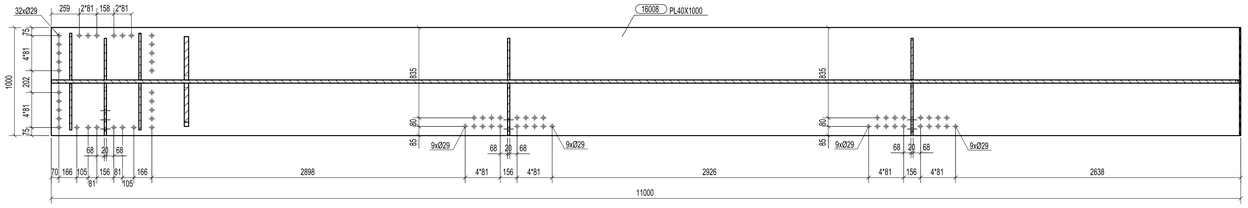

SEZIONE B - B
1:20

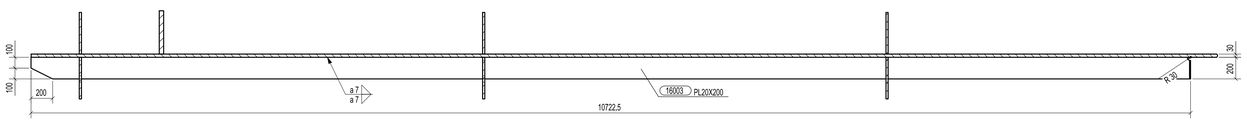

SEZIONE C - C
1:20

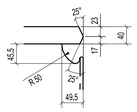

DETTAGLIO 1
1:5

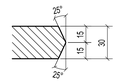

SEZIONE I - I
1:2

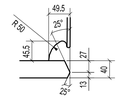

DETTAGLIO 2
1:5

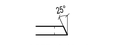

DETTAGLIO 3
1:5

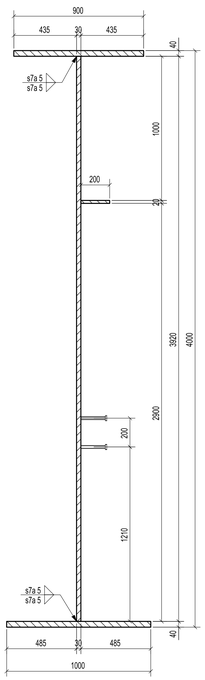

SEZIONE D - D
1:15

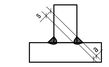

DETTAGLIO SALDATURA
AD ARCO SOMMERSO

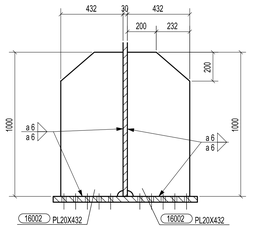

SEZIONE E - E
1:15

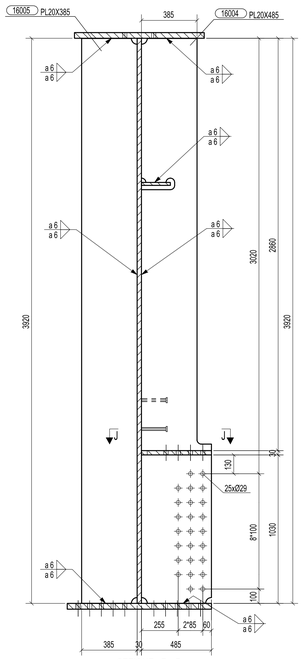

SEZIONE F - F
1:15

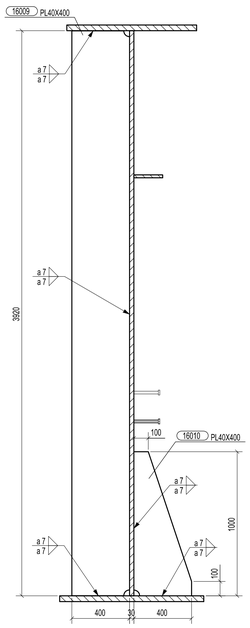

SEZIONE G - G
1:15

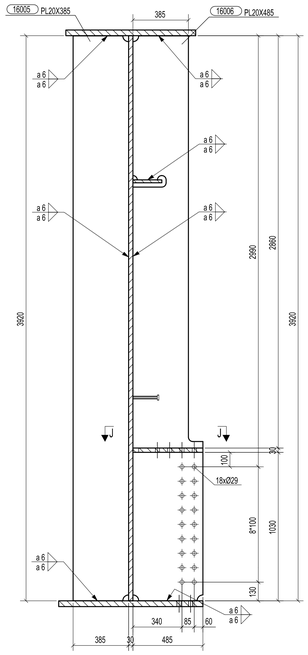

SEZIONE H - H
1:15

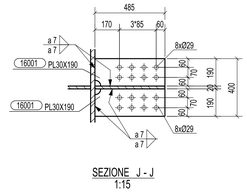

SEZIONE J - J
1:15

MARCA 1601 N.2

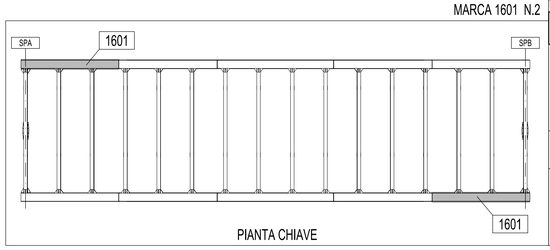

PIANTA CHIAVE

Rev.	Data	Descrizione	Disegnato da	Controllato da
0	05.07.2014	PRIMA EMISSIONE	M.T.A.	Ing.Picco

N° di commessa							Tipo di doc.		N° di documento					Rev.
2	0	1	4	0	1	1	D	C	D	1	6	0	1	0

CIMOLAI
Via Lungaresca, 38 - 33170 Pordenone - Italy
Tel. +39 0434 5083 - Fax +39 0434 361401
www.cimolai.com - info@cimolai.com

Cliente: STRABAG S.p.A.

Scala: 1:20

Oggetto:
PEDEMONTANA LOMBARDA - TRATTA B1
CAVALCAVIA VIABILITA' SECONDARIA - VIA G.CARDUCCI
TS160
TRAVE MARCA 1601

MATRICE DI REVISIONE

REV.	DATA	DESCRIZIONE MODIFICA

N.B.: LA TAVOLA SOSTITUISCE QUELLA RELATIVA AL CODICE [E] DEL PROGETTO ESECUTIVO

COLLEGAMENTO AUTOSTRADALE
DALMINE - COMO - VARESE - VALICO DEL GAGGIOLO E OPERE AD ESSO CONNESSE
CODICE CUP: F11B09007700001
TRATTE B1, B2, C, D, TRVA13+14, GREENWAY

AS BUILT

TRATTA B1
OPERE D'ARTE MINORI
CAVALCAVIA
CAVALCAVIA VIABILITA' SECONDARIA - VIA G.CARDUCCI
TS 160 - TRAVE MARCA 1601

IDENTIFICAZIONE ELABORATO
CODICE PROGETTO: F001078

WBS								
FASE PROGETTUALE	LOTTO	ZONA	OPERA	TRATTO/OPERA	AMBITO	TIPO ELABORATO	PROGRESSIVO	REVISIONE
A	1	R3	CV005	0	ON	CA	009	E

Scala: -

DATA	DESCRIZIONE	REV
Settembre 2015	Emissione	E

IMPRESA
RAGGRUPPAMENTO TEMPORANEO IMPRESE:
Mandataria: STRABAG A.G. — Mandante: GLF Grandi Lavori Fincosit S.p.A. — Mandante: Impresa costruzioni Giuseppe Maltauro S.p.A. — Mandante cooptata: STRABAG S.p.A.

PROGETTISTA - PROGETTO ESECUTIVO DI DETTAGLIO
RAGGRUPPAMENTO TEMPORANEO PROGETTISTI:
Mandataria: 3TI PROGETTI ITALIA — Mandante: GP Ingegneria — Mandante: CIMOLAI — Mandante: Arch. Salvatore Vermiglio

RESPONSABILE DI PROGETTO ED INCARICATO DELL'INTEGRAZIONE FRA LE VARIE PRESTAZIONI:
Ing. Alberto Cecchini

CONCEDENTE
CONCESSIONI AUTOSTRADALI LOMBARDE

CONCESSIONARIO
Autostrada Pedemontana Lombarda — Direttore Tecnico: Ing. Enrico Arri; Referente Tecnico: Arch. Giovanni Cerrito

APPROVATO
Autostrada Pedemontana Lombarda — Il Direttore del Lavori: Ing. Francesco Domenico

ELABORAZIONE PROGETTUALE
PROGETTISTA:
3TI PROGETTI ITALIA S.p.A
3TI ITALIA S.p.A.
DIRETTORE TECNICO
Ing. Stefano Ivan Possati
Ordine degli Ingegneri
Provincia di Roma n. 20809
CONSULENTE SPECIALISTICO:
CIMOLAI

Redatto: Di Sarzo — Verificato: Di Iullo — Approvato: Possati