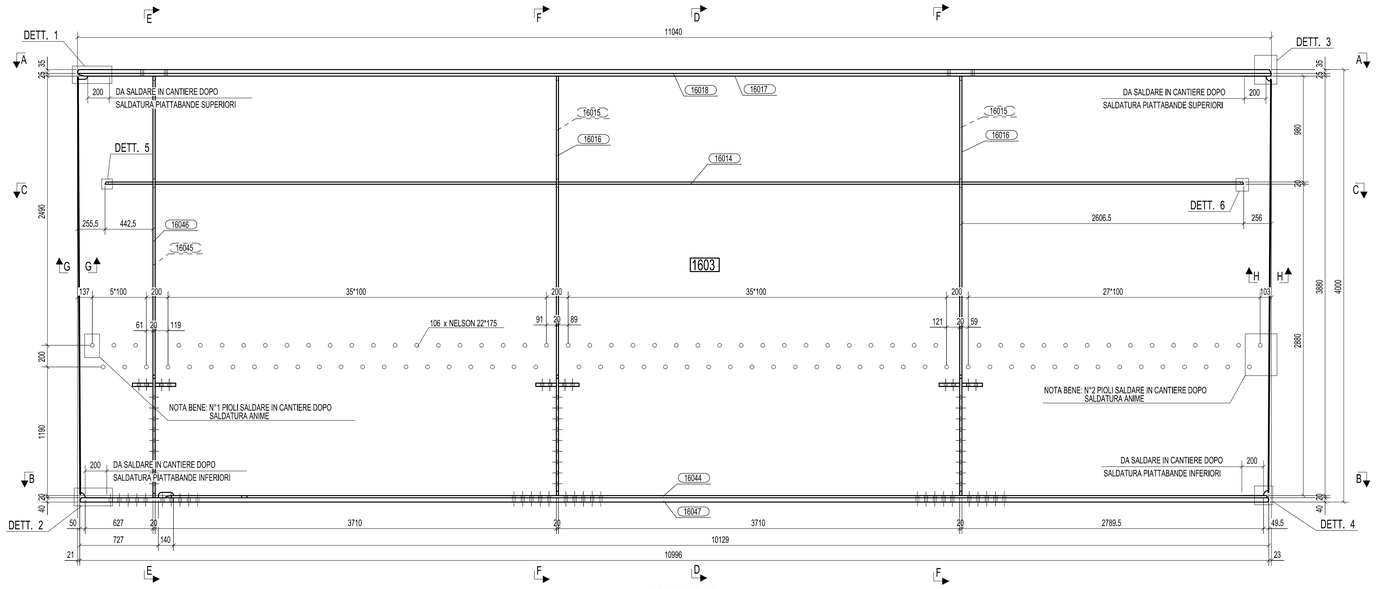

VISTA FRONTALE
1:20

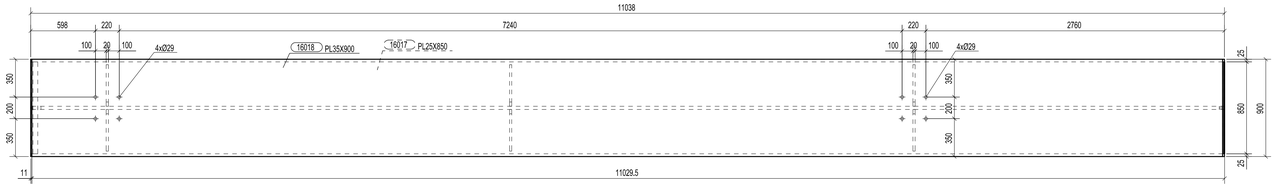

SEZIONE A - A
1:20

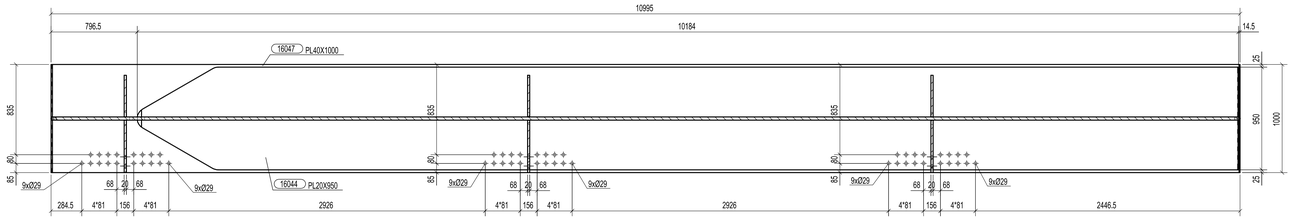

SEZIONE B - B
1:20

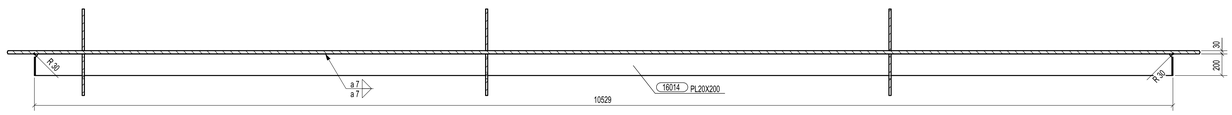

SEZIONE C - C
1:20

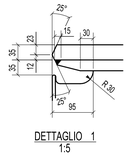

DETTAGLIO 1
1:5

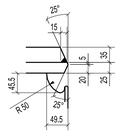

DETTAGLIO 3
1:5

SEZIONE G - G
1:2

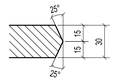

SEZIONE H - H
1:2

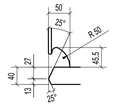

DETTAGLIO 2
1:5

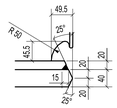

DETTAGLIO 4
1:5

DETTAGLIO 5
1:5

DETTAGLIO 6
1:5

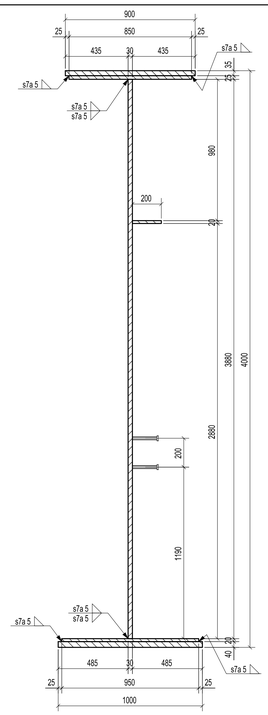

SEZIONE D - D
1:15

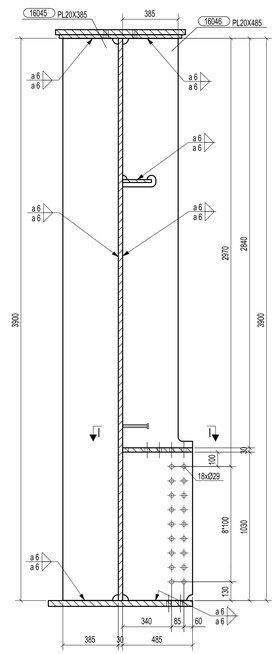

SEZIONE E - E
1:15

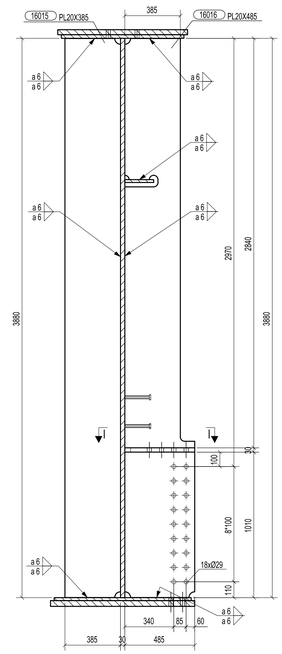

SEZIONE F - F
1:15

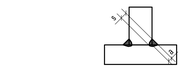

DETTAGLIO SALDATURA
AD ARCO SOMMERSO

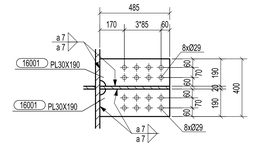

SEZIONE I - I
1:15

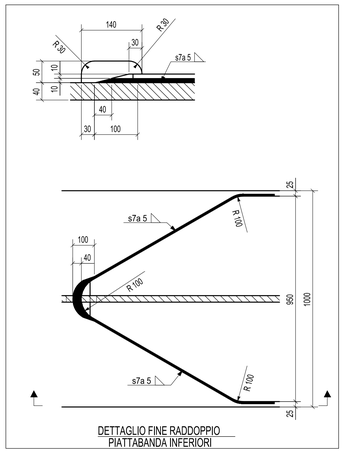

DETTAGLIO FINE RADDOPPIO
PIATTABANDA INFERIORI

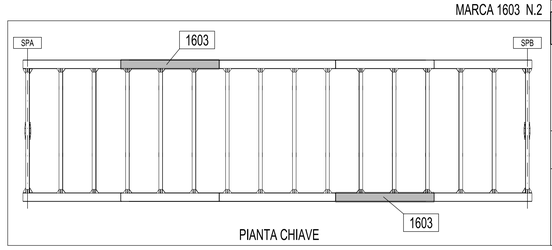

PIANTA CHIAVE

MARCA 1603 N.2

Rev.	Data	Descrizione	Disegnato da	Controllato da
0	05.07.2014	PRIMA EMISSIONE	M.T.A.	Ing.Picco

N° di commessa							Tipo di doc.		N° di documento				Rev.
2	0	1	4	0	1	1	D	C	D	1	6	0	3	0

CIMOLAI
Via Urgnanica, 38 - 33170 Pordenone - Italy
Tel. +39 0434 5581 - Fax +39 0434 361401
www.cimolai.com - info@cimolai.com

Cliente:
STRABAG S.p.A.

Scala:
1:20

Oggetto:
PEDEMONTANA LOMBARDA - TRATTA B1
CAVALCAVIA VIABILITA' SECONDARIA - VIA G.CARDUCCI
TS160
TRAVE MARCA 1603

MATRICE DI REVISIONE

REV	DATA	DESCRIZIONE MODIFICA

N.B.: LA TAVOLA SOSTITUISCE QUELLA RELATIVA AL CODICE [E] [ ] [ ] [ ] [ ] [ ] [ ] DEL PROGETTO ESECUTIVO

CONCESSIONE AUTOSTRADALE LOMBARDA
Autostrada Pedemontana Lombarda

COLLEGAMENTO AUTOSTRADALE
DALMINE - COMO - VARESE - VALICO DEL GAGGIOLO E OPERE AD ESSO CONNESSE
CODICE C.U.P. F11B06000270007
TRATTE B1, B2, C, D, TRVA13>14, GREENWAY

AS BUILT

TRATTA B1
OPERE D'ARTE MINORI
CAVALCAVIA
CAVALCAVIA VIABILITA' SECONDARIA - VIA G.CARDUCCI
TS 160 - TRAVE MARCA 1603

IDENTIFICAZIONE ELABORATO
CODICE PROGETTO: F001078

WBS										
FASE PROGETTUALE	LOTTO	ZONA	OPERA	TRATTO D'OPERA	ALBERO	TIPO ELABORATO	PROGRESSIVO	REVISIONE
A	1	RT	CV005	0	QN	CA	011	E

Scala: -

DATA	DESCRIZIONE	REV
Settembre 2015	Emissione	E

CONCEDENTE
CONCESSIONE AUTOSTRADALE LOMBARDA

CONCESSIONARIO
Autostrada Pedemontana Lombarda
Direttore Tecnico: Ing. Enrico Arno
Resp. Tecnico: Arch. Giovanni Canetto

APPROVATO
Autostrada Pedemontana Lombarda
Il Direttore dei Lavori: Ing. Francesco Domenico

IMPRESA
RAGGRUPPAMENTO TEMPORANEO IMPRESE:

Mandataria	Mandante	Mandante	Mandante cooptata
STRABAG A.G.	GLF Grandi Lavori Fincosit S.p.A.	Impresa costruzioni Giuseppe Maltauro S.p.A.	STRABAG S.p.A.

PROGETTISTA - PROGETTO ESECUTIVO DI DETTAGLIO
RAGGRUPPAMENTO TEMPORANEO PROGETTISTI:

Mandataria	Mandante	Mandante
3TI PROGETTI ITALIA	GP Ingegneria	Arch. Salvatore Vermiglio

RESPONSABILE DI PROGETTO ED INCARICATO DELL'INTEGRAZIONE FRA LE VARIE PRESTAZIONI:
Ing. Alberto Cecchini

ELABORAZIONE PROGETTUALE
PROGETTISTA:
3TI PROGETTI ITALIA S.p.A

CONSULENTE SPECIALISTICO:
CIMOLAI

3TI ITALIA S.p.A.
DIRETTORE TECNICO
Ing. Stefano Luca Possati
Ordine degli Ingegneri
Provincia di Roma n. 20809

Redatto: Di Sanzo | Verificato: Di Iullo | Approvato: Possati