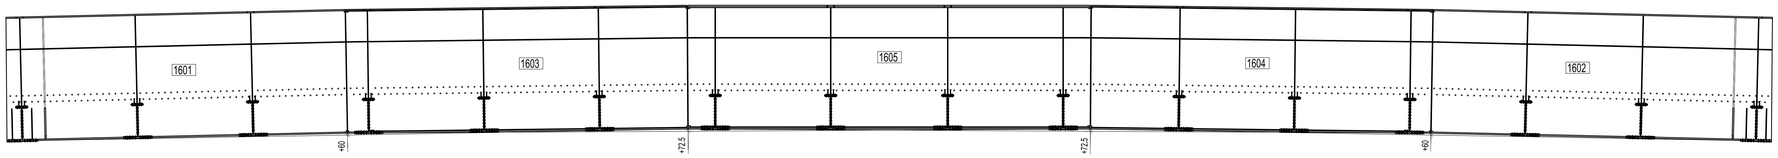

SEZIONE B - B (TRAVE 1)
1:70

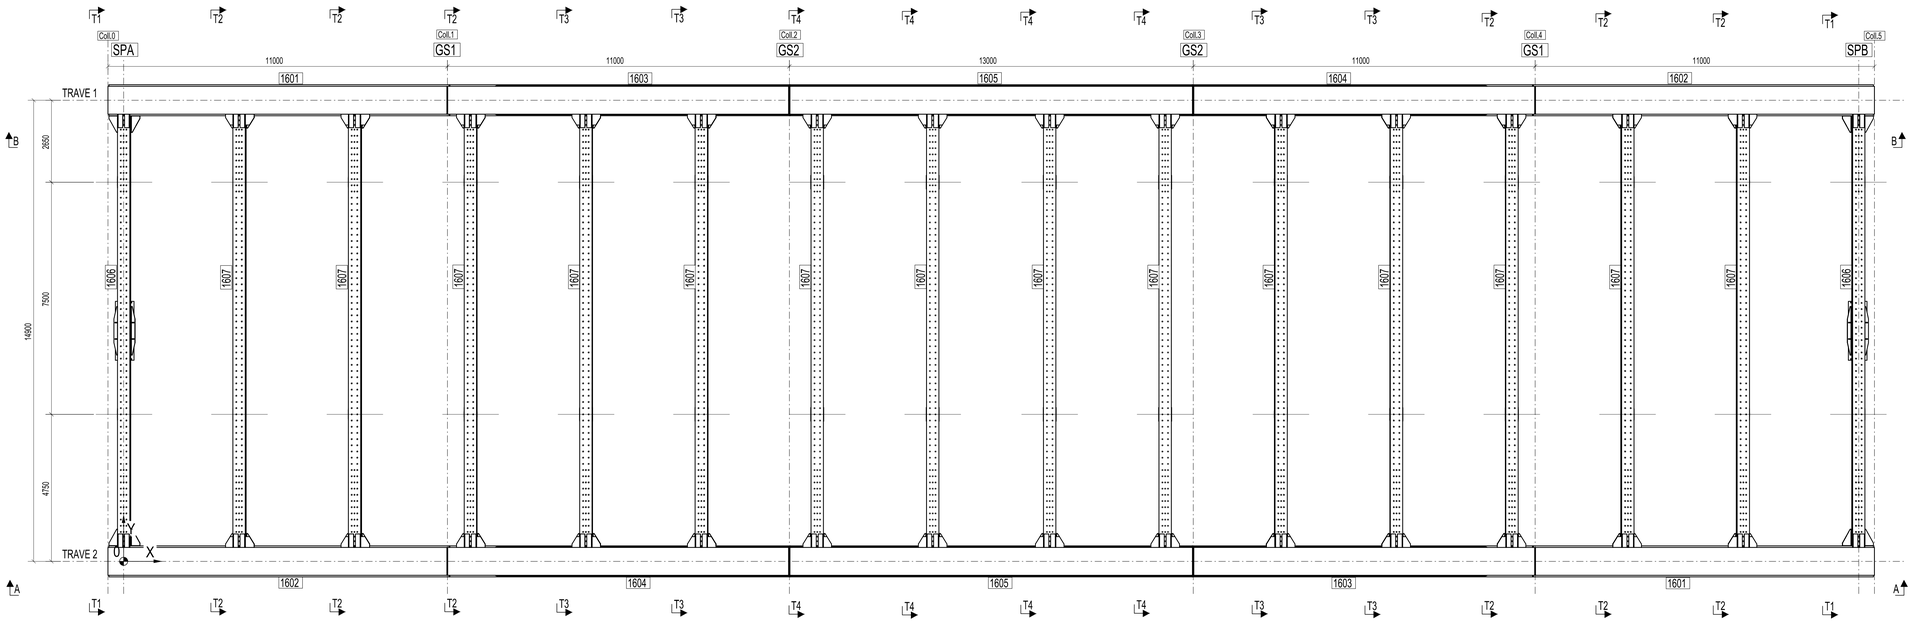

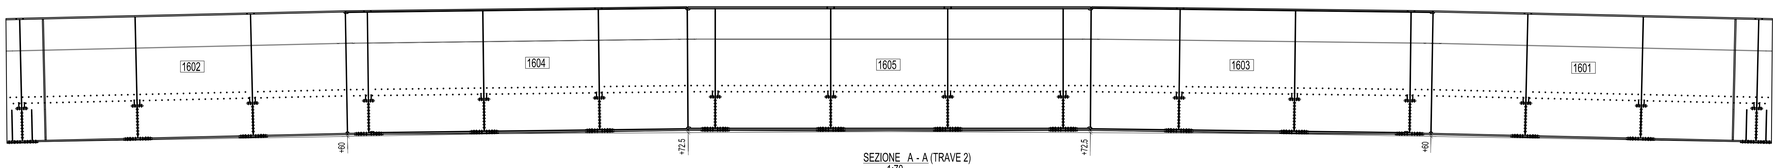

SEZIONE A - A (TRAVE 2)
1:70

TABELLA BULLONI

Standard	Dimensioni	Quantita	Nome
UNI5712	VITE 27.0 X 155.0	288	M27*155
UNI5712	VITE 27.0 X 140.0	288	M27*140
UNI5712	VITE 27.0 X 120.0	432	M27*120
UNI5712	VITE 27.0 X 110.0	1248	M27*110
UNI5712	VITE 27.0 X 105.0	44	M27*105
UNI5712	VITE 27.0 X 90.0	1208	M27*90
UNI5713	DADO 27.0	3508	DADO-27-UNI5713
UNI5714	RONDELLA 28.0	7016	RONDELLA-27-UNI5714

CORDE

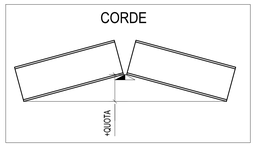

COORDINATE PONTI DI RIFERIMENTO - CUNEO, APPOGGI, EMACO

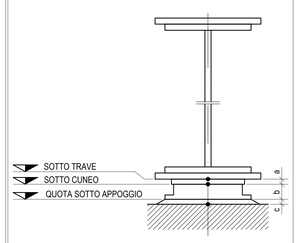

			SPALLA SPA [mm]	SPALLA SPB [mm]
TRAVE 1	SOTTO TRAVE	X	0	56000
	SOTTO TRAVE	Y	14900	14900
	SOTTO TRAVE	Z	262940	262940
	ALTEZZA CUNEO	a		
	SOTTO CUNEO	Z		
	ALTEZZA APPOGGIO	b		
	ALTEZZA EMACO	c		
	SOTTO APPOGGIO	Z		

			SPALLA SPA [mm]	SPALLA SPB [mm]
TRAVE 2	SOTTO TRAVE	X	0	56000
	SOTTO TRAVE	Y	0	0
	SOTTO TRAVE	Z	262940	262940
	ALTEZZA CUNEO	a		
	SOTTO CUNEO	Z		
	ALTEZZA APPOGGIO	b		
	ALTEZZA EMACO	c		
	SOTTO APPOGGIO	Z		

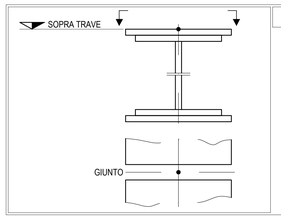

COORDINATE PONTI DI RIFERIMENTO - GIUNTO

		Coll.0 [mm]	Coll.1 [mm]	Coll.2 [mm]	Coll.3 [mm]	Coll.4 [mm]	Coll.5 [mm]
TRAVE 1	X	-533.2	10429.6	21475.7	34524.3	45570.4	56533.2
	Y	14900	14900	14900	14900	14900	14900
	Z	266928.8	267181.5	267315.9	267315.9	267181.5	266928.8

		Coll.0 [mm]	Coll.1 [mm]	Coll.2 [mm]	Coll.3 [mm]	Coll.4 [mm]	Coll.5 [mm]
TRAVE 2	X	-533.2	10429.6	21475.7	34524.3	45570.4	56533.2
	Y	0	0	0	0	0	0
	Z	266928.8	267181.5	267315.9	267315.9	267181.5	266928.8

TS 160

NOTE:
PER DETTAGLI MARCATURA TRAVERSO T1÷T4 VEDERE DIS.: 2014011DCA16020
PER DETTAGLI GIUNTO SALDATI GS1, GS2 VEDERE DIS.: 2014011DCA16030

Rev.	Data	Descrizione	Disegnato da	Controllato da
0	05.07.2014	PRIMA EMISSIONE	M.T.A.	Ing. Picco

N° di commessa: 2014011 | Tipo di doc.: DCA | N° di documento: 16010 | Rev.: 0

CIMOLAI
Via Vinganona, 38 - 35121 Padova - Italy
Tel. +39 0434 5585 - Fax +39 0434 361401
www.cimolai.com - info@cimolai.com

Cliente: STRABAG

Scala: 1:70

Oggetto:
PEDEMONTANA LOMBARDA - TRATTA B1
CAVALCAVIA VIABILITA' SECONDARIA - VIA G.CARDUCCI
ASSIEME GENERALE

MATRICE DI REVISIONE

REV	DATA	DESCRIZIONE MODIFICA

N.B.: LA TAVOLA SOSTITUISCE QUELLA RELATIVA AL CODICE E [ ] DEL PROGETTO ESECUTIVO

CONCESSIONI AUTOSTRADALI LOMBARDE — Autostrada Pedemontana Lombarda

COLLEGAMENTO AUTOSTRADALE
DALMINE - COMO - VARESE - VALICO DEL GAGGIOLO E OPERE AD ESSO CONNESSE
CODICE C.U.P. F11B06002750007
TRATTE B1, B2, C, D, TRVA13+14, GREENWAY

AS BUILT

TRATTA B1
OPERE D'ARTE MINORI
CAVALCAVIA
CAVALCAVIA VIABILITA' SECONDARIA - VIA G.CARDUCCI
ASSIEME

IDENTIFICAZIONE ELABORATO
CODICE PROGETTO: F001078

WBS									
FASE PROGETTUALE	LOTTO	ZONA	OPERA	TRATTO D'OPERA	AMBITO	CN	CA	TIPO ELABORATO	PROGRESSIVO	REVISIONE
A	1	07	CV005	0				013		E

Scala: Vare

DATA	DESCRIZIONE	REV
Febbraio 2013	Emissione	

CONCEDENTE
CONCESSIONI AUTOSTRADALI LOMBARDE

CONCESSIONARIO
Autostrada Pedemontana Lombarda — Direttore Tecnico: Ing. Enrico Airoldi; Referente Tecnico: Arch. Giovanni Carrillo

APPROVATO
Autostrada Pedemontana Lombarda — Il Direttore dei Lavori: Ing. Francesco Domenico Lombardi

IMPRESA
RAGGRUPPAMENTO TEMPORANEO IMPRESE:
Mandataria: STRABAG A.G. — Mandante: GLF Grandi Lavori Fincosit S.p.A. — Mandante: Impresa costruzioni Giuseppe Maltauro S.p.A. — Mandante cooptata: STRABAG S.p.A.

PROGETTISTA - PROGETTO ESECUTIVO DI DETTAGLIO
RAGGRUPPAMENTO TEMPORANEO PROGETTISTI:
Mandataria: 3TI PROGETTI ITALIA — Mandante: GPIngegneria — Mandante: Arch. Salvatore Verniglio

RESPONSABILE DI PROGETTO ED INCARICATO DELL'INTEGRAZIONE FRA LE VARIE PRESTAZIONE:
Ing. Alberto Cecchini

ELABORAZIONE PROGETTUALE
PROGETTISTA:
3TI PROGETTI ITALIA S.p.A

CONSULENTE SPECIALISTICO:
CIMOLAI

3TI ITALIA S.p.A.
DIRETTORE TECNICO
Ing. Stefano Luca Possati
Ordine degli Ingegneri
Provincia di Roma n. 20809

Redatto: Savino | Verificato: Sorge | Approvato: Possati