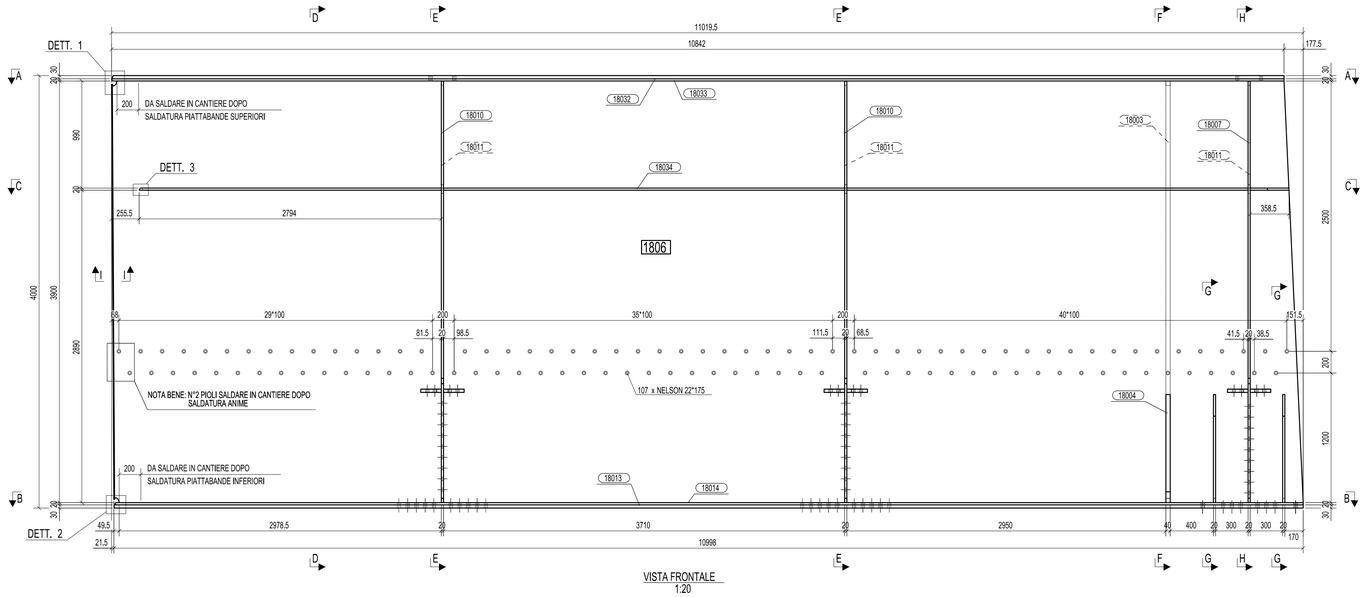

VISTA FRONTALE
1:20

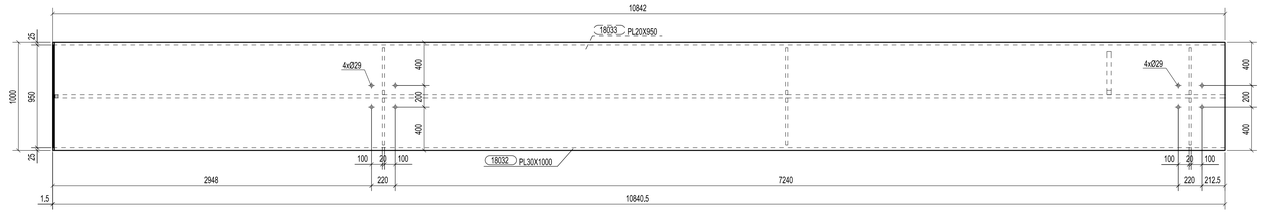

SEZIONE A - A
1:20

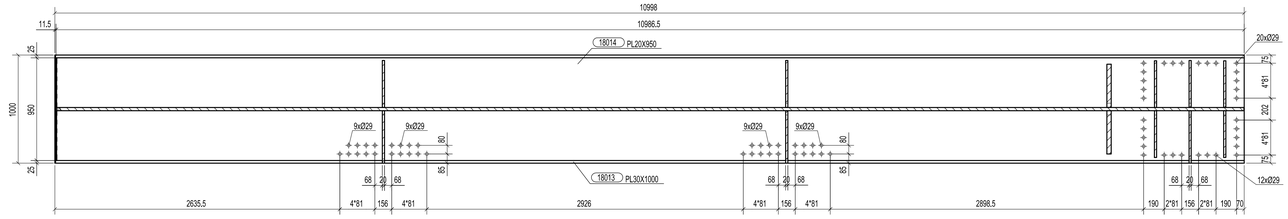

SEZIONE B - B
1:20

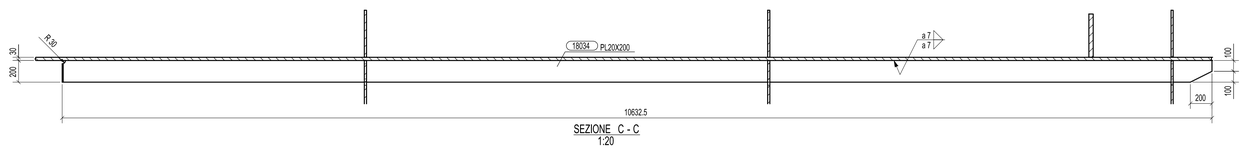

SEZIONE C - C
1:20

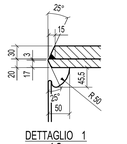

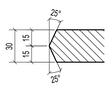

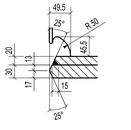

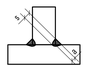

DETTAGLIO SALDATURA AD ARCO SOMMERSO

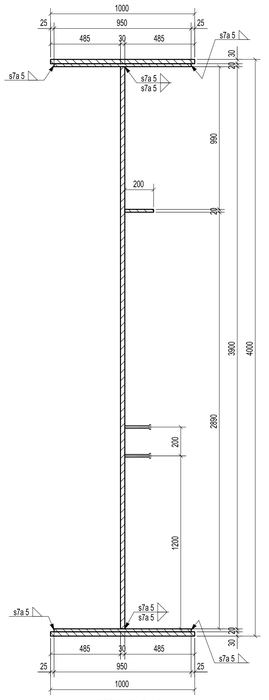

SEZIONE D - D
1:15

SEZIONE E - E
1:15

SEZIONE F - F
1:15

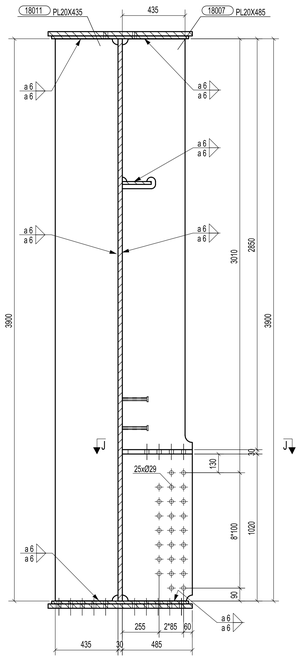

SEZIONE H - H
1:15

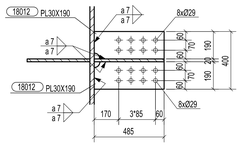

SEZIONE J - J
1:15

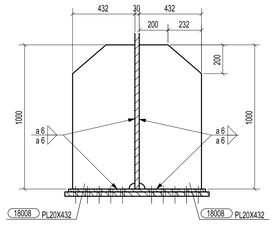

SEZIONE G - G
1:15

MARCA 1806 N.1

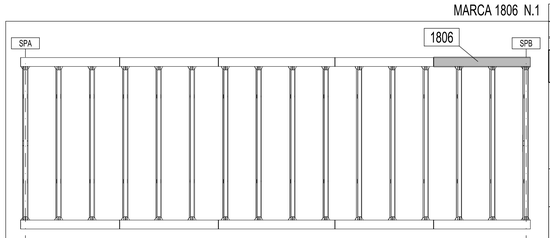

PIANTA CHIAVE

Rev.	Data	Descrizione	Disegnato da	Controllato da
0	10.07.2014	PRIMA EMISSIONE	M.T.A.	Ing.Picco

N° di commessa	Tipo di doc.	N° di documento	Rev.
2014011	DCD	18060	0

CIMOLAI
Via Lingarossa, 58 - 33170 Pordenone - Italy
Tel. +39 0434 5581 - Fax +39 0434 361401
www.cimolai.com - mail info@cimolai.com

Cliente: STRABAG S.p.A.

Scala: 1:20

Oggetto:
PEDEMONTANA LOMBARDA - TRATTA B1
CAVALCAVIA VIABILITA' SECONDARIA - VIA XXV APRILE
TS180
TRAVE MARCA 1806

MATRICE DI REVISIONE

REV.	DATA	DESCRIZIONE MODIFICA

N.B.: LA TAVOLA SOSTITUISCE QUELLA RELATIVA AL CODICE E DEL PROGETTO ESECUTIVO

CONCESSIONI AUTOSTRADALI LOMBARDE — Autostrada Pedemontana Lombarda

COLLEGAMENTO AUTOSTRADALE
DALMINE - COMO - VARESE - VALICO DEL GAGGIOLO E OPERE AD ESSO CONNESSE
CODICE C.U.P. F11B09003770007
TRATTE B1, B2, C, D, TRVA13+14, GREENWAY

AS BUILT

TRATTA B1
OPERE D'ARTE MINORI
CAVALCAVIA
CAVALCAVIA VIABILITA' SECONDARIA - VIA XXV APRILE
TS 180 - TRAVE MARCA 1806

IDENTIFICAZIONE ELABORATO
CODICE PROGETTO: F001078 WBS

FASE PROGETTUALE	LOTTO	ZONA	OPERA	TRATTO D'OPERA	AMBITO	TIPO ELABORATO	PROGRESSIVO	REVISIONE
A	1	D02	CV006	0	ON	CA	012	E

Scala: -

DATA	DESCRIZIONE	REV
Settembre 2015	Emissione	E

CONCEDENTE
CONCESSIONI AUTOSTRADALI LOMBARDE

CONCESSIONARIO
Autostrada Pedemontana Lombarda — Direttore Tecnico: Ing. Enrico Arini; Referente Tecnico: Arch. Giovanni Cannito

APPROVATO
Autostrada Pedemontana Lombarda — Il Direttore dei Lavori: Ing. Francesco Domanico

IMPRESA
RAGGRUPPAMENTO TEMPORANEO IMPRESE:

Mandataria	Mandante	Mandante	Mandante cooptata
STRABAG A.G.	GLF Grandi Lavori Fincosit S.p.A.	Impresa costruzioni Giuseppe Maltauro S.p.A.	STRABAG S.p.A.

PROGETTISTA - PROGETTO ESECUTIVO DI DETTAGLIO
RAGGRUPPAMENTO TEMPORANEO PROGETTISTI:

Mandataria	Mandante	Mandante	Mandante
3TI PROGETTI ITALIA	GP Progetti		Arch. Salvatore Vermiglio

RESPONSABILE DI PROGETTO ED INCARICATO DELL'INTEGRAZIONE FRA LE VARIE PRESTAZIONI:
Ing. Alberto Cecchini

ELABORAZIONE PROGETTUALE
PROGETTISTA:
3TI PROGETTI ITALIA S.p.A

CONSULENTE SPECIALISTICO:
CIMOLAI

3TI ITALIA S.p.A.
DIRETTORE TECNICO
Ing. Stefano Ivan Pasant
Ordine degli Ingegneri
Provincia di Roma n. 20809

Redatto: Di Sarzo — Verificato: Di Iullo — Approvato: Possati