ARMATURA SPALLA A
VISTA B–B
SCALA 1:50

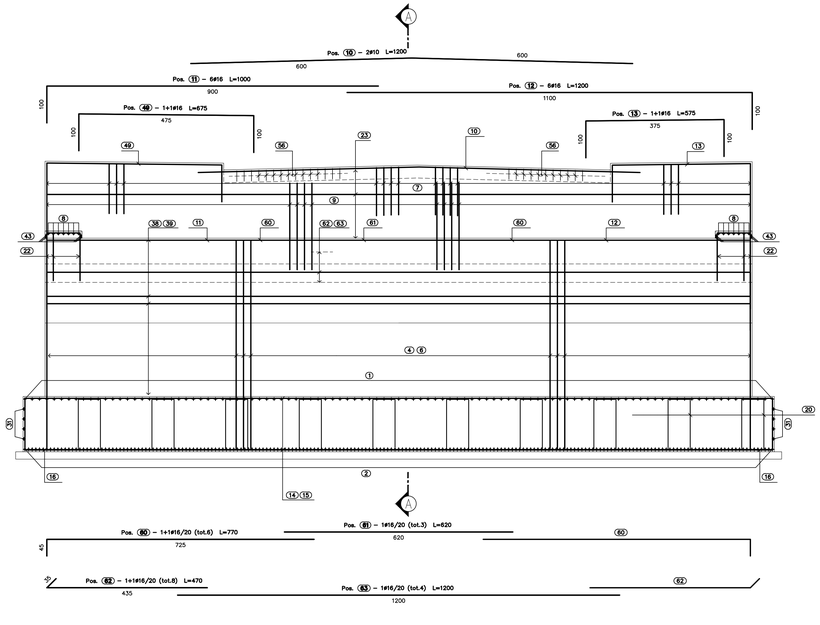

ARMATURA SPALLA A
SEZIONE A–A
SCALA 1:50

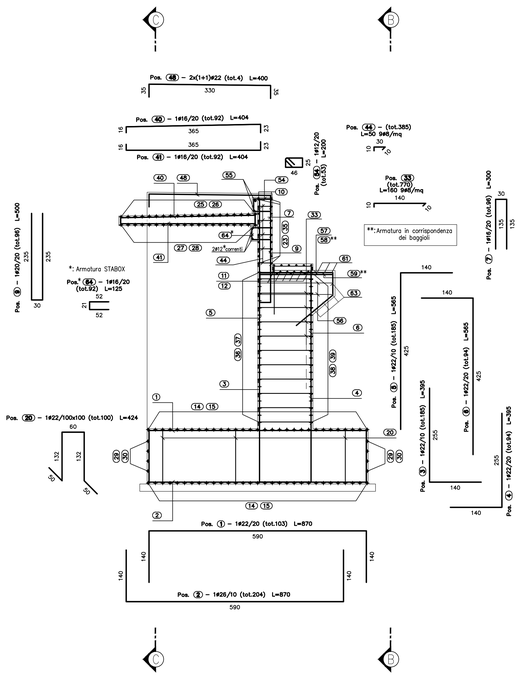

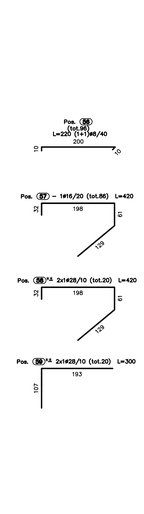

PALI ø1200 DI FONDAZIONE L=27.00m
ARMATURA
SCALA 1:50

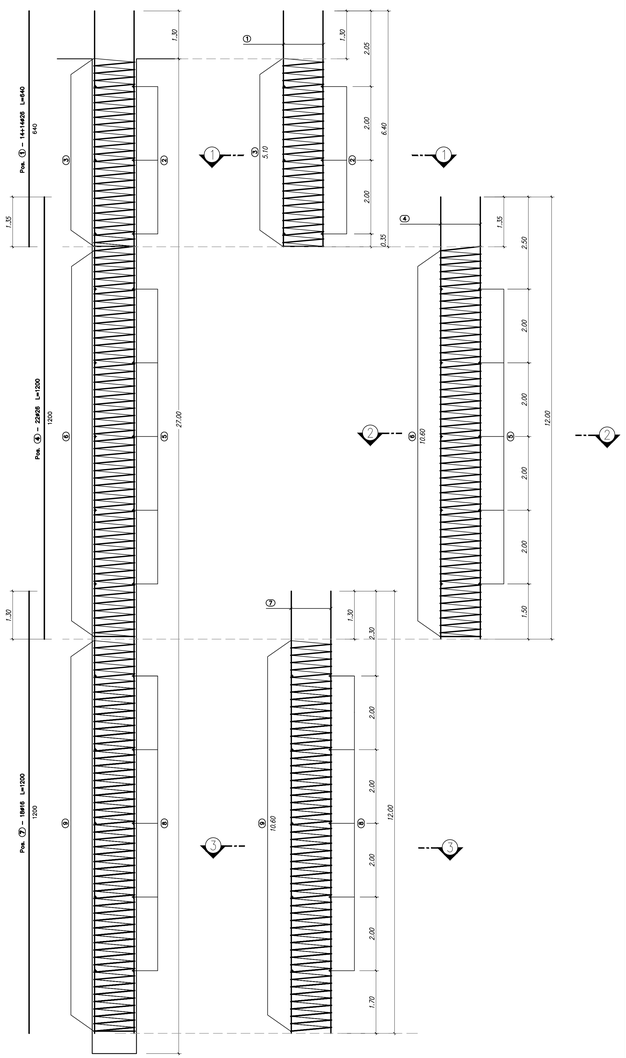

ARMATURA SPALLA A
SEZIONE C–C
SCALA 1:50

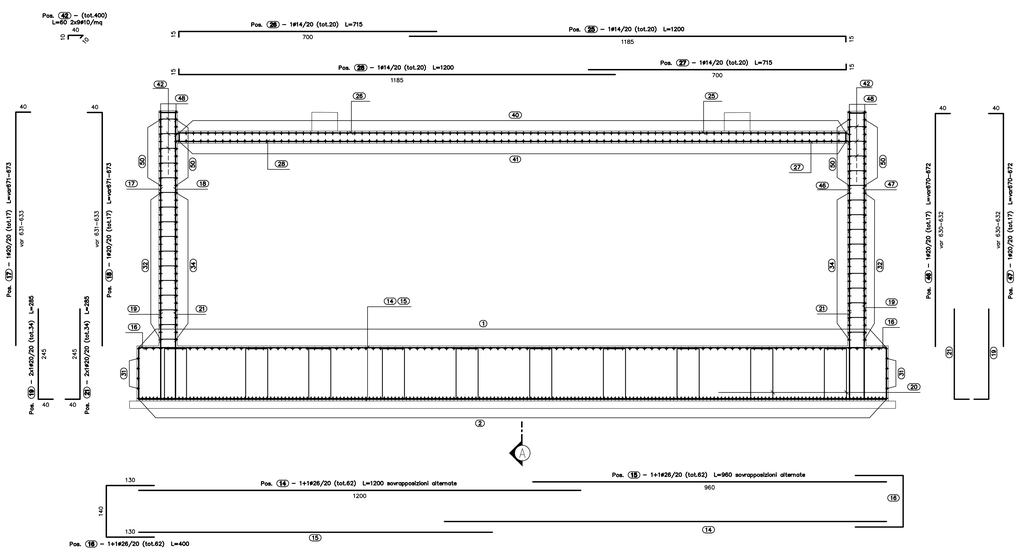

PALI DI FONDAZIONE
SEZIONE 1–1
SCALA 1:25

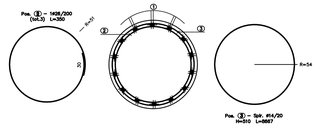

PALI DI FONDAZIONE
SEZIONE 2–2
SCALA 1:25

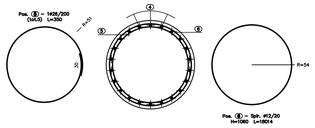

PALI DI FONDAZIONE
SEZIONE 3–3
SCALA 1:25

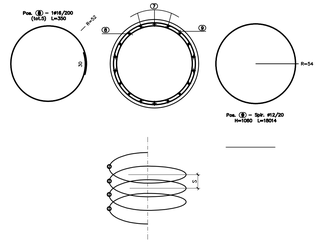

N.B.: PER LA TABELLA MATERIALI SI RIMANDA ALL'ELABORATO SPECIFICO

MATRICE DI REVISIONE

REV	DATA	DESCRIZIONE MODIFICA

N.B.: LA TAVOLA SOSTITUISCE QUELLA RELATIVA AL CODICE E DEL PROGETTO ESECUTIVO

Autostrada Pedemontana Lombarda

COLLEGAMENTO AUTOSTRADALE
DALMINE - COMO - VARESE - VALICO DEL GAGGIOLO E OPERE AD ESSO CONNESSE
CODICE C.U.P. F11B09000270007

TRATTE B1, B2, C, D. TRVA13+14, GREENWAY

AS BUILT

TRATTA B1
OPERE D'ARTE MINORI
CAVALCAVIA
CAVALCAVIA VIABILITA' SECONDARIA - VIA XXV APRILE
ARMATURA SPALLA A - TAV 2/2

IDENTIFICAZIONE ELABORATO
CODICE PROGETTO PA1078
WBS

LIVELLO PROGETTUALE	SISTEMA	SOTTOSISTEMA	OPERA	TRATTO/OPERA	AMBITO	TIPO DOCUMENTO	PROGRESSIVO	REVISIONE
A	NSI	CV06	0	CN	AX	002	n

Scala: 1:10

DATA	DESCRIZIONE	REV
Ottobre 2021	Emissione	0

IMPRESA
RAGGRUPPAMENTO TEMPORANEO IMPRESE:

Mandataria	Mandante	Mandante	Mandante	Mandante cooptata
STRABAG A.S.	GLF Grandi Lavori Fincosit S.p.A.	Impresa costruzioni Giuseppe Maltauro S.p.A.		STRABAG S.p.A.

CONCEDENTE
CONCESSIONI AUTOSTRADALI LOMBARDE

CONCESSIONARIO
Autostrada Pedemontana Lombarda — Direttore Tecnico Ing. Enrico Arlo; Referente Tecnico Arch. Giovanni Cerrito

APPROVATO
Autostrada Pedemontana Lombarda — Il Direttore dei Lavori: Ing. Francesco Domenico

PROGETTISTA - PROGETTO ESECUTIVO DI DETTAGLIO
RAGGRUPPAMENTO TEMPORANEO PROGETTISTI:

Mandataria	Mandante	Mandante
3TI PROGETTI ITALIA	GP ingegneria	Arch. Salvatore Vermiglio

RESPONSABILE DI PROGETTO ED INCARICATO DELL'INTEGRAZIONE FRA LE VARIE PRESTAZIONI:
Ing. Alberto Cecchini

ELABORAZIONE PROGETTUALE
PROGETTISTA:
3TI PROGETTI ITALIA S.p.A.

3TI ITALIA S.p.A.
DIRETTORE TECNICO
Ing. Stefano Zuzo Rasnani
Ordine degli Ingegneri
Provincia di Roma n. 20809

Redatto: Peruzi — Verificato: Di Iulio — Approvato: Possati