CARPENTERIA IMPALCATO
SEZIONE LONGITUDINALE TRAVE
SCALA 1:500

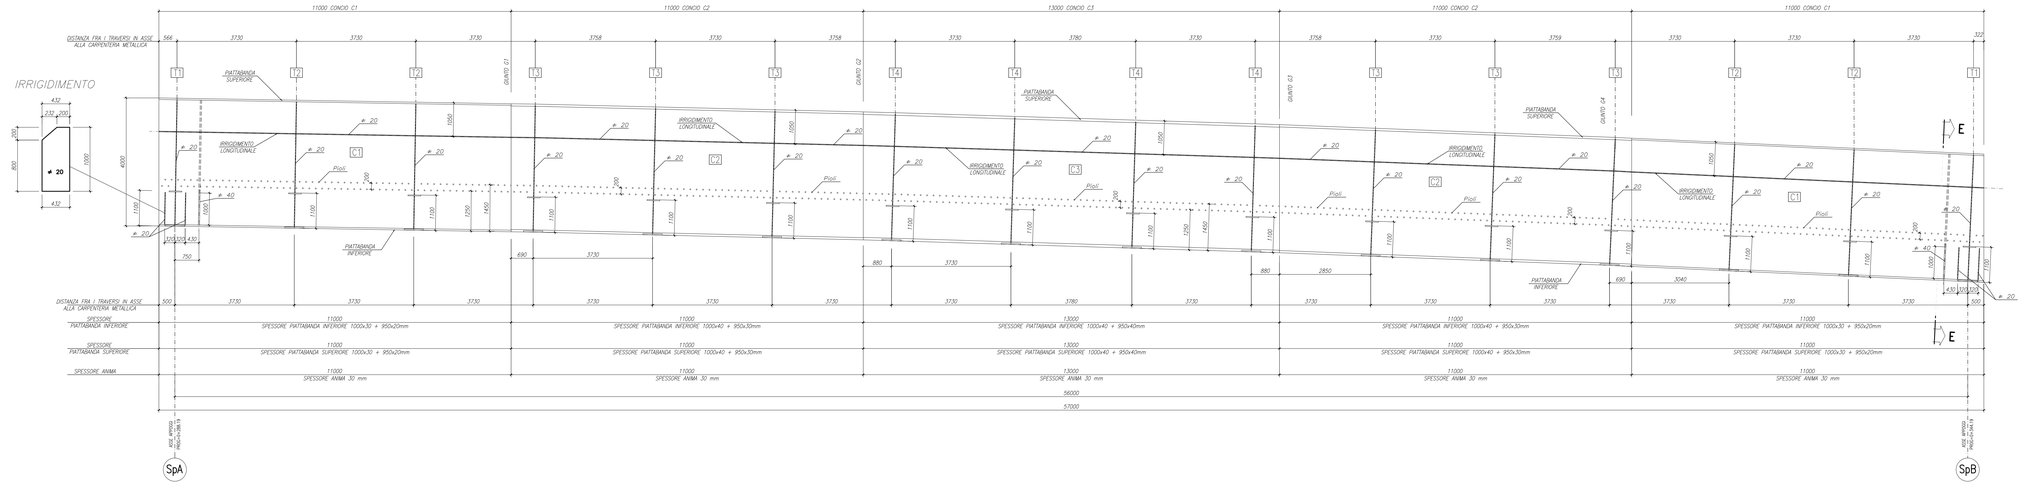

CARPENTERIA IMPALCATO
SEZIONE TRASVERSO
SCALA 1:10

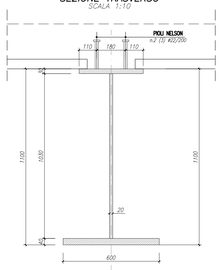

CARPENTERIA IMPALCATO
SEZIONE TRAVE CONCIO 1
SCALA 1:20

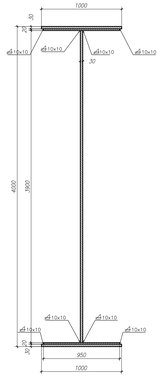

CARPENTERIA IMPALCATO
SEZIONE TRAVE CONCIO 2
SCALA 1:20

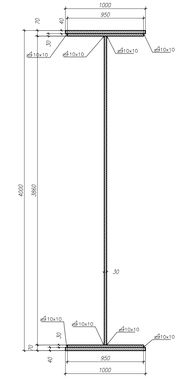

CARPENTERIA IMPALCATO
SEZIONE TRAVE CONCIO 3
SCALA 1:20

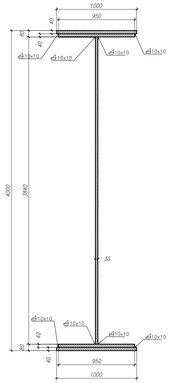

	GIUNTO G1	GIUNTO G2	GIUNTO G3	GIUNTO G4
Saldature a piena penetrazione di 1° classe — **Anima**	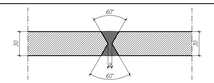	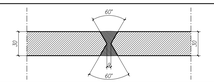	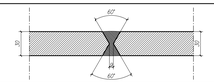	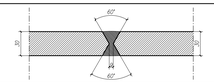
Piattabanda superiore	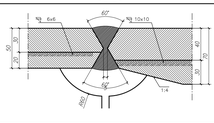	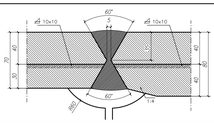	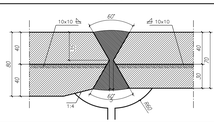	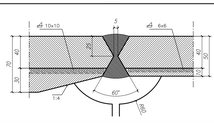
Piattabanda inferiore	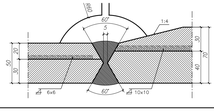	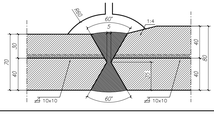	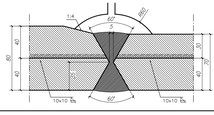	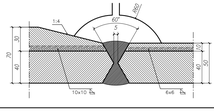

CARPENTERIA IMPALCATO
SEZIONE TRAVERSO T1
SCALA 1:25

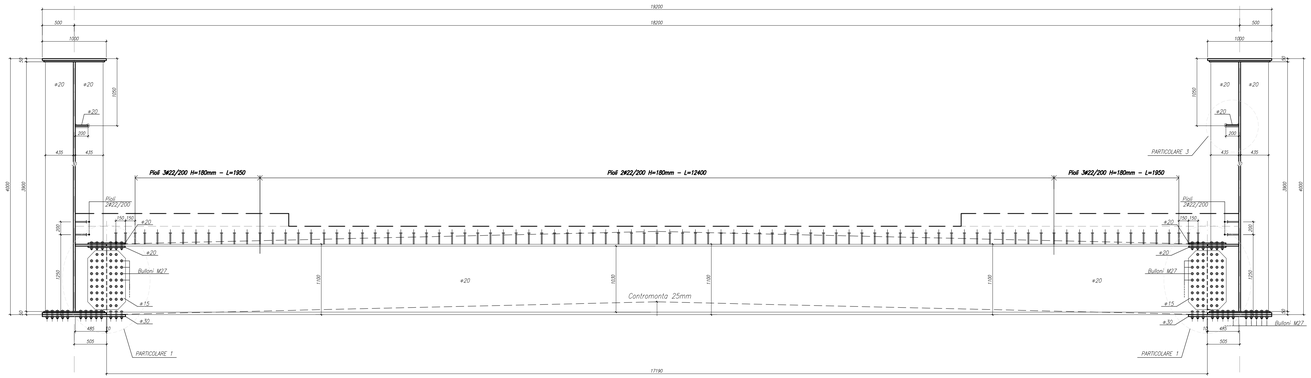

CARPENTERIA IMPALCATO
SCHEMA CONTROFRECCE ELASTICHE
SPEZZATA INSERITA SU APICI DI CONCIO

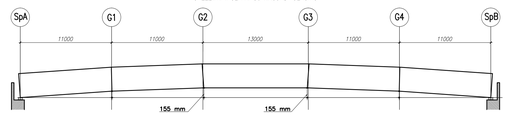

N.B.: PER LA TABELLA MATERIALI SI RIMANDA ALL'ELABORATO SPECIFICO

MATRICE DI REVISIONE

REV	DATA	DESCRIZIONE MODIFICA

N.B.: LA TAVOLA SOSTITUISCE QUELLA RELATIVA AL CODICE # DEL PROGETTO ESECUTIVO

COLLEGAMENTO AUTOSTRADALE
DALMINE - COMO - VARESE - VALICO DEL GAGGIOLO E OPERE AD ESSO CONNESSE
CODICE CUP: F51B05270000001
TRATTE B1, B2, C, D, TRVA13+14, GREENWAY

AS BUILT

TRATTA B1
OPERE D'ARTE MINORI
CAVALCAVIA
CAVALCAVIA VIABILITA' SECONDARIA - VIA XXV APRILE
IMPALCATO: SEZIONE LONGITUDINALE TRAVE

IDENTIFICAZIONE ELABORATO
CODICE PROGETTO: PIN/TR

FASE PROGETTUALE	LIVELLO PROGETTO	SIGLA	OPERA	TIPO ELABORATO	DISCIPLINA OPERA	PROGRESSIVO	REVISIONE
A	T	04	CV06	OM	SC	002	0

Scala: varie

DATA	DESCRIZIONE	REV
Gennaio 2015	Emissione	0

IMPRESA
RAGGRUPPAMENTO TEMPORANEO IMPRESE

Mandataria	Mandante	Mandante	Mandante in cooptata
STRABAG A.G.	GLF Grandi Lavori Fincosit S.p.A.	Impresa costruzioni Giuseppe Maltauro S.p.A.	STRABAG S.p.A.

PROGETTISTA e PROGETTO ESECUTIVO DI DETTAGLIO
RAGGRUPPAMENTO TEMPORANEO PROGETTISTI

Mandataria	Mandante	Mandante	Mandante
3TI PROGETTI ITALIA			Avv. Salvatore Mondello

RESPONSABILE DI PROGETTO ED INCARICATO DELL'INTEGRAZIONE FRA LE VARIE PRESTAZIONI
Ing. Alberto Cocchini

CONCEDENTE

CONCESSIONARIO
Ambiente Responsabile Ing. Elmo Felici
Direttore Tecnico Ing. Giovanni Carrillo

APPROVATO
Ambiente Responsabile Ing. Francesco Domenico Ventiseria

ELABORAZIONE PROGETTUALE
PROGETTISTA:
3TI PROGETTI ITALIA S.p.A.
3TI ITALIA S.p.A.
Ing. Alberto Cocchini
Dott. Pianificatore Laura Pezzoli
Direttore degli Ingegneri
Provincia di Rieti n. 2/2019

Redatto: Mobedi | Verificato: Di Sarso | Approvato: Possati