

CARATTERISTICHE CALCESTRUZZI (Rif. D.M. 14 GENNAIO 2008, EN 1992-1:2004 e UNI EN 206-1:2006)


<p>MAGRONE DI PULIZIA E LIVELLAMENTO</p> <ul style="list-style-type: none"> - CLASSE DI RESISTENZA : C12/15 - CONTENUTO MIN. CEMENTO : 150 kg/mc <p>PALI DI FONDAZIONE PER SPALLE E PILE (AD ELICA)</p> <ul style="list-style-type: none"> - CLASSE DI RESISTENZA : C25/30 - CLASSE DI CONSISTENZA SLUMP : S5 - MAX DIMENSIONE AGGREGATO : 18 mm - CONTENUTO MIN. CEMENTO : 300 kg/mc - CLASSE DI ESPOSIZIONE : XC2 - RAPPORTO A/C : 0.6 - COPRIFERRO : C = 75 mm <p>PALI DI FONDAZIONE PER SPALLE E PILE (TRIVELLATI)</p> <ul style="list-style-type: none"> - CLASSE DI RESISTENZA : C25/30 - CLASSE DI CONSISTENZA SLUMP : S4 - MAX DIMENSIONE AGGREGATO : 32 mm - CONTENUTO MIN. CEMENTO : 300 kg/mc - CLASSE DI ESPOSIZIONE : XC2 - RAPPORTO A/C : 0.6 - COPRIFERRO : C = 50 mm 	<p>PLINTI DI FONDAZIONE PILE, SPALLE E MURI</p> <ul style="list-style-type: none"> - CLASSE DI RESISTENZA : C25/30 - CLASSE DI CONSISTENZA SLUMP : S4 - MAX DIMENSIONE AGGREGATO : 30 mm - CONTENUTO MIN. CEMENTO : 300 kg/mc - CLASSE DI ESPOSIZIONE : XC2 - RAPPORTO A/C : 0.6 - COPRIFERRO : C = 40 mm <p>PREDALLES</p> <ul style="list-style-type: none"> - CLASSE DI RESISTENZA A 28 gg : C32/40 - CLASSE DI CONSISTENZA SLUMP : S4 - MAX DIMENSIONE AGGREGATO : 20 mm - CONTENUTO MIN. CEMENTO : 360 kg/mc - CLASSE DI ESPOSIZIONE : XC4, XF4 - RAPPORTO A/C : 0.4 - COPRIFERRO : C = 25 mm <p>ELEVAZIONE SPALLE, PILE, MURI, PARAGHIAIA</p> <ul style="list-style-type: none"> - CLASSE DI RESISTENZA : C32/40 - CLASSE DI CONSISTENZA SLUMP : S4 - MAX DIMENSIONE AGGREGATO : 32 mm - CONTENUTO MIN. CEMENTO : 340 kg/mc - CLASSE DI ESPOSIZIONE : XC4, XF1 - RAPPORTO A/C : 0.5 - COPRIFERRO : C = 40 mm 	<p>SOLETTA PER IMPALCATI</p> <ul style="list-style-type: none"> - CLASSE DI RESISTENZA : C32/40 - CLASSE DI CONSISTENZA SLUMP : S4 - MAX DIMENSIONE AGGREGATO : 20 mm - CONTENUTO MIN. CEMENTO : 360 kg/mc - CLASSE DI ESPOSIZIONE : XC4, XF4 - RAPPORTO A/C : 0.4 - COPRIFERRO : C = 35 mm <p>BAGGIOLI</p> <ul style="list-style-type: none"> - CLASSE DI RESISTENZA : C32/40 - CLASSE DI CONSISTENZA SLUMP : S4 - MAX DIMENSIONE AGGREGATO : 12 mm - CONTENUTO MIN. CEMENTO : 340 kg/mc - CLASSE DI ESPOSIZIONE : XC3 - RAPPORTO A/C : 0.4 - COPRIFERRO : C = 35 mm <p>SOLETTE TRANSIZIONE</p> <ul style="list-style-type: none"> - CLASSE DI RESISTENZA : C25/30 - CLASSE DI CONSISTENZA SLUMP : S4 - MAX DIMENSIONE AGGREGATO : 30 mm - CONTENUTO MIN. CEMENTO : 300 kg/mc - CLASSE DI ESPOSIZIONE : XC2 - RAPPORTO A/C : 0.6 - COPRIFERRO : C = 40 mm
---	---	--

CARATTERISTICHE ACCIAIO PER C.A.

ACCIAIO D'ARMATURA PER C.A.
- ACCIAIO B450 C

PARTICOLARE PIEGATURA FERRI

$\phi_b = \phi_{barra}$	$\phi_{mandrino}$
$\phi_b \leq 12mm$	$4\phi_{barra}$
$12mm < \phi_b \leq 16mm$	$5\phi_{barra}$
$16mm < \phi_b \leq 25mm$	$8\phi_{barra}$
$25mm < \phi_b \leq 50mm$	$10\phi_{barra}$

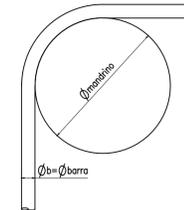

CARATTERISTICHE CARPENTERIA METALLICA

ELEMENTI IN ACCIAIO SALDATI

- S355J2+N (EN 10025-2) per $t \leq 40mm$; $f_{yk} = 355MPa$
- S355K2+N (EN 10025-2) per $40mm < t \leq 80mm$; $f_{yk} = 335MPa$

ELEMENTI NON SALDATI, ANGOLARI (CONTROVENTI) E PIASTRE DI COLLEGAMENTO (COPRIGIUNTI)

- S355J0+N EN 10025-2 per $t \leq 40mm$ $f_{yk} = 355MPa$
- per $40mm < t \leq 80mm$ $f_{yk} = 335MPa$

PIOLI

- PIOLI TIPO NELSON $\phi = 19/22$ - $H = 0.6 * H_{soletta}$ (SE NON DIVERSAMENTE INDICATO)
- ACCIAIO EX ST 37-3K (S235J2G3+C450) SECONDO UNI EN ISO 13918
- $f_y > 350 MPa$
- $f_u > 450 MPa$
- ALLUNGAMENTO > 15%
- STRIZIONE > 50%


BULLONI

- VITI CLASSE 10.9 SECONDO UNI EN ISO 898-1:2001 RIFERIMENTO UNI EN 14399:2005 PARTI 3 E 4 CLASSE K1
- DADI CLASSE 10 SECONDO UNI EN 20898-2:1994 RIFERIMENTO UNI EN 14399 : 2005 PARTI 3 D 4 CLASSE K1
- ROSETTE ACCIAIO C50 UNI EN 10083-2:2006 TEMPERATO E RINVENUTO HRC32:40 RIFERIMENTO UNI EN 14399 : 2005 PARTI 5 E 6
- PIASTRINE SECONCO UNI 5715-5716

I BULLONI DOVRANNO ESSERE MONTATI CON UNA ROSETTA SOTTO LA TESTA DELLA VITE E UNA ROSETTA SOTTO IL DADO.
I BULLONI DOVRANNO ESSERE CONTRASSEGNAI CON LE INDICAZIONI DEL PRODUTTORE E LA CLASSE DI RESISTENZA.
I BULLONI DISPOSTI VERTICALMENTE AVRANNO LA TESTA DELLA VITE RIVOLTA VERSO L'ALTO E IL DADO VERSO IL BASSO.

PRESCRIZIONI SALDATURE TIPICHE

- TUTTE LE SALDATURE A PIENA PENETRAZIONE SONO A RIPRISTINO DI SEZIONE
- ESECUZIONE SECONDO D.M. 2008 PUNTO 11.3.4.5
- PREPARAZIONE LEMBI SECONDO UNI EN ISO 9692-1:2005
- CONTROLLI VISIVI SECONDO UNI EN 12062: 2004
- CONTROLLI NON VISIVI E CRITERI DI ACCETTABILITÀ UNI 12062/2004
- LIVELLO DI QUALITÀ E ACCETTABILITÀ DELLE SALDATURE SECONDO EN ISO 5817(2007) LIVELLO C E LIVELLO B PER LE SALDATURE SOGGETTE A FENOMENI DI FATICA
- TUTTI I CORDONI D'ANGOLO CHE UNISCONO DUE LAMINATI DI SPESSORE t_1 E t_2 ($t_1 > t_2$) DEVONO AVERE IL LATO b SODDISFACENTE LE CONDIZIONI DI CALCOLO E, DI REGOLA, LA SEGUENTE LIMITAZIONE, SALVO DOVE DIVERSAMENTE SPECIFICATO:

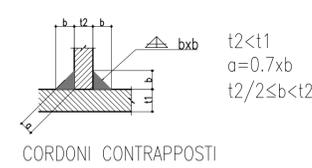

VERNICIATURA
VERNICIATURA CARPENTERIA METALLICA IN 3 STRATI SECONDO CICLO INDICATO IN CAPITOLATO. LA TENSIONE DI SNERVAMENTO NELLE PROVE MECCANICHE NONCHE' IN CEV NELL'ANALISI CHIMICA DOVRANNO ESSERE NEI LIMITI DELLA UNI EN 10025. PRIMA DELLA TRACCIATURA DEI PEZZI DEVONO ESSERE DEFINITI GLI EVENTUALI INTERVENTI SULLA CARPENTERIA IMPOSTI DAL SISTEMA DI MONTAGGIO E VARO.

TOLLERANZE
- TOLLERANZE DIMENSIONALI DELLE LAMIERE SECONDO UNI EN 10029 - CLASSE A

SIMBOLOGIA BULLONI

⊗ BULLONE M10	⊕ BULLONE M16	⊗ BULLONE M22
⊙ BULLONE M12	⊕ BULLONE M18	⊗ BULLONE M24
⊗ BULLONE M14	⊕ BULLONE M20	⊗ BULLONE M27

MATRICE DI REVISIONE

REV	DATA	DESCRIZIONE MODIFICA

N.B.: LA TAVOLA SOSTITUISCE QUELLA RELATIVA AL CODICE [] DEL PROGETTO ESECUTIVO

COLLEGAMENTO AUTOSTRADALE DALMINE - COMO - VARESE - VALICO DEL GAGGIOLO E OPERE AD ESSO CONNESSE
CODICE C.U.P. E81B09000510004
TRATTE B1, B2, C, D, TRVA13+14, GREENWAY
AS BUILT
TRATTA B1
OPERE D'ARTE MINORI
CAVALCAVIA
CAVALCAVIA VIABILITA' SECONDARIA - VIA XXV APRILE
TABELLA MATERIALI

IDENTIFICAZIONE ELABORATO
CODICE PROGETTO: F00107B
WBS

IMPRESA
RAGGRUPPAMENTO TEMPORANEO IMPRESE:
Mandataria: STRABAG A.G.
Mandante: GLF Grandi Lavori Fincosit S.p.A.
Mandante ICM S.p.A.
Mandante copollata: STRABAG S.p.A.

CONCEDENTE
CONCESSIONI AUTOSTRADALI LOMBARDE
Ing. Alberto Cecchini

CONCESSIONARIO
Autostradale Padanese
Direttore Tecnico: Ing. Giuseppe Sembro
Referente Tecnico: Arch. Giovanni Carlotto

APPROVATO
Autostradale Padanese
Direttore dei Lavori: Ing. Francesco Donnicci

PROGETTISTA - PROGETTO ESECUTIVO DI DETTAGLIO
RAGGRUPPAMENTO TEMPORANEO PROGETTISTI:
Mandataria: 3TI PROGETTI ITALIA S.p.A.
Mandante: GP Progettazione e Assistenza
Mandante: ICM S.p.A.
Mandante: Arch. Salvatore Vermiglio

RESPONSABILE DI PROGETTO ED INCARICATO DELL'INTEGRAZIONE FRA LE VARIE PRESTAZIONI:
Ing. Alberto Cecchini

ELABORAZIONE PROGETTUALE
PROGETTISTA:
3TI PROGETTI ITALIA S.p.A.
3TI ITALIA S.p.A.
DIRETTORE TECNICO
Ing. Stefano Luca Passati
Ordine degli Ingegneri Provincia di Roma n. 20809

Redatto: Michelangeli Verificato: Sorge Approvato: Passati