ARMATURA SPALLA SB
PIANTA FONDAZIONI
SCALA 1:50

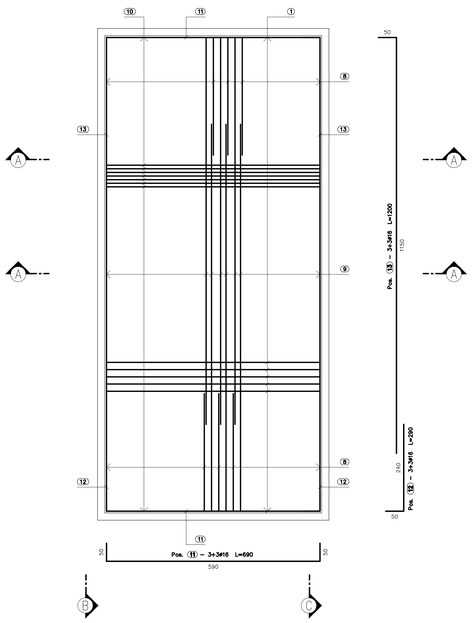

ARMATURA SPALLA SB
PIANTA PULVINO
SCALA 1:50

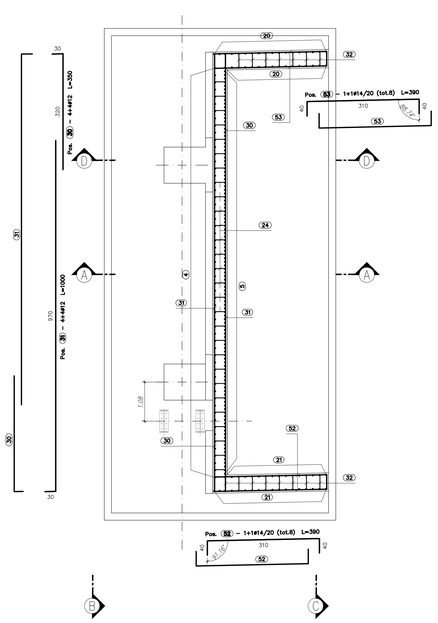

ARMATURA SPALLA SB
SEZIONE A–A
SCALA 1:50

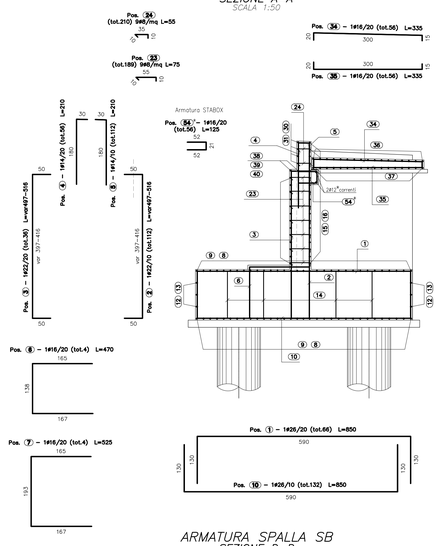

PALI ø1200 DI FONDAZIONE L=12.00m
ARMATURA SPALLA B
SCALA 1:50

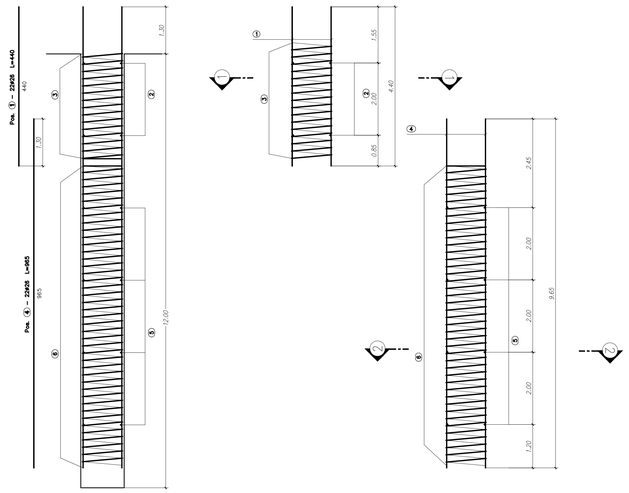

PALI DI FONDAZIONE
SEZIONE 1–1
SCALA 1:25

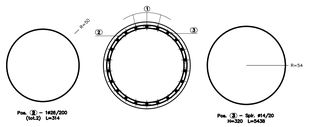

PALI DI FONDAZIONE
SEZIONE 2–2
SCALA 1:25

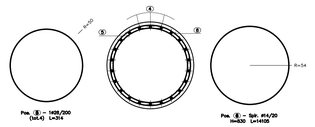

ARMATURA SPALLA SB
SEZIONE D–D
SCALA 1:50

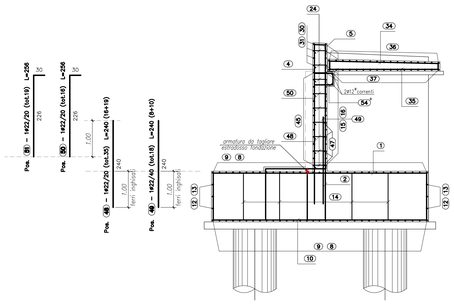

ARMATURA SPALLA SB
PIANTA SPICCATO
SCALA 1:50

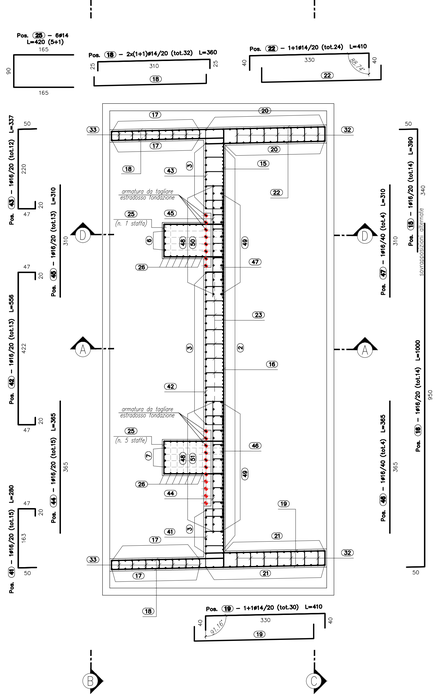

ARMATURA SPALLA SB
VISTA B–B
SCALA 1:50

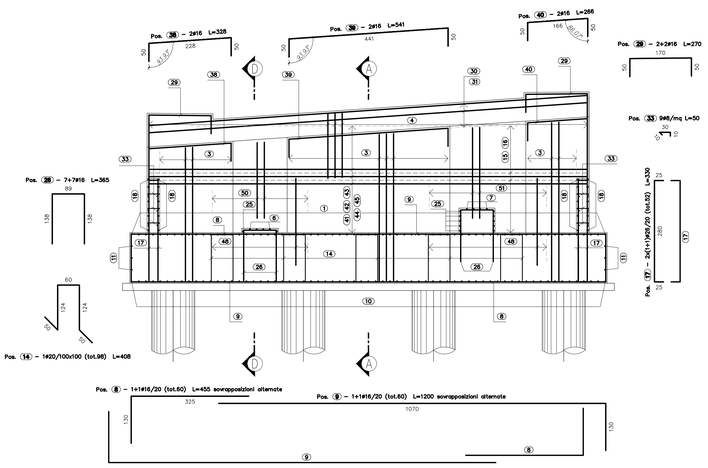

ARMATURA SPALLA SB
SEZIONE C–C
SCALA 1:50

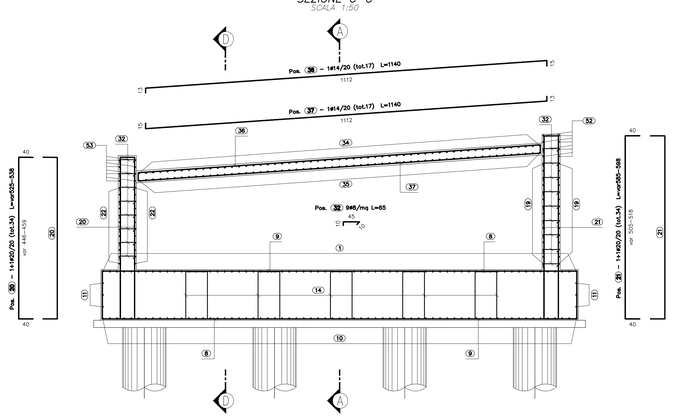

Le armature elicoidali devono essere fissate a tutte le armature longitudinali nei punti di contatto

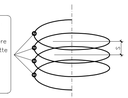

Le armature ad anello devono essere fissate a tutte le armature longitudinali nei punti di contatto

N.B.: PER LA TABELLA MATERIALI SI RIMANDA ALL'ELABORATO SPECIFICO

MATRICE DI REVISIONE

REV	DATA	DESCRIZIONE MODIFICA

N.B.: LA TAVOLA SOSTITUISCE QUELLA RELATIVA AL CODICE E DEL PROGETTO ESECUTIVO

COLLEGAMENTO AUTOSTRADALE
DALMINE - COMO - VARESE - VALICO DEL GAGGIOLO E OPERE AD ESSO CONNESSE
CODICE CUP: I11B00000270003

TRATTE B1, B2, C, D, TRVA13+14, GREENWAY

AS BUILT

TRATTA B1
OPERE D'ARTE MINORI
CAVALCAVIA
SVINCOLO "INTERCONNESSIONE EA SS36" - CAVALCAVIA DI SVINCOLO RAMPA L2
ARMATURA SPALLA B

IDENTIFICAZIONE ELABORATO
CODICE PROGETTO: F0015178

FASE PROGETTUALE	LOTTO	ZONA	OPERA	TRATTO/SOTTOPERA	TIPO ELABORATO	PROGRESSIVO	REVISIONE
A	1	022	CV008	B	CN	AR	003	E

Scala: 1:50

DATA	DESCRIZIONE	REV
Gennaio 2015	Consegna	0

IMPRESA
RAGGRUPPAMENTO TEMPORANEO IMPRESE:
Mandataria: STRABAG A.G.
Mandante: GLF Grandi Lavori Fincosit S.p.A.
Mandante: Impresa costruzioni Giuseppe Maltauro S.p.A.
Mandante cooptata: STRABAG S.p.A.

PROGETTISTA e PROGETTO ESECUTIVO DI DETTAGLIO
RAGGRUPPAMENTO TEMPORANEO PROGETTISTI:
Mandataria: 3TI PROGETTI ITALIA
Mandante: Ing. Stefano Lasso Pirazzi
Mandante: Arch. Salvatore Venuglio

CONCEDENTE

RESPONSABILE DI PROGETTO ED INCARICATO DELL'INTEGRAZIONE FRA LE VARIE PRESTAZIONI:
Ing. Alberto Cecchini

CONCESSIONARIO
Autostrada Pedemontana Lombarda
Direttore Tecnico: Ing. Enrico Ainio
Referente Tecnico: Arch. Silvano Cavalla

ELABORAZIONE PROGETTUALE
PROGETTISTA:
3TI PROGETTI ITALIA S.p.A
3TI ITALIA S.p.A.
DIRETTORE TECNICO
Ing. Stefano Lasso Pirazzi
Ordine degli Ingegneri
Provincia di Roma n. 20809

APPROVATO
Autostrada Pedemontana Lombarda
Il Direttore dei Lavori: Ing. Francesco Donarico

Redatto: Peruzzi | Verificato: Di Sarso | Approvato: Possati