ARMATURA PILA 1
PIANTA FONDAZIONI
SCALA 1:50

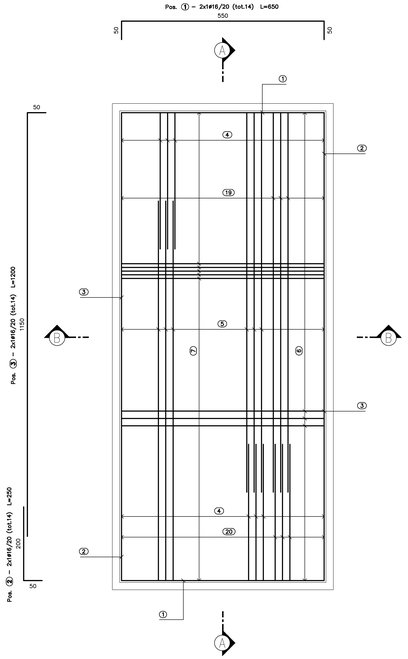

ARMATURA PILA 1
PIANTA SPICCATO
SCALA 1:50

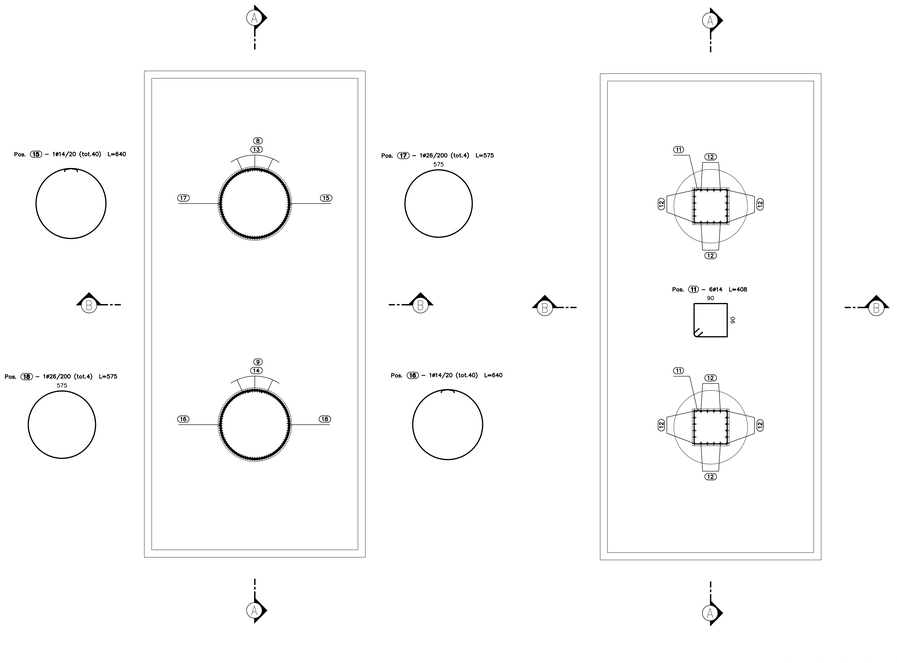

ARMATURA PILA 1
PIANTA PULVINO
SCALA 1:50

PALI ø1200 DI FONDAZIONE L=27.00m
ARMATURA PILA
SCALA 1:50

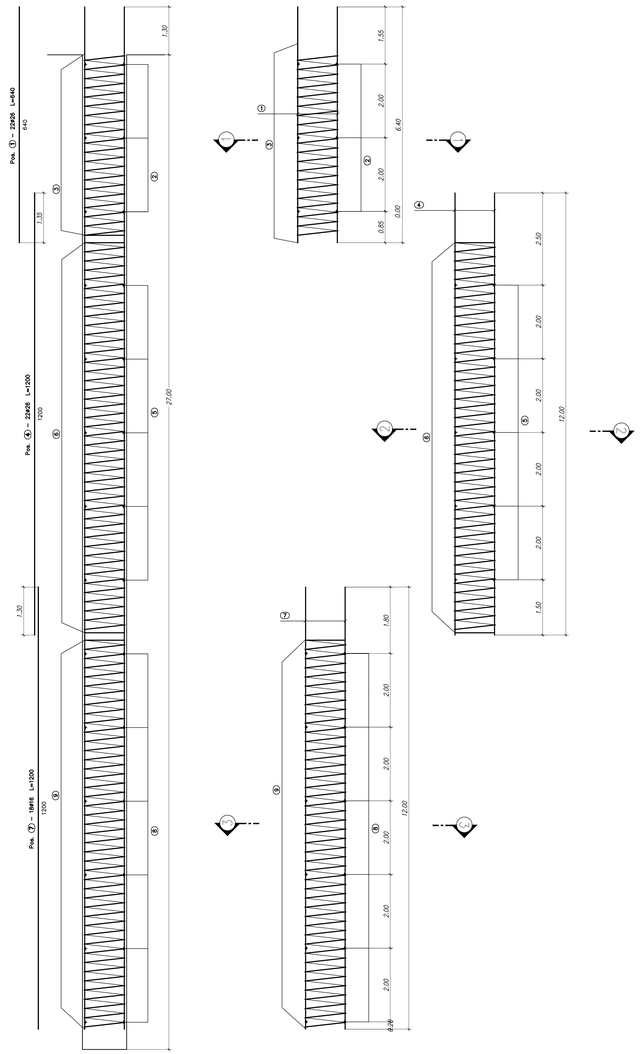

PALI DI FONDAZIONE
SEZIONE 3–3
SCALA 1:25

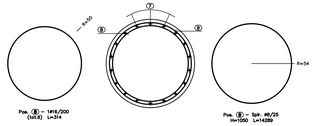

ARMATURA PILA 1
SEZIONE A–A
SCALA 1:50

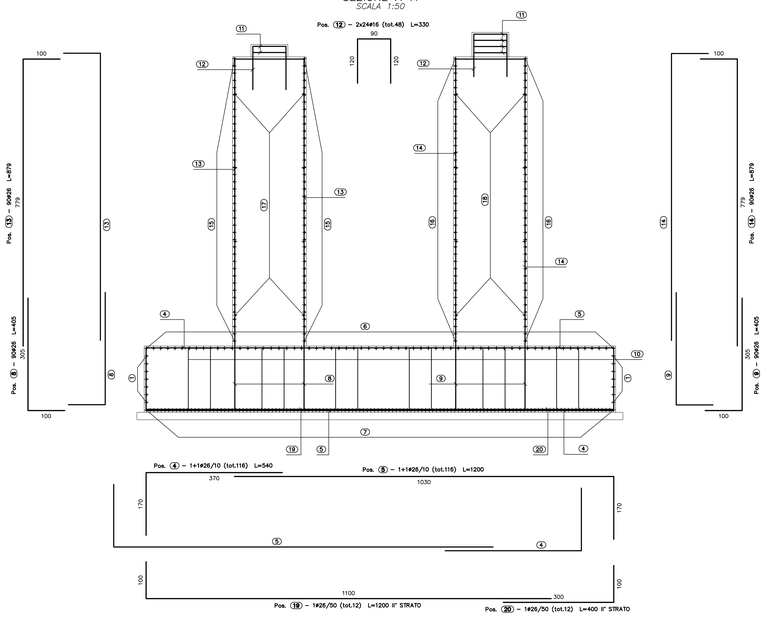

ARMATURA PILA 1
SEZIONE B–B
SCALA 1:50

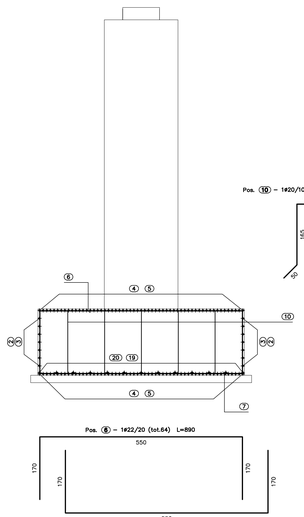

Le armature elicoidali devono essere fissate a tutte le armature longitudinali nei punti di contatto

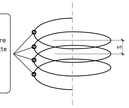

Le armature ad anello devono essere fissate a tutte le armature longitudinali nei punti di contatto

PALI DI FONDAZIONE
SEZIONE 2–2
SCALA 1:25

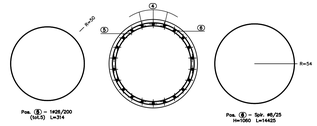

PALI DI FONDAZIONE
SEZIONE 1–1
SCALA 1:25

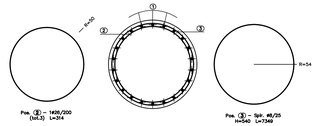

N.B.: PER LA TABELLA MATERIALI SI RIMANDA ALL'ELABORATO SPECIFICO

MATRICE DI REVISIONE

REV	DATA	DESCRIZIONE MODIFICA

N.B.: LA TAVOLA SOSTITUISCE QUELLA RELATIVA AL CODICE E DEL PROGETTO ESECUTIVO

CONCESSIONE AUTOSTRADALI LOMBARDE

Autostrada Pedemontana Lombarda

COLLEGAMENTO AUTOSTRADALE
DALMINE - COMO - VARESE - VALICO DEL GAGGIOLO E OPERE AD ESSO CONNESSE
CODICE C.U.P. E81B08000510004
TRATTE B1, B2, C, D, TRVA13+14, GREENWAY
AS BUILT
TRATTA B1
OPERE D'ARTE MINORI
CAVALCAVIA
SVINCOLO "INTERCONNESSIONE EX SS35" - CAVALCAVIA DI SVINCOLO RAMPA L2
ARMATURA PILA 1

IDENTIFICAZIONE ELABORATO
CODICE PROGETTO: F001078

FASE PROGETTUALE	LOTTO	ANNO	OPERA	TRATTO/CORPO	AMBITO	ELEMENTO	PROGRESSIVO	REVISIONE
A	1	002	CV08	B	CN	AR	004	E

Scala: Vare

DATA	DESCRIZIONE	REV.
Febbraio 2018	Emissione	E

IMPRESA
RAGGRUPPAMENTO TEMPORANEO IMPRESE

Mandataria	Mandante	Mandante	Mandante	Mandante courtesy
STRABAG A.G.	GLF Grandi Lavori Fincosit S.p.A.	ICM S.p.A.		STRABAG S.p.A.

PROGETTISTA - PROGETTO ESECUTIVO DI DETTAGLIO
RAGGRUPPAMENTO TEMPORANEO PROGETTISTI:

Mandataria	Mandante	Mandante
3TI PROGETTI ITALIA	Pininvest	Arch. Salvatore Verniglio

RESPONSABILE DI PROGETTO ED INCARICATO DELL'INTEGRAZIONE FRA LE VARIE PRESTAZIONI:
Ing. Alberto Cecchini

CONCEDENTE
CONCESSIONI AUTOSTRADALI LOMBARDE

CONCESSIONARIO
Autostrada Pedemontana Lombarda — Direttore Tecnico: Ing. Giuseppe Santoro; Referente Tecnico: Arch. Giovanni Camilla

APPROVATO
Autostrada Pedemontana Lombarda — Il Direttore dei Lavori: Ing. Francesco Domenico

ELABORAZIONE PROGETTUALE
PROGETTISTA:
3TI PROGETTI ITALIA S.p.A.

3TI ITALIA S.p.A.
DIRETTORE TECNICO
Ing. Stefano Luca Passoli
Ordine degli Ingegneri
Provincia di Roma n. 20809

Redatto: Michelangeli | Verificato: Sorge | Approvato: Possati