ARMATURA LONGITUDINALE SCALA 1:100

ARMATURA LONGITUDINALE SUPERIORE	ARMATURA LONGITUDINALE INFERIORE
POS.15 Ø16/20 L=650 (15 + 635)	POS.19 Ø16/20 L=650 (15 + 635)
POS.16 Ø16/20 L=1200	POS.20 Ø16/20 L=1200
POS.17 Ø26/20 L=1200	POS.21 Ø16/20 L=500 (15 + 485)
POS.18 Ø16/20 L=500 (15 + 485)	

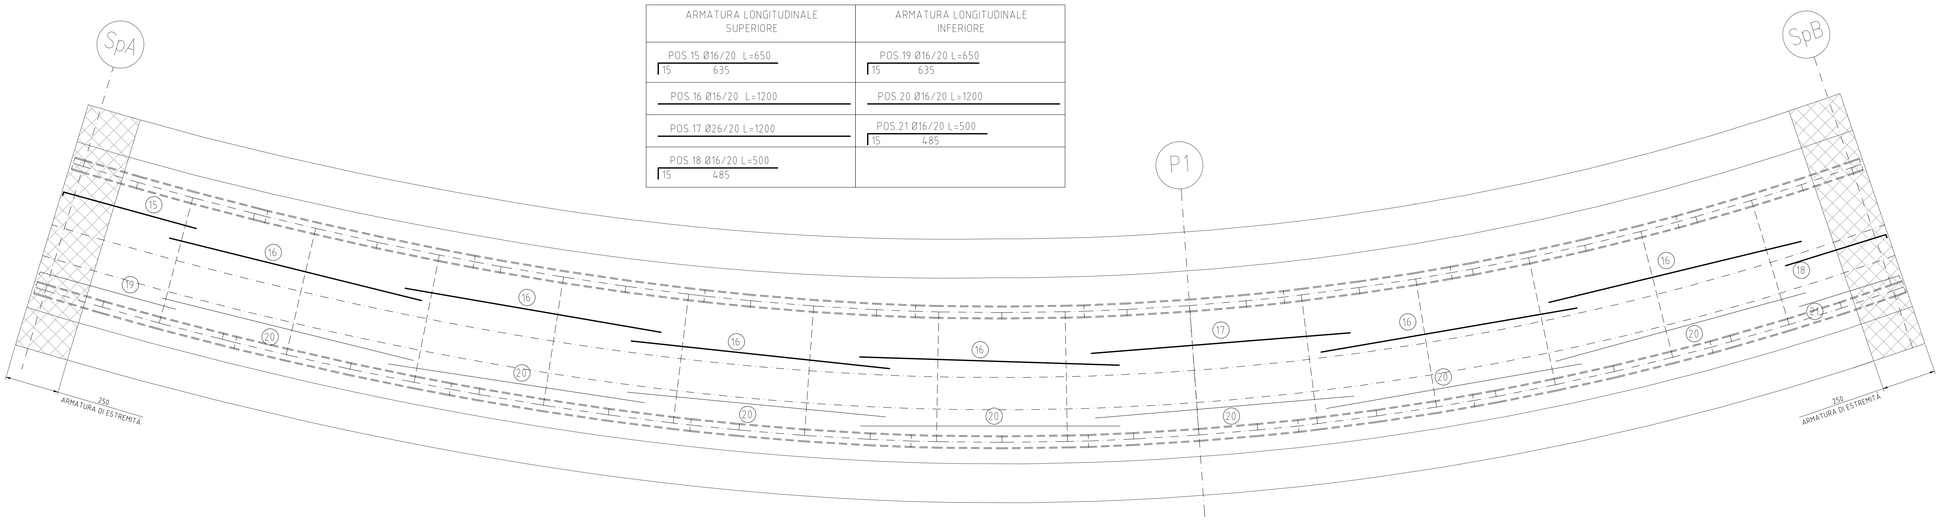

PARTICOLARE GIUNZIONE PREDALLE
SCALA 1:2

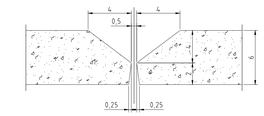

DETTAGLIO TIPICO APPOGGIO DALLE
SCALA 1:10

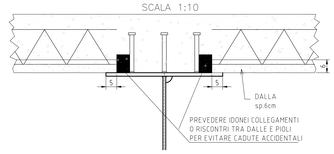

TRALICCIO TIPICO SCALA 1:10

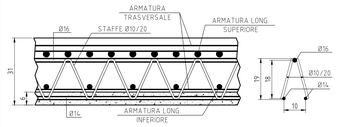

ARMATURA TRASVERSALE SCALA 1:30

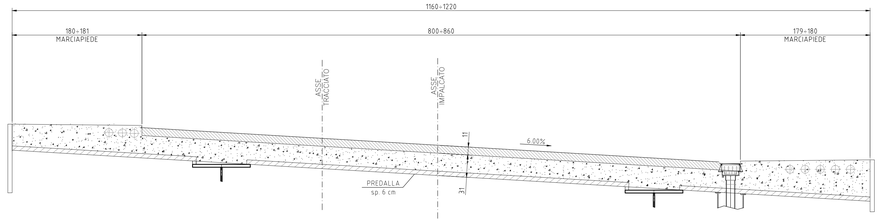

ARMATURA TRASVERSALE TIPICA SCALA 1:30

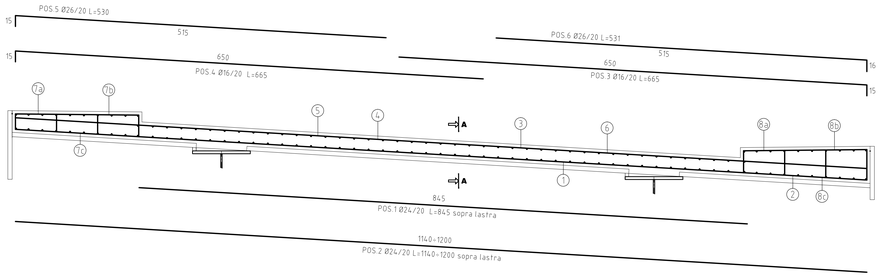

ARMATURA TRASVERSALE DI ESTREMITÁ SCALA 1:30

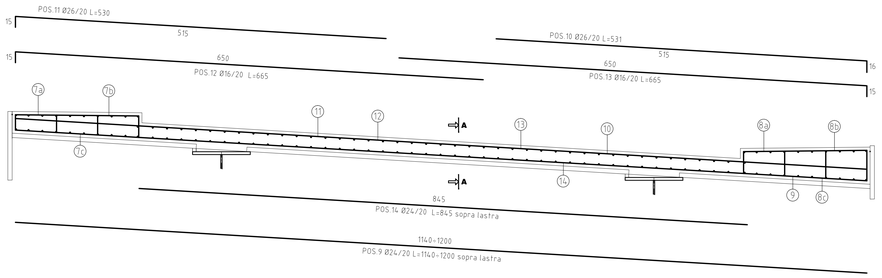

PIANTA TIPICA DALLA SCALA 1:20

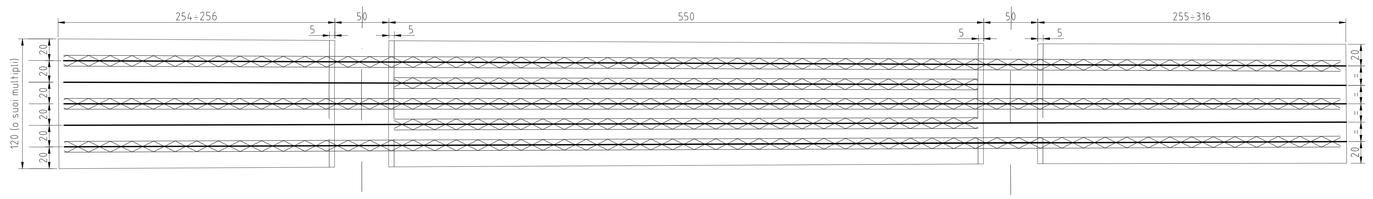

SEZIONE A–A
SCALA 1:10

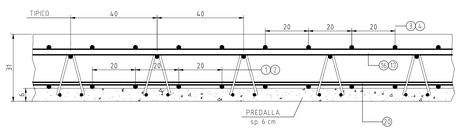

SEZIONE B–B
SCALA 1:10

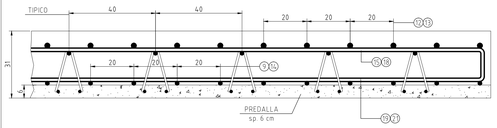

FASI DI GETTO

1° FASE DI GETTO

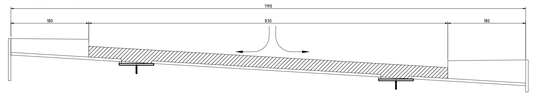

2° FASE DI GETTO

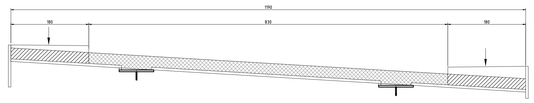

3° FASE DI GETTO

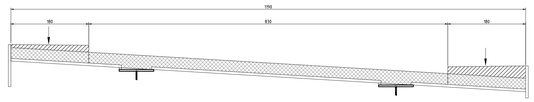

DETTAGLIO TIPICO ARMATURA CORDOLI SCALA 1:20

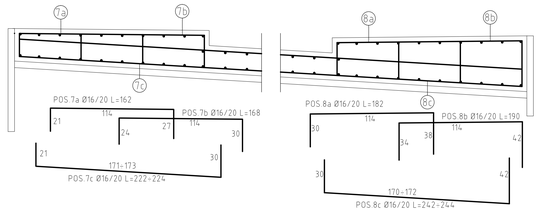

DETTAGLIO APPOGGIO H ≤ 3
SCALA 1:5

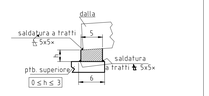

DETTAGLIO APPOGGIO H > 3
SCALA 1:5

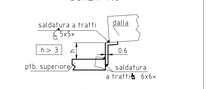

×La saldatura deve essere eseguita
a tratti con g/h ≤ 2.5 dove:
g = tratto non saldato
h = tratto saldato

MATRICE DI REVISIONE

REV	DATA	DESCRIZIONE MODIFICA

N.B.: LA TAVOLA SOSTITUISCE QUELLA RELATIVA AL CODICE E DEL PROGETTO ESECUTIVO

COLLEGAMENTO AUTOSTRADALE
DALMINE - COMO - VARESE - VALICO DEL GAGGIOLO E OPERE AD ESSO CONNESSE
CODICE C.U.P. F11B06027000
TRATTE B1, B2, C, D, TRVA13+14, GREENWAY

AS BUILT

TRATTA B1
OPERE D'ARTE MINORI
CAVALCAVIA
SVINCOLO "INTERCONNESSIONE EX SS35" - CAVALCAVIA DI SVINCOLO L2
CARPENTERIA E ARMATURA SOLETTA

IDENTIFICAZIONE ELABORATO
CODICE PROGETTO: F0101078

FASE PROGETTUALE	LOTTO	ZONA	OPERA	TRATTO/OPERA	AMBITO	TIPO ELABORATO	PROGRESSIVO	REVISIONE
WBS								
A	1	002	CV008	0	ON	AR	005	E

Scala: -

DATA	DESCRIZIONE	REV
Dicembre 2016	Emissione	E

IMPRESA
RAGGRUPPAMENTO TEMPORANEO IMPRESE:

Mandataria	Mandante	Mandante	Mandante cooptata
STRABAG A.G.	GLF Grandi Lavori Fincosit S.p.A.	Impresa costruzioni Giuseppe Maltauro S.p.A.	STRABAG S.p.A.

PROGETTISTA - PROGETTO ESECUTIVO DI DETTAGLIO
RAGGRUPPAMENTO TEMPORANEO PROGETTISTI:

Mandataria	Mandante	Mandante	Mandante
3TI PROGETTI ITALIA	GP Ingegneria		Arch. Salvatore Meriglio

RESPONSABILE DI PROGETTO ED INCARICATO DELL'INTEGRAZIONE FRA LE VARIE PRESTAZIONI:
Ing. Alberto Cecchini

CONCEDENTE
CONCESSIONI AUTOSTRADALI LOMBARDE

CONCESSIONARIO
Autostrada Pedemontana Lombarda
Direttore Tecnico: Ing. Enrico Arri
Referente Tecnico: Arch. Giovanni Cannito

APPROVATO
Autostrada Pedemontana Lombarda
Il Direttore dei Lavori: Ing. Francesco Domenico

ELABORAZIONE PROGETTUALE
PROGETTISTA:
3TI PROGETTI ITALIA S.p.A

3TI ITALIA S.p.A.
DIRETTORE TECNICO
Ing. Stefano Luca Possati
Ordine degli Ingegneri
Provincia di Roma n. 20809

Redatto: Viola | Verificato: Di Sarzo | Approvato: Possati