DIAFRAMMA DI SPALLA SPA SCALA 1:20

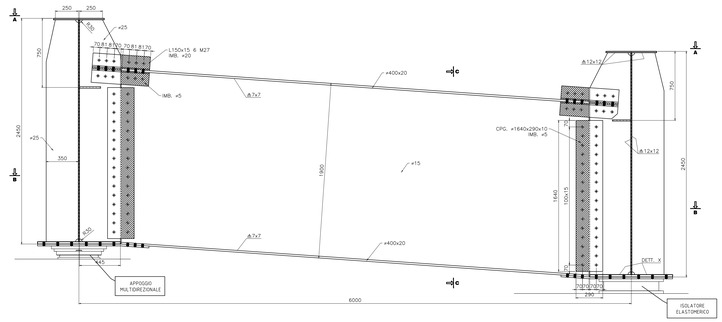

SEZIONE C–C

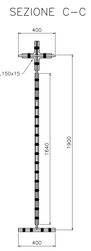

SEZIONE A–A

SEZIONE B–B

DIAFRAMMA DI SPALLA SPB SCALA 1:20

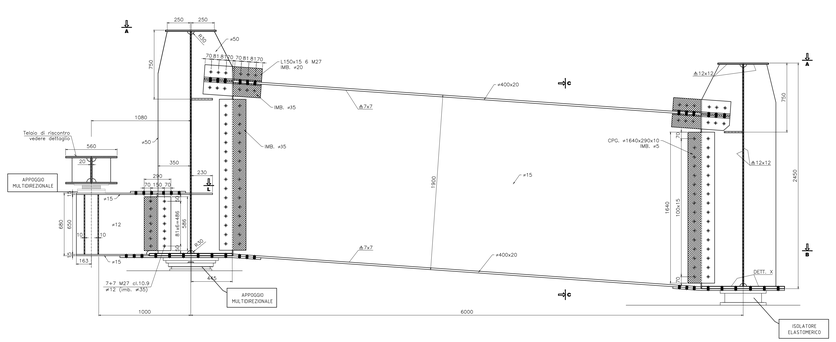

SEZIONE C–C

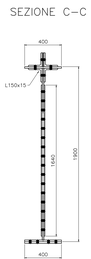

SEZIONE A–A

SEZIONE B–B

PARTICOLARE SOLLEVAMENTO SPALLA SPB SCALA 1:20

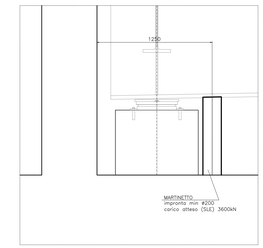

VISTA D–D DIAFRAMMA DI SPALLA SPA SCALA 1:20

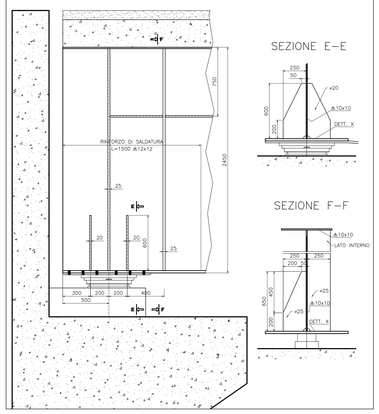

SEZIONE E–E

SEZIONE F–F

VISTA D–D DIAFRAMMA DI SPALLA SPB LATO INTERNO CURVA SCALA 1:20

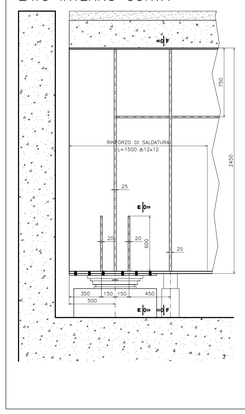

SEZIONE E–E

SEZIONE F–F

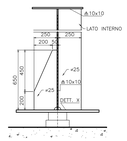

VISTA D1–D1 DIAFRAMMA DI SPALLA SPB LATO ESTERNO CURVA SCALA 1:20

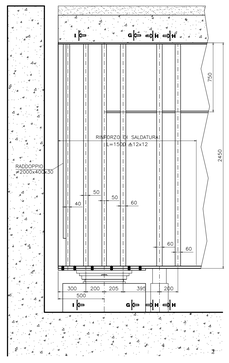

SEZIONE G–G

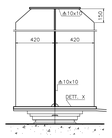

SEZIONE H–H

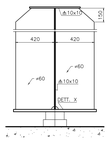

SEZIONE I–I

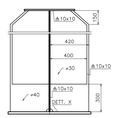

SEZIONE J–J

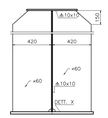

DETTAGLIO SISTEMA ANTISOLLEVAMENTO SCALA 1:20

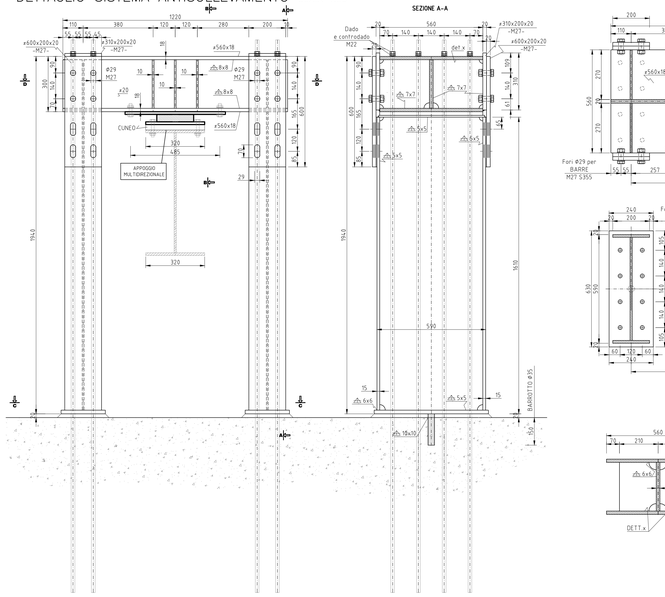

SEZIONE L–L SCALA 1:10

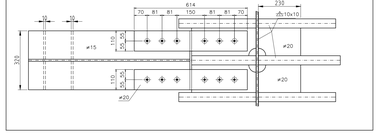

DETTAGLIO "X" SCALA 1:5

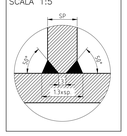

MATRICE DI REVISIONE		
REV	DATA	DESCRIZIONE MODIFICA

N.B.: LA TAVOLA SOSTITUISCE QUELLA RELATIVA AL CODICE E [ ] DEL PROGETTO ESECUTIVO

CONCESSIONI AUTOSTRADALI LOMBARDE

Autostrada Pedemontana Lombarda

COLLEGAMENTO AUTOSTRADALE
DALMINE - COMO - VARESE - VALICO DEL GAGGIOLO E OPERE AD ESSO CONNESSE
CODICE C.U.P. F11B06002170007

TRATTE B1, B2, C, D. TRVA13+14, GREENWAY

AS BUILT

TRATTA B1
OPERE D'ARTE MINORI
CAVALCAVIA
SVINCOLO "INTERCONNESSIONE EX SS35" - CAVALCAVIA DI SVINCOLO L2
DIAFRAMMI DI SPALLA

IDENTIFICAZIONE ELABORATO

CODICE PROGETTO: F0101TB

FASE PROGETTUALE	LOTTO	WBS	OPERA	TRATTO/ZONA	AMBITO	DOCUMENTO	PROGRESSIVO	REVISIONE
A	01	D00	CV008	0	DN	OA	008	R_01

Scala: VARIE

DATA	DESCRIZIONE	REV
Gennaio 2015	Emissione	0
Febbraio 2016	Revisione	R_01

CONCEDENTE

CONCESSIONI AUTOSTRADALI LOMBARDE

CONCESSIONARIO

Autostrada Pedemontana Lombarda — Direttore Tecnico Ing. Giuseppe Sambo; Referente Tecnico Arch. Giovanni Cerrito

APPROVATO

Autostrada Pedemontana Lombarda — Il Direttore dei Lavori Ing. Francesco Domenico

IMPRESA

RAGGRUPPAMENTO TEMPORANEO IMPRESE:

Mandataria: STRABAG A.G. | Mandante: GLF Grandi Lavori Fossati S.p.A. | Mandante: ICM S.p.A. | Mandante cooptata: STRABAG S.p.A.

PROGETTISTA - PROGETTO ESECUTIVO DI DETTAGLIO

RAGGRUPPAMENTO TEMPORANEO PROGETTISTI:

Mandataria: 3TI PROGETTI ITALIA S.p.A. | Mandante: Pietrangeli | Mandante: Arch. Salvatore Verzinglio

RESPONSABILE DI PROGETTO ED INCARICATO DELL'INTEGRAZIONE FRA LE VARIE PRESTAZIONI:

Ing. Alberto Cecchini

ELABORAZIONE PROGETTUALE

PROGETTISTA:

3TI PROGETTI ITALIA S.p.A

3TI ITALIA S.p.A.
DIRETTORE TECNICO
Ing. Stefano Luca Pozzoli
Ordine degli Ingegneri
Provincia di Rieti n. 208/B

Redatto: Vela | Verificato: Sorge | Approvato: Possati