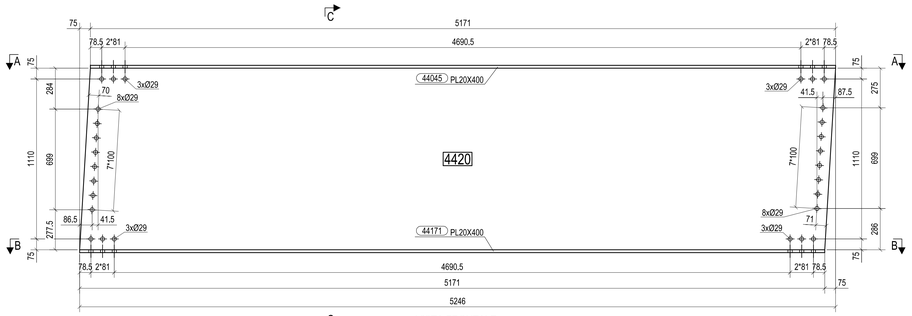

VISTA FRONTALE
1:15

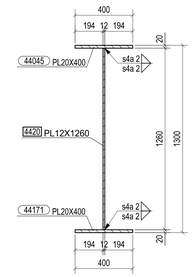

SEZIONE C - C
1:15

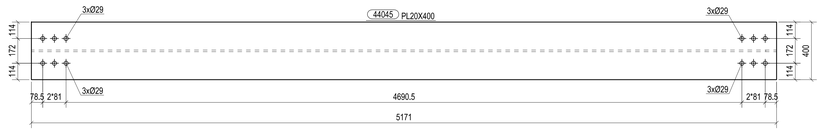

SEZIONE A - A
1:15

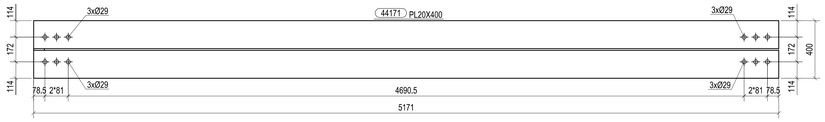

SEZIONE B - B
1:15

N° 8. Marcati 4420

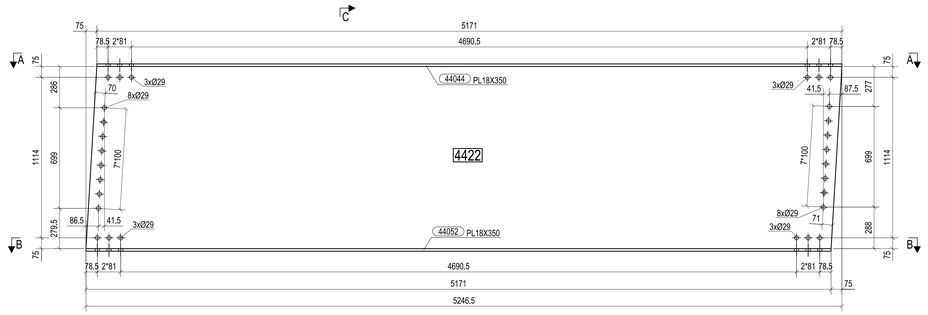

VISTA FRONTALE
1:15

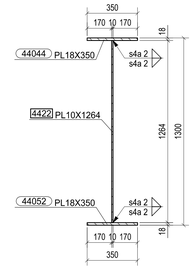

SEZIONE C - C
1:15

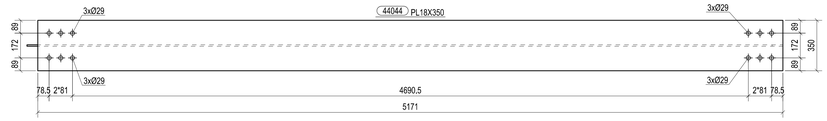

SEZIONE A - A
1:15

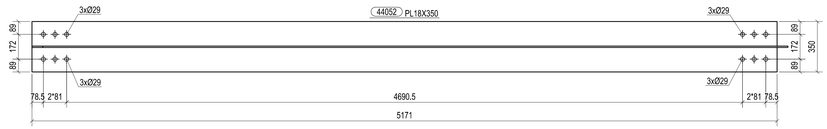

SEZIONE B - B
1:15

N° 5. Marcati 4422

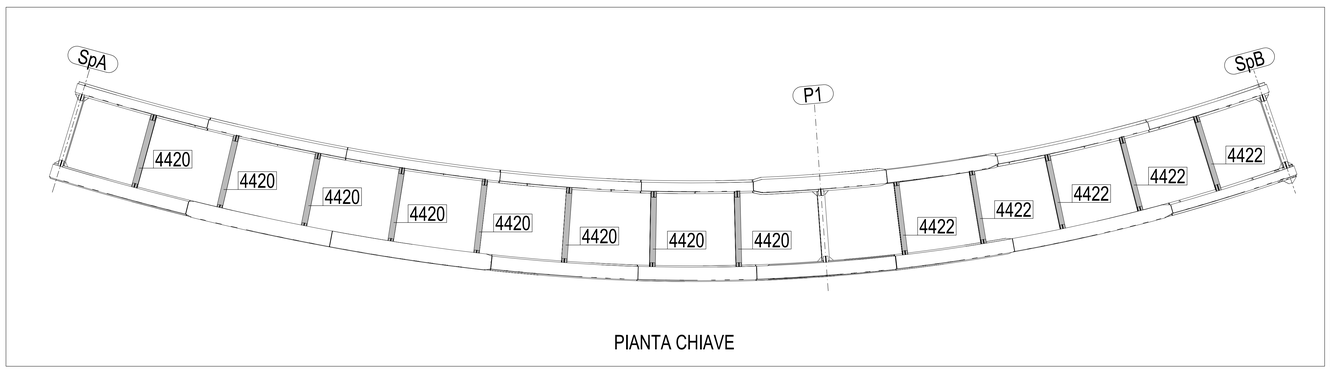

PIANTA CHIAVE

Rev.	Date	Description	Drawn by	Checked by
A	17.11.2014	MODIFICATO DOVE INDICATO	M.T.A.	Ing.Picco
0	27.10.2014	PRIMA EMISSIONE	M.T.A.	Ing.Picco

N° of job							Type of document		N° of document				Rev.
2	0	1	4	0	1	1	D	C	D	4	4	2	0	A

CIMOLAI
Via Ungaresca, 38 - 33170 Pordenone - Italy
Tel. +39 0434 5581 - Fax +39 0434 361401
www.cimolai.com - info@cimolai.com

Client: STRABAG S.p.A.

Scale: 1:15

Object:
PEDEMONTANA LOMBARDA - TRATTA B1
CAVALCAVIA DI SVINCOLO RAMPA L2
TS441
TRAVE MARCHE 4420, 4422

MATRICE DI REVISIONE

REV	DATA	DESCRIZIONE MODIFICA

N.B.: LA TAVOLA SOSTITUISCE QUELLA RELATIVA AL CODICE E DEL PROGETTO ESECUTIVO

CONCESSIONE AUTOSTRADALE LOMBARDIE — Autostrada Pedemontana Lombarda

COLLEGAMENTO AUTOSTRADALE
DALMINE - COMO - VARESE - VALICO DEL GAGGIOLO E OPERE AD ESSO CONNESSE
CODICE C.U.P. F11B09002700007
TRATTE B1, B2, C, D, TRVA13+14, GREENWAY

AS BUILT

TRATTA B1
OPERE D'ARTE MINORI
CAVALCAVIA
CAVALCAVIA DI SVINCOLO RAMPA L2 - SVINCOLO "INTERCONNESSIONE EX SS35"
TS 441 - TRAVE MARCHE 4420 - 4422

IDENTIFICAZIONE ELABORATO

CODICE PROGETTO: F001078

FASE PROGETTUALE	WBS: LOTTO	WBS: ZONA	WBS: OPERA	WBS: TRATTO/OPERA	AMBITO	TIPO ELABORATO	PROGRESSIVO	REVISIONE
A	1	D02	CV008	8	ON	CA	009	E_01

Scala: -

DATA:	DESCRIZIONE	REV
Settembre 2015	Emissione	0
Febbraio 2016	Revisione	E_01

CONCEDENTE
CONCESSIONE AUTOSTRADALE LOMBARDIE

CONCESSIONARIO
Autostrada Pedemontana Lombarda — Direttore Tecnico: Ing. Enrico Altini; Referente Tecnico: Arch. Giovani Carrillo

APPROVATO
Autostrada Pedemontana Lombarda — Il Direttore dei Lavori: Ing. Francesco Domanico

IMPRESA
RAGGRUPPAMENTO TEMPORANEO IMPRESE:

Mandataria	Mandante	Mandante	Mandante cooptata
STRABAG A.G.	GLF Grandi Lavori Fincosit S.p.A.	Impresa costruzioni Giuseppe Maltauro S.p.A.	STRABAG S.p.A.

PROGETTISTA - PROGETTO ESECUTIVO DI DETTAGLIO
RAGGRUPPAMENTO TEMPORANEO PROGETTISTI:

Mandataria	Mandante	Mandante	Mandante
3TI PROGETTI ITALIA	GP Ingegneria		Arch. Salvatore Cernigliaro

RESPONSABILE DI PROGETTO ED INCARICATO DELL'INTEGRAZIONE FRA LE VARIE PRESTAZIONI
Ing. Alberto Cecchini

ELABORAZIONE PROGETTUALE
PROGETTISTA:
3TI PROGETTI ITALIA S.p.A

CONSULENTE SPECIALISTICO:
CIMOLAI

3TI ITALIA S.p.A.
DIRETTORE TECNICO
Ing. Stefano Luca Possati
Ordine degli Ingegneri
Provincia di Roma n. 20809

Redatto: Di Sarzo — Verificato: Sorge — Approvato: Possati