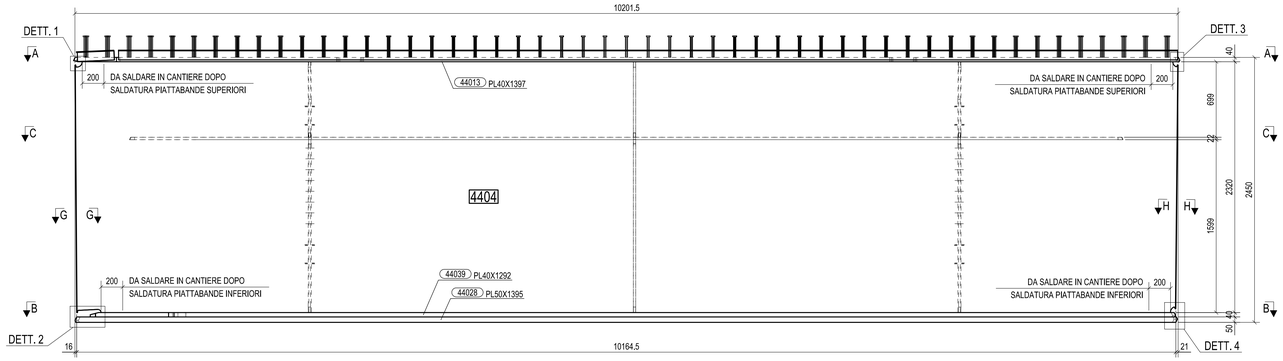

VISTA FRONTALE
1:20

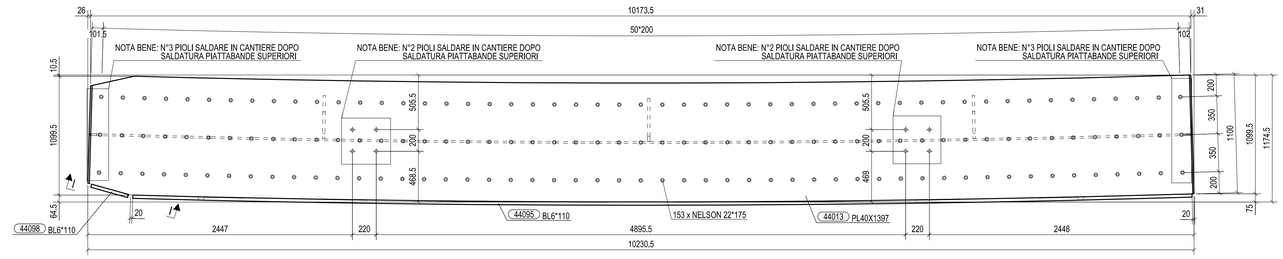

SEZIONE A - A
1:20

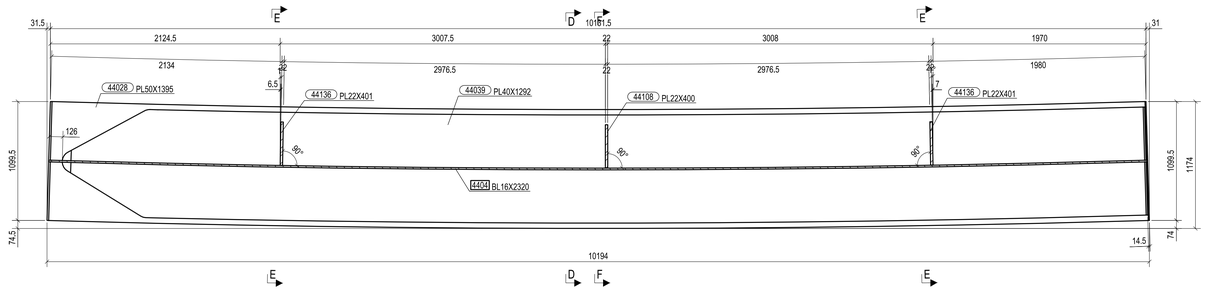

SEZIONE B - B
1:20

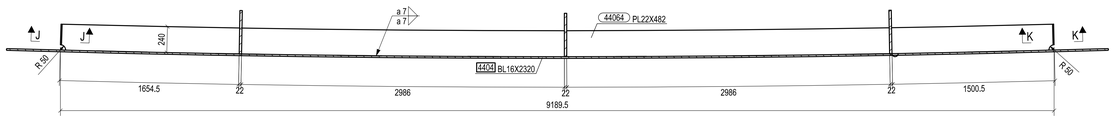

SEZIONE C - C
1:20

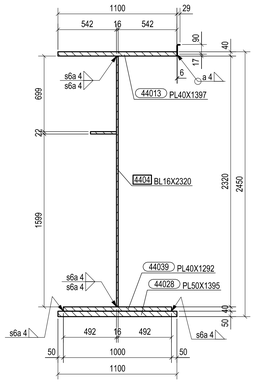

SEZIONE D - D
1:20

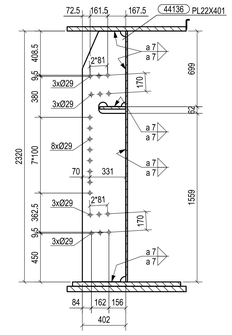

SEZIONE E - E
1:20

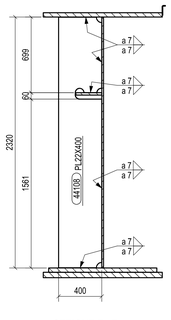

SEZIONE F - F
1:20

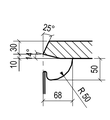

DETTAGLIO 1
1:5

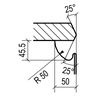

DETTAGLIO 3
1:5

SEZIONE I - I
1:5

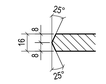

SEZIONE G - G
1:2

SEZIONE H - H
1:2

SEZIONE J - J
1:2

SEZIONE K - K
1:2

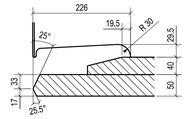

DETTAGLIO 2
1:5

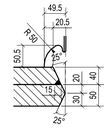

DETTAGLIO 4
1:5

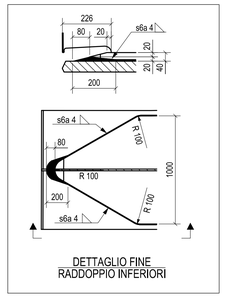

DETTAGLIO FINE
RADDOPPIO INFERIORI

N° 1, Marcati 4404

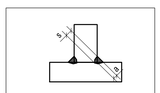

DETTAGLIO SALDATURA
AD ARCO SOMMERSO

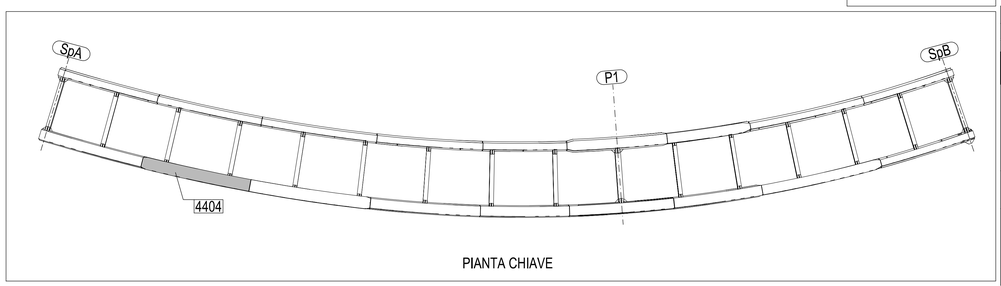

PIANTA CHIAVE

Rev.	Date	Description	Drawn by	Checked by
0	27.10.2014	PRIMA EMISSIONE	M.T.A.	Ing.Picco

N° of job							Type of document		N° of document					Rev.
2	0	1	4	0	1	1	D	C	D	4	4	0	4	0

CIMOLAI
Via Ungaresca, 28 - 33170 Pordenone - Italy
Tel. +39 0434 5581 - Fax +39 0434 361401
www.cimolai.com - info@cimolai.com

Client: STRABAG S.p.A.

Scale: 1:20

Object:
PEDEMONTANA LOMBARDA - TRATTA B1
CAVALCAVIA DI SVINCOLO RAMPA L2
TS440
TRAVE MARCHE 4404

MATRICE DI REVISIONE

REV	DATA	DESCRIZIONE MODIFICA

N.B.: LA TAVOLA SOSTITUISCE QUELLA RELATIVA AL CODICE E [ ] DEL PROGETTO ESECUTIVO

CONCESSIONI AUTOSTRADALI LOMBARDE — Autostrada Pedemontana Lombarda

COLLEGAMENTO AUTOSTRADALE
DALMINE - COMO - VARESE - VALICO DEL GAGGIOLO E OPERE AD ESSO CONNESSE
CODICE C.U.P. F11B06000270007
TRATTE B1, B2, C, D, TRVA13+14, GREENWAY

AS BUILT

TRATTA B1
OPERE D'ARTE MINORI
CAVALCAVIA
CAVALCAVIA DI SVINCOLO RAMPA L2 - SVINCOLO "INTERCONNESSIONE EX SS35"
TS 440 - TRAVE MARCHE 4404

IDENTIFICAZIONE ELABORATO
CODICE PROGETTO: F00107B

WBS								
FASE PROGETTUALE	LOTTO	ZONA	OPERA	TRATTO D'OPERA	AMBITO	TIPO ELABORATO	PROGRESSIVO	REVISIONE
A	1	D02	CV008	0	ON	CA	013	E

Scala: -

DATA	DESCRIZIONE	REV
Settembre 2015	Emissione	E

CONCEDENTE
CONCESSIONI AUTOSTRADALI LOMBARDE

CONCESSIONARIO
Autostrada Pedemontana Lombarda — Direttore Tecnico: Ing. Enrico Arno; Referente Tecnico: Arch. Giovanni Camilo

APPROVATO
Autostrada Pedemontana Lombarda — Il Direttore dei Lavori: Ing. Francesco Domanico

IMPRESA
RAGGRUPPAMENTO TEMPORANEO IMPRESE:
Mandataria: STRABAG A.G.; Mandante: GLF Grandi Lavori Fincosit S.p.A.; Mandante: Impresa costruzioni Giuseppe Maltauro S.p.A.; Mandante cooptata: STRABAG S.p.A.

PROGETTISTA - PROGETTO ESECUTIVO DI DETTAGLIO
RAGGRUPPAMENTO TEMPORANEO PROGETTISTI:
Mandataria: 3TI PROGETTI ITALIA; Mandante: GP Ingegneria; Mandante: Arch. Salvatore Vermiglio

RESPONSABILE DI PROGETTO ED INCARICATO DELL'INTEGRAZIONE FRA LE VARIE PRESTAZIONI:
Ing. Alberto Cecchini

ELABORAZIONE PROGETTUALE
PROGETTISTA:
3TI PROGETTI ITALIA S.p.A
3TI ITALIA S.p.A.
DIRETTORE TECNICO
Ing. Stefano Ivan Possati
Ordine degli Ingegneri
Provincia di Rossa n. 20809

CONSULENTE SPECIALISTICO:
CIMOLAI

Redatto: Di Sarzo — Verificato: Di Iulio — Approvato: Possati