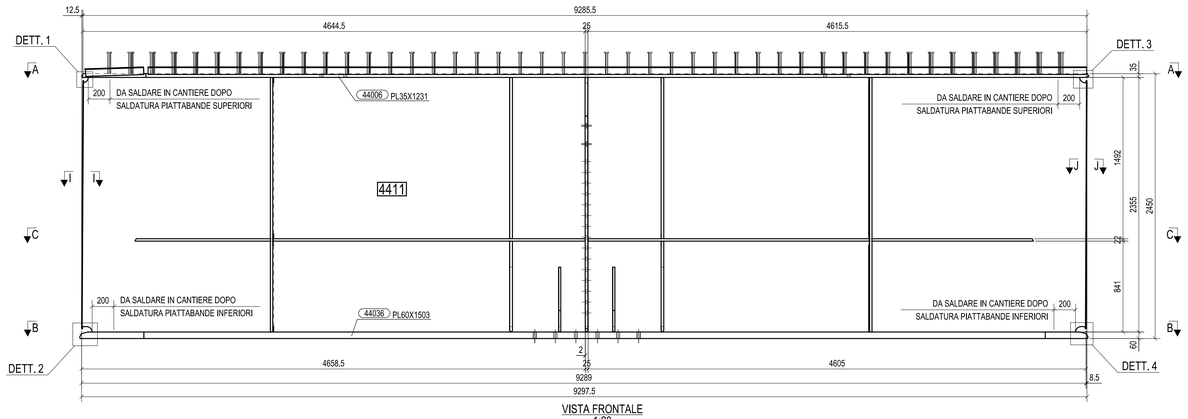

VISTA FRONTALE
1:20

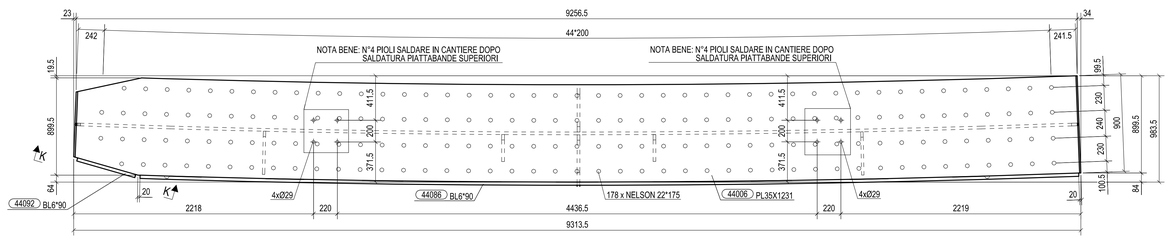

SEZIONE A - A
1:20

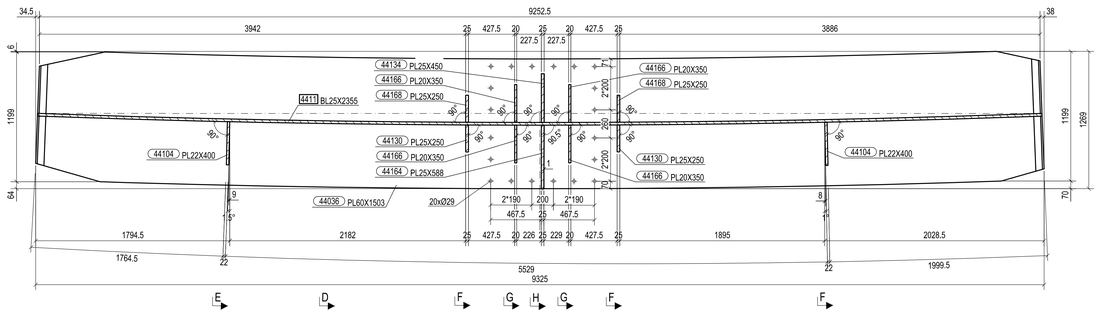

SEZIONE B - B
1:20

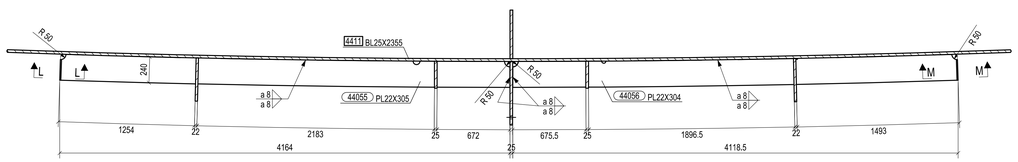

SEZIONE C - C
1:20

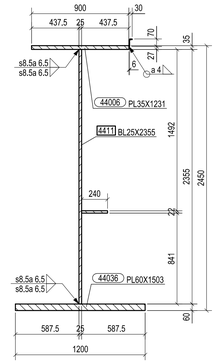

SEZIONE D - D
1:20

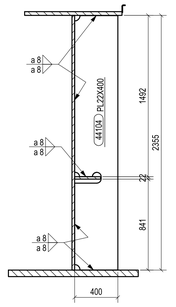

SEZIONE E - E
1:20

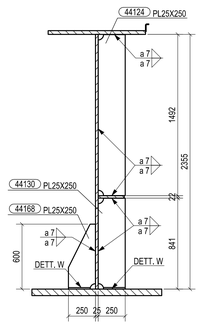

SEZIONE F - F
1:20

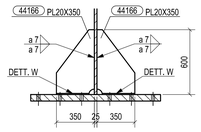

SEZIONE G - G
1:20

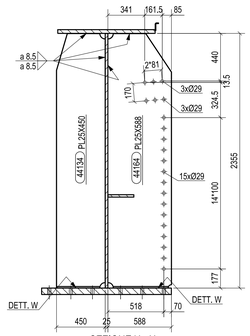

SEZIONE H - H
1:20

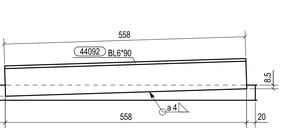

SEZIONE K - K
1:5

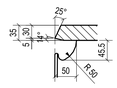

DETTAGLIO 1
1:5

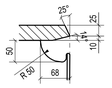

DETTAGLIO 3
1:5

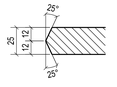

SEZIONE I - I
1:2

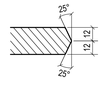

SEZIONE J - J
1:2

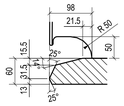

DETTAGLIO 2
1:5

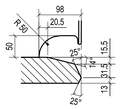

DETTAGLIO 4
1:5

SEZIONE L - L
1:2

SEZIONE M - M
1:2

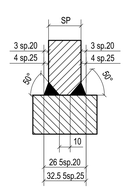

DETTAGLIO W - PJP

N° 1, Marcati 4411

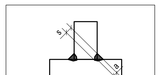

DETTAGLIO SALDATURA AD ARCO SOMMERSO

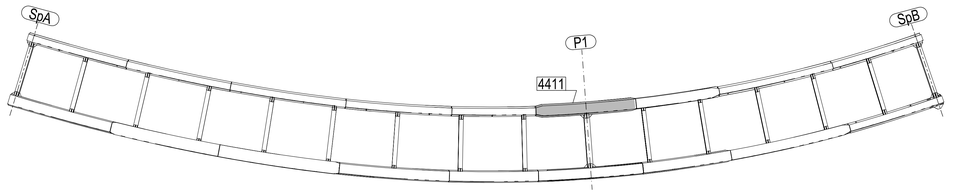

PIANTA CHIAVE

Rev.	Date	Description	Drawn by	Checked by
0	27.10.2014	PRIMA EMISSIONE	M.T.A.	Ing.Picco

N° of job							Type of document		N° of document					Rev.
2	0	1	4	0	1	1	D	C	D	4	4	1	1	0

CIMOLAI
Tel. +39 0434 5581 - Fax +39 0434 361401
www.cimolai.com - info@cimolai.com

Client: STRABAG S.p.A.

Scale: 1:20

Object:
PEDEMONTANA LOMBARDA - TRATTA B1
CAVALCAVIA DI SVINCOLO RAMPA L2
TS440
TRAVE MARCHE 4411

MATRICE DI REVISIONE

REV	DATA	DESCRIZIONE MODIFICA

N.B.: LA TAVOLA SOSTITUISCE QUELLA RELATIVA AL CODICE [ ] DEL PROGETTO ESECUTIVO

COLLEGAMENTO AUTOSTRADALE
DALMINE - COMO - VARESE - VALICO DEL GAGGIOLO E OPERE AD ESSO CONNESSE
CODICE C.U.P. F11B06002170007
TRATTE B1, B2, C, D, TRVA13+14, GREENWAY

AS BUILT

TRATTA B1
OPERE D'ARTE MINORI
CAVALCAVIA
CAVALCAVIA DI SVINCOLO RAMPA L2 - SVINCOLO "INTERCONNESSIONE EX SS35"
TS 440 - TRAVE MARCHE 4411

IDENTIFICAZIONE ELABORATO
CODICE PROGETTO: F001078

WBS									
FASE PROGETTUALE	LOTTO	ZONA	OPERA	TRATTO/OPERA	AMBITO	TIPO ELABORATO	PROGRESSIVO	REVISIONE
A	1	D02	CV008	0	ON	CA	020	E

Scala:

DATA	DESCRIZIONE	REV
Settembre 2015	Emissione	E

CONCEDENTE
CONCESSIONE AUTOSTRADALE LOMBARDA

CONCESSIONARIO
Autostrada Pedemontana Lombarda — Direttore Tecnico: Ing. Enrico Arno; Redattore Tecnico: Arch. Giovanni Carrello

APPROVATO
Autostrada Pedemontana Lombarda — Il Direttore dei Lavori: Ing. Francesco Domanico

IMPRESA
RAGGRUPPAMENTO TEMPORANEO IMPRESE:
Mandataria: STRABAG A.G.; Mandante: GLF Grandi Lavori Fincosit S.p.A.; Mandante: Impresa costruzioni Giuseppe Maltauro S.p.A.; Mandante cooptata: STRABAG S.p.A.

PROGETTISTA - PROGETTO ESECUTIVO DI DETTAGLIO
RAGGRUPPAMENTO TEMPORANEO PROGETTISTI:
Mandataria: 3TI PROGETTI ITALIA; Mandante: GP Ingegneria; Mandante: Maltauro; Mandante: Arch. Salvatore Vermiglio
RESPONSABILE DI PROGETTO ED INCARICATO DELL'INTEGRAZIONE FRA LE VARIE PRESTAZIONI:
Ing. Alberto Cecchini

ELABORAZIONE PROGETTUALE
PROGETTISTA:
3TI PROGETTI ITALIA S.p.A.
3TI ITALIA S.p.A.
DIRETTORE TECNICO
Ing. Stefano Ivan Passeri
Ordine degli Ingegneri
Provincia di Roma n. 20809
CONSULENTE SPECIALISTICO:
CIMOLAI

Redatto: Di Sarzo — Verificato: Di Iulio — Approvato: Possati