


VISTA FRONTALE
1:20

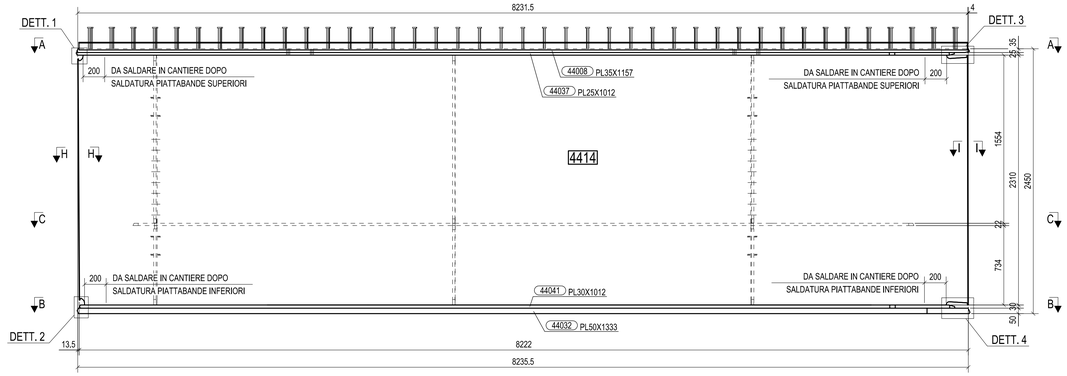


SEZIONE A - A
1:20




SEZIONE B - B
1:20

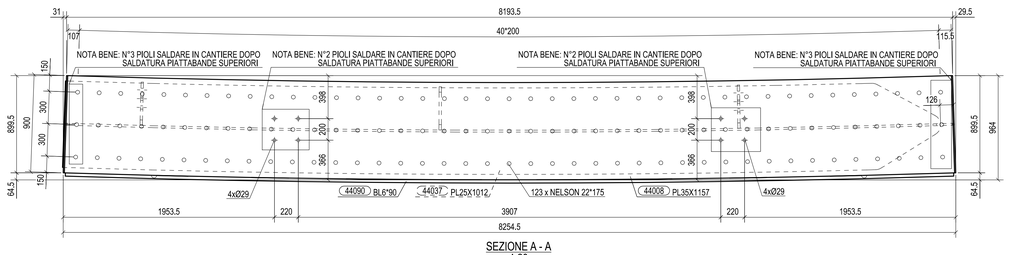


SEZIONE C - C
1:20

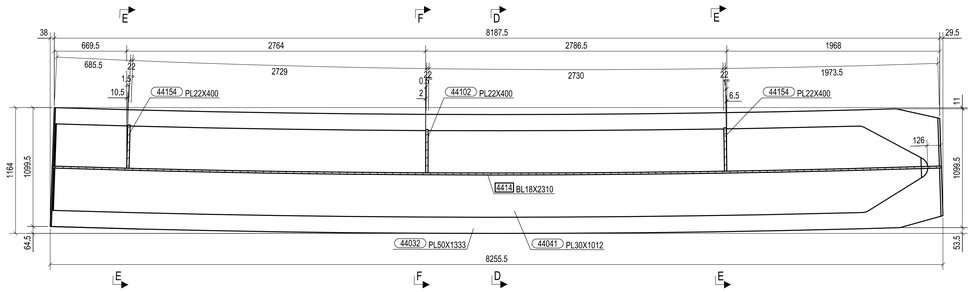


SEZIONE D - D
1:20

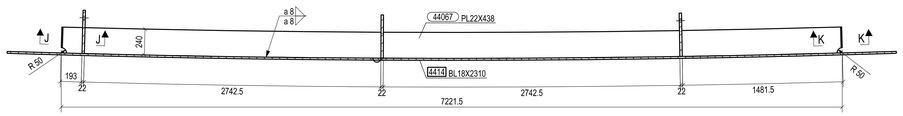


1:5 / 1:2

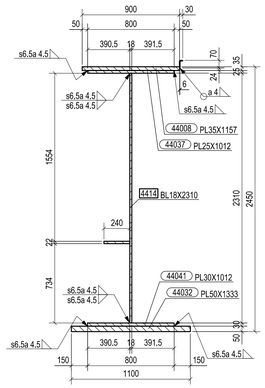


1:5

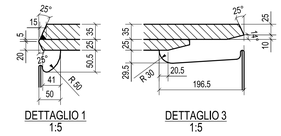


SEZIONE E - E
1:20

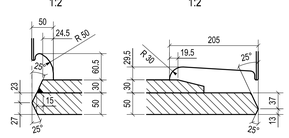


SEZIONE F - F
1:20




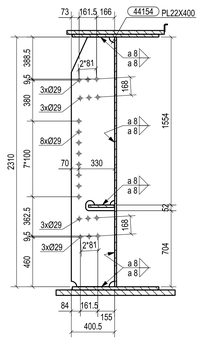


N° 1, Marcati 4414

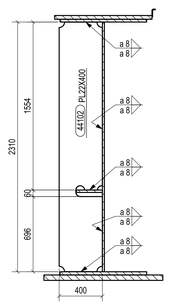


DETTAGLIO SALDATURA AD ARCO SOMMERSO

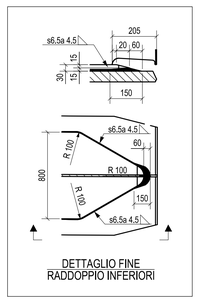


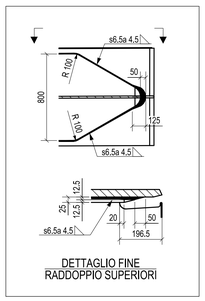PIANTA CHIAVE

| Rev. | Date | Description | Drawn by | Checked by |
|---|---|---|---|---|
| 0 | 27.10.2014 | PRIMA EMISSIONE | M.T.A. | Ing.Picco |
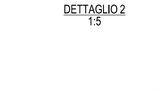
| N° of job. | | | | | | | Type of document | | N° of document | | | | Rev. |
|---|---|---|---|---|---|---|---|---|---|---|---|---|---|
| 2 | 0 | 1 | 4 | 0 | 1 | 1 | D | C | D | 4 | 4 | 1 | 4 | 0 |


CIMOLAI
Via Lungarsera, 38 - 33170 Pordenone - Italy
Tel. +39 0434 5081 - Fax +39 0434 361401
www.cimolai.com - info@cimolai.com

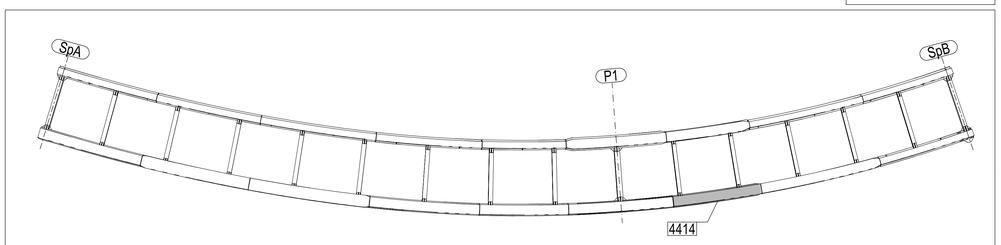
Client: STRABAG S.p.A.

Scale: 1:20

Object:
PEDEMONTANA LOMBARDA - TRATTA B1
CAVALCAVIA DI SVINCOLO RAMPA L2
TS440
TRAVE MARCHE 4414

MATRICE DI REVISIONE

| REV | DATA | DESCRIZIONE MODIFICA |
|---|---|---|
| | | |
| | | |
| | | |
| | | |
| | | |
| | | |

N.B.: LA TAVOLA SOSTITUISCE QUELLA RELATIVA AL CODICE E DEL PROGETTO ESECUTIVO

CONCESSIONI AUTOSTRADALI LOMBARDE — Autostrada Pedemontana Lombarda

COLLEGAMENTO AUTOSTRADALE
DALMINE - COMO - VARESE - VALICO DEL GAGGIOLO E OPERE AD ESSO CONNESSE
CODICE CUP: F11B09027000

**TRATTE B1, B2, C, D, TRVA13+14, GREENWAY**

# AS BUILT

TRATTA B1
OPERE D'ARTE MINORI
CAVALCAVIA
CAVALCAVIA DI SVINCOLO RAMPA L2 - SVINCOLO "INTERCONNESSIONE EX SS35"
TS 440 - TRAVE MARCHE 4414

IDENTIFICAZIONE ELABORATO
CODICE PROGETTO: PI01078

| FASE PROGETTUALE | WBS LOTTO | WBS ZONA | WBS OPERA | WBS TRATTO/OPERA | AMBITO | TIPO ELABORATO | PROGRESSIVO | REVISIONE |
|---|---|---|---|---|---|---|---|---|
| A | 1 | 002 | CV008 | 0 | ON | CA | 023 | E |

Scala: -

| DATA | DESCRIZIONE | REV |
|---|---|---|
| Settembre 2015 | Emissione | E |

IMPRESA
*RAGGRUPPAMENTO TEMPORANEO IMPRESE:*

| Mandataria | Mandante | Mandante | Mandante cooptata |
|---|---|---|---|
| STRABAG A.G. | GLF Grandi Lavori Fincosit S.p.A. | Impresa costruzioni Giuseppe Maltauro S.p.A. | STRABAG S.p.A. |

STRABAG — GRANDI LAVORI FINCOSIT — MALTAURO — STRABAG

PROGETTISTA - PROGETTO ESECUTIVO DI DETTAGLIO
*RAGGRUPPAMENTO TEMPORANEO PROGETTISTI:*

| Mandataria | Mandante | Mandante | Mandante |
|---|---|---|---|
| 3TI PROGETTI ITALIA | GP Progetti | | Arch. Salvatore Vermiglio |

*RESPONSABILE DI PROGETTO ED INCARICATO DELL'INTEGRAZIONE FRA LE VARIE PRESTAZIONI:*
Ing. Alberto Cecchini

CONCEDENTE
CONCESSIONI AUTOSTRADALI LOMBARDE

CONCESSIONARIO
Autostrada Pedemontana Lombarda
Direttore Tecnico: Ing. Enrico Arni
Referente Tecnico: Arch. Giovanni Camilo

APPROVATO
Autostrada Pedemontana Lombarda
Direttore dei Lavori: Ing. Francesco Domenico

ELABORAZIONE PROGETTUALE
*PROGETTISTA:*
3TI PROGETTI ITALIA S.p.A

*CONSULENTE SPECIALISTICO:*
CIMOLAI

3TI ITALIA S.p.A.
DIRETTORE TECNICO
Ing. Stefano Luca Possati
Ordine degli Ingegneri
Provincia di Roma n. 20809

Redatto: Di Sarzo — Verificato: Di Iullo — Approvato: Possati