PIANTA FONDAZIONI

SCALA 1:100

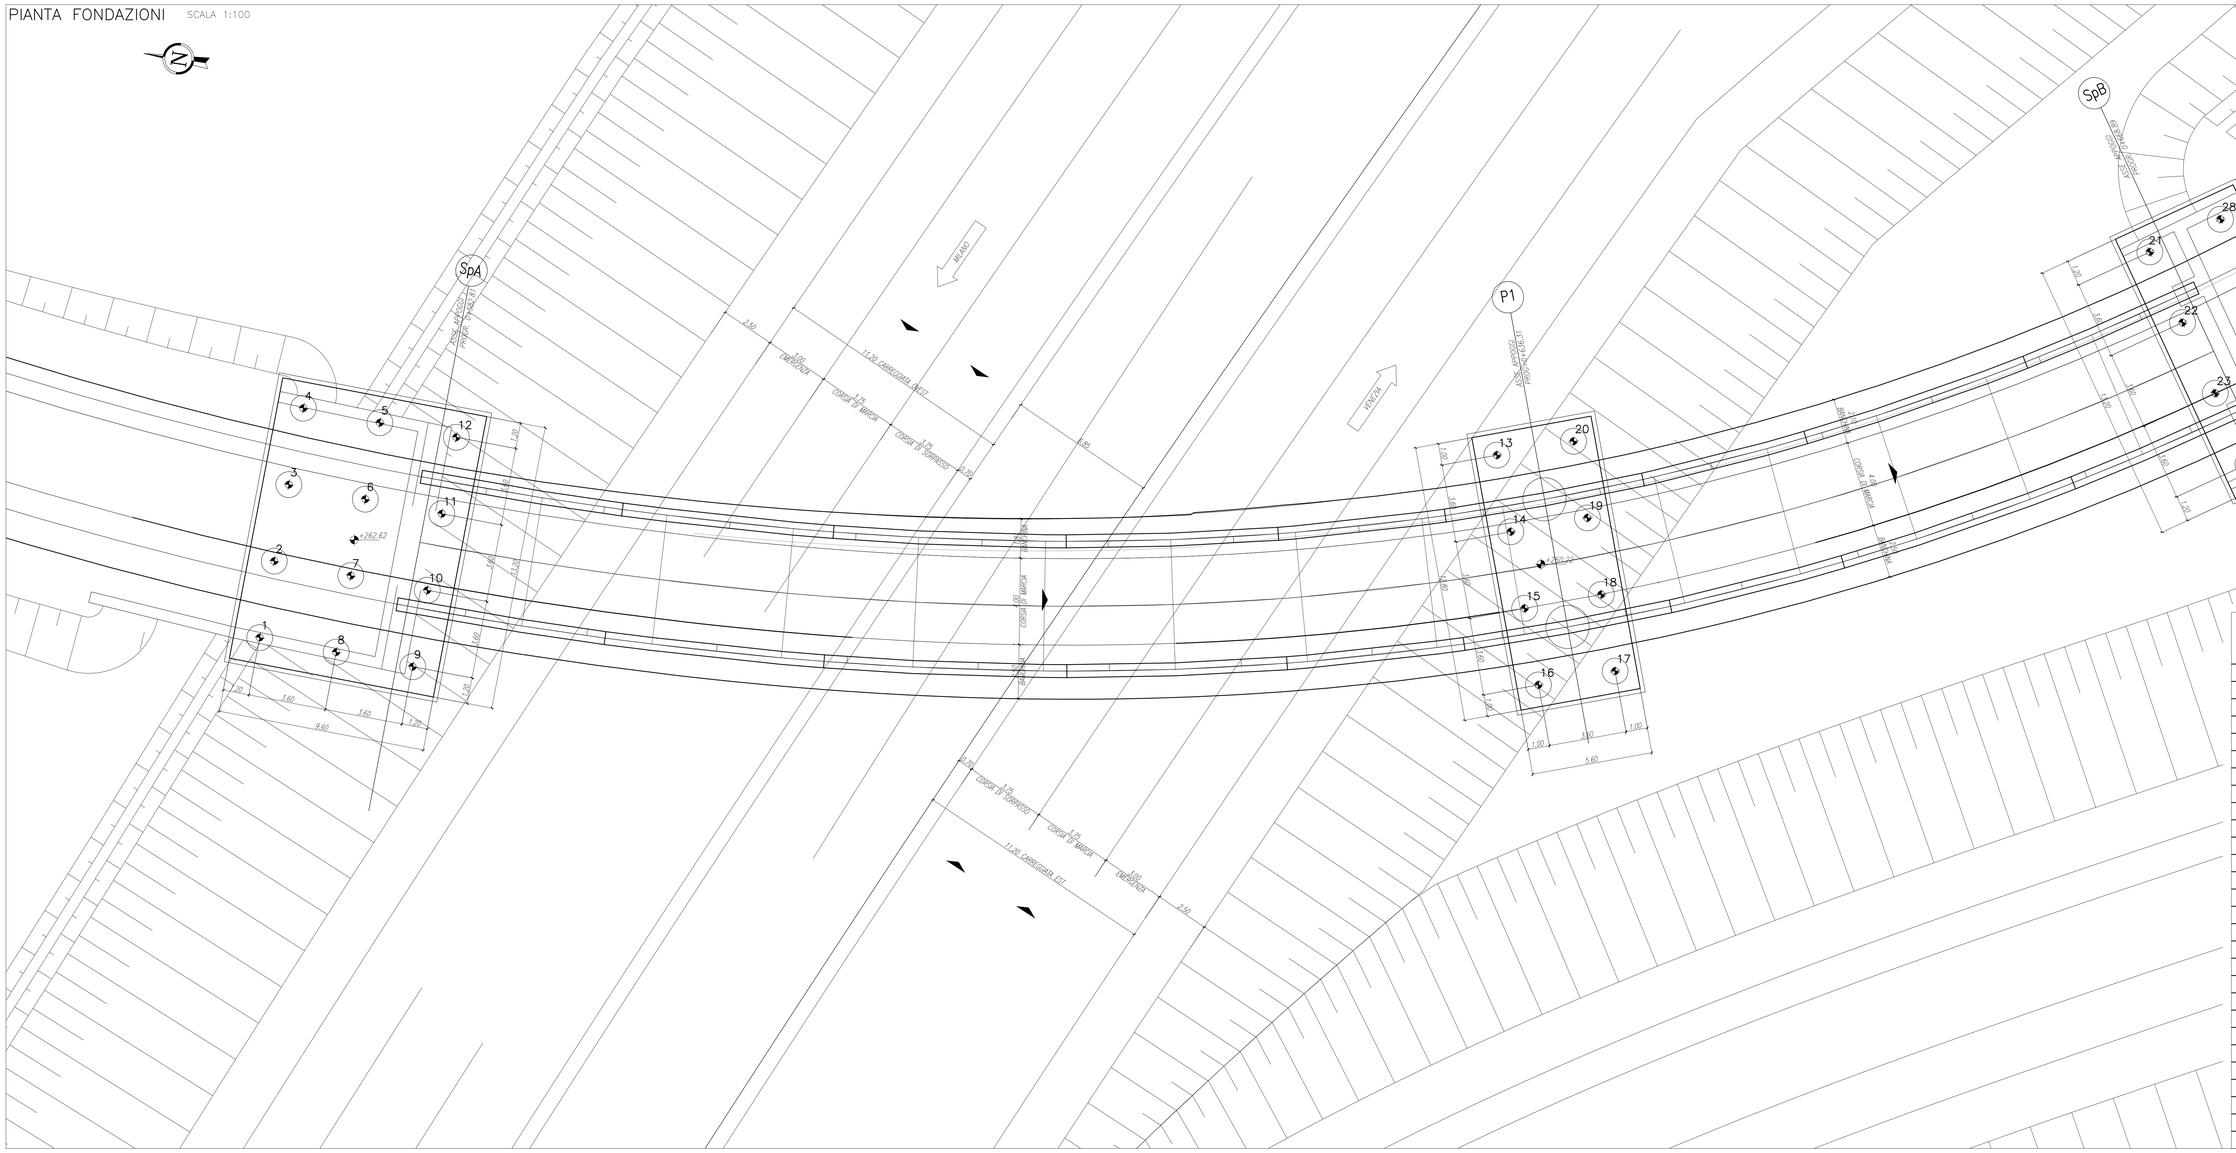

PUNTI	COORDINATE X,Y	
	X(EST)	Y(NORD)
1	141461.2577	246088.5338
2	141464.8555	246088.4062
3	141468.4533	246088.2785
4	141472.0510	246088.1509
5	141471.9233	246084.5531
6	141468.3256	246084.6808
7	141464.7278	246084.8084
8	141461.1301	246084.9361
9	141461.0025	246081.3383
10	141464.6002	246081.2107
11	141468.1979	246081.0830
12	141471.7957	246080.9554
13	141478.2887	246033.2765
14	141474.8846	246032.1050
15	141471.4805	246030.9336
16	141468.0764	246029.7622
17	141469.2478	246026.3581
18	141472.6519	246027.5295
19	141476.0560	246028.7010
20	141479.4601	246029.8724
21	141492.1632	246004.8661
22	141489.1640	246002.8748
23	141486.1649	246000.8835
24	141483.1658	245998.8922
25	141485.1571	245995.8930
26	141488.1562	245997.8843
27	141491.1554	245999.8757
28	141494.1545	246001.8669

SEZIONE LONGITUDINALE

SCALA 1:100

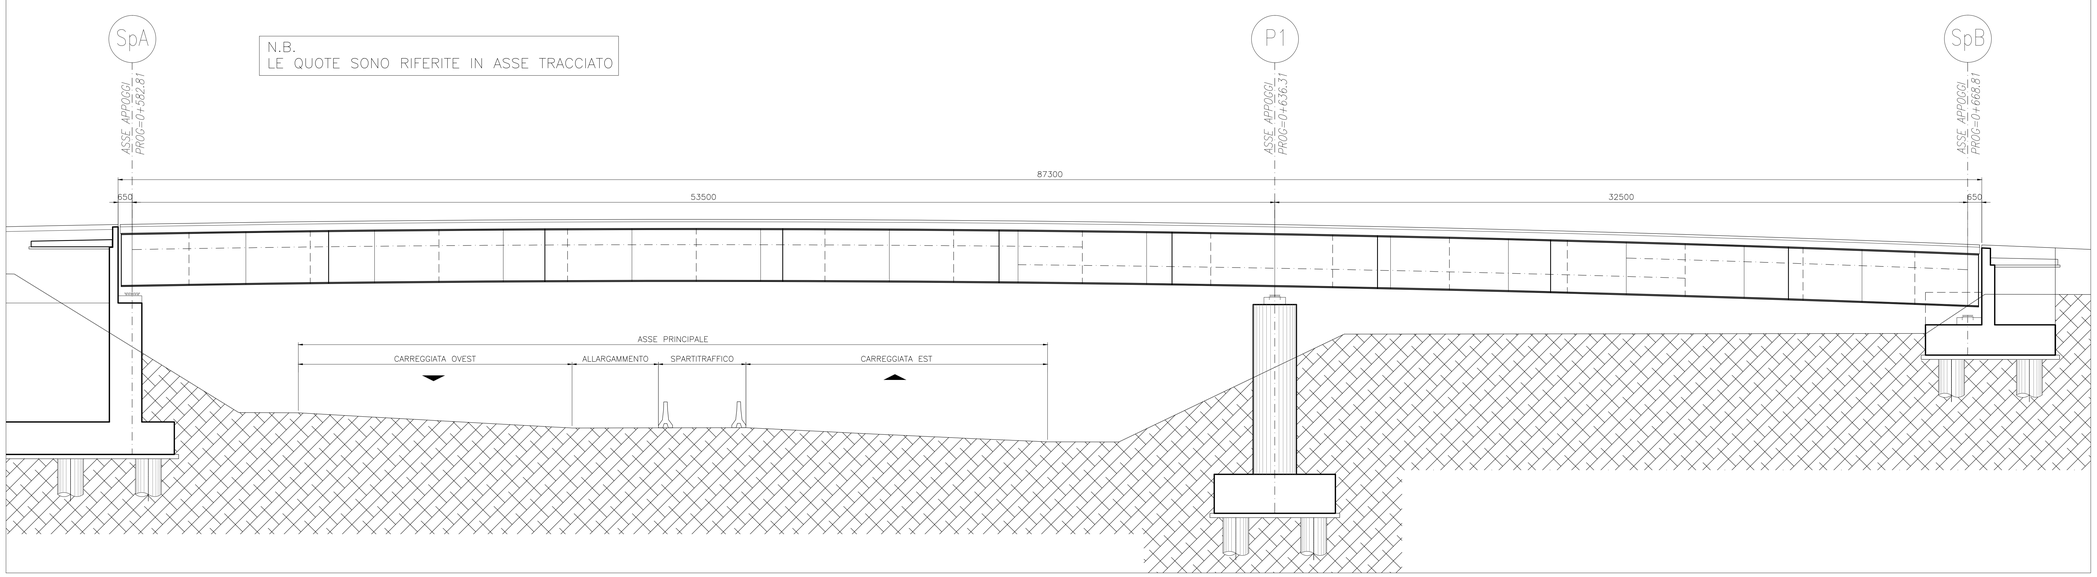

MATRICE DI REVISIONE

REV	DATA	DESCRIZIONE MODIFICA

N.B.: LA TAVOLA SOSTITUISCE QUELLA RELATIVA AL CODICE | E | | | | | | | | DEL PROGETTO ESECUTIVO

CONCESSIONI AUTOSTRADALI LOMBARDE

Autostrada Pedemontana Lombarda

COLLEGAMENTO AUTOSTRADALE
DALMINE - COMO - VARESE - VALICO DEL GAGGIOLO E OPERE AD ESSO CONNESSE

CODICE C.U.P. F11B06002270007

TRATTE B1, B2, C, D, TRVA13+14, GREENWAY

AS BUILT

TRATTA B1

OPERE D'ARTE MINORI

CAVALCAVIA

SVINCOLO "INTERCONNESSIONE EX SS35" - CAVALCAVIA DI SVINCOLO L2

PIANTA FONDAZIONI E SEZIONE LONGITUDINALE

IDENTIFICAZIONE ELABORATO

CODICE PROGETTO: F0101TB

FASE PROGETTUALE	LOTTO	ZONA	OPERA	TRATTO D'OPERA	AMBITO	TIPO ELABORATO	PROGRESSIVO	REVISIONE
A	1	D02	CV008	0	CN	P2	B02	E

WBS

Scala: --

DATA	DESCRIZIONE	REV.
Dicembre 2015.	Emissione	E

CONCEDENTE

CONCESSIONI AUTOSTRADALI LOMBARDE

CONCESSIONARIO

Autostrada Pedemontana Lombarda — Direttore Tecnico: Ing. Enrico Anni; Referente Tecnico: Arch. Giovanni Carrello

APPROVATO

Autostrada Pedemontana Lombarda — Il Direttore dei Lavori: Ing. Francesco Domenico

IMPRESA

RAGGRUPPAMENTO TEMPORANEO IMPRESE:

Mandataria	Mandante	Mandante	Mandante cooptata
STRABAG A.G.	GLF Grandi Lavori Fincosit S.p.A.	Impresa costruzioni Giuseppe Maltauro S.p.A.	STRABAG S.p.A.

STRABAG — GRANDI LAVORI FINCOSIT — MALTAURO — STRABAG

PROGETTISTA - PROGETTO ESECUTIVO DI DETTAGLIO

RAGGRUPPAMENTO TEMPORANEO PROGETTISTI:

Mandataria	Mandante	Mandante	Mandante
3TI PROGETTI ITALIA	GP Ingegneria	STUDIO ALBERTI	Arch. Salvatore Vermiglio

RESPONSABILE DI PROGETTO ED INCARICATO DELL'INTEGRAZIONE FRA LE VARIE PRESTAZIONI:

Ing. Alberto Cecchini

ORDINE DEGLI INGEGNERI PROVINCIA DI ROMA ALBERTO CECCHINI 10158

ELABORAZIONE PROGETTUALE

PROGETTISTA:

3TI PROGETTI ITALIA S.p.A

3TI ITALIA S.p.A.
DIRETTORE TECNICO
Ing. Stefano Luca Possati
Ordine degli Ingegneri
Provincia di Roma n. 20809

Redatto: Viola — Verificato: Di Sanzo — Approvato: Possati