


N° 1. Marcati 4207

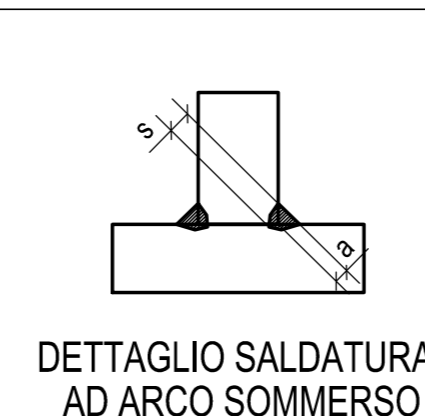

Rev.	Date	Description	Type of document	N° of documents	Rev.
0	06.10.2014	PRIMA EMISSIONE			

2014011DCD42070

CIMOLAI

Client: **STRABAG S.p.A.**

Oggetto:
 PEDEMONTANA LOMBARDA - TRATTA B1
 CAVALCAVIA DI SVINCOLO RAMPA L4
 TS420
 TRAVE MARCHE 4207

Scale:
 1:20

MATRICE DI REVISIONE		
REV	DATA	DESCRIZIONE MODIFICA

N.B.: LA TAVOLA SOSTITUISCE QUELLA RELATIVA AL CODICE [] DEL PROGETTO ESECUTIVO

COLLEGAMENTO AUTOSTRADALE DALMINE - COMO - VARESE - VALICO DEL GAGGIOLO E OPERE AD ESSO CONNESSE
TRATTE B1, B2, C, D, TRAVI 13+14, GREENWAY AS BUILT
TRATTA B1
 OPERE D'ARTE MINORI
 CAVALCAVIA
 CAVALCAVIA DI SVINCOLO RAMPA L4 - SVINCOLO "INTERCONNESSIONE EX SS35" TS 420 - TRAVE MARCHE 4207

CONCEDENTE RESPONSABILE DI PROGETTO ED INCARICARIO: Ing. Alberto Casacchini	ELABORAZIONE PROGETTUALE PROGETTISTA: 3TI ITALIA S.p.A. CONSULTANTE SPECIALISTICO: CIMOLAI Redatto: Di Sarco Verificato: Di Lulo Approvato: Passati