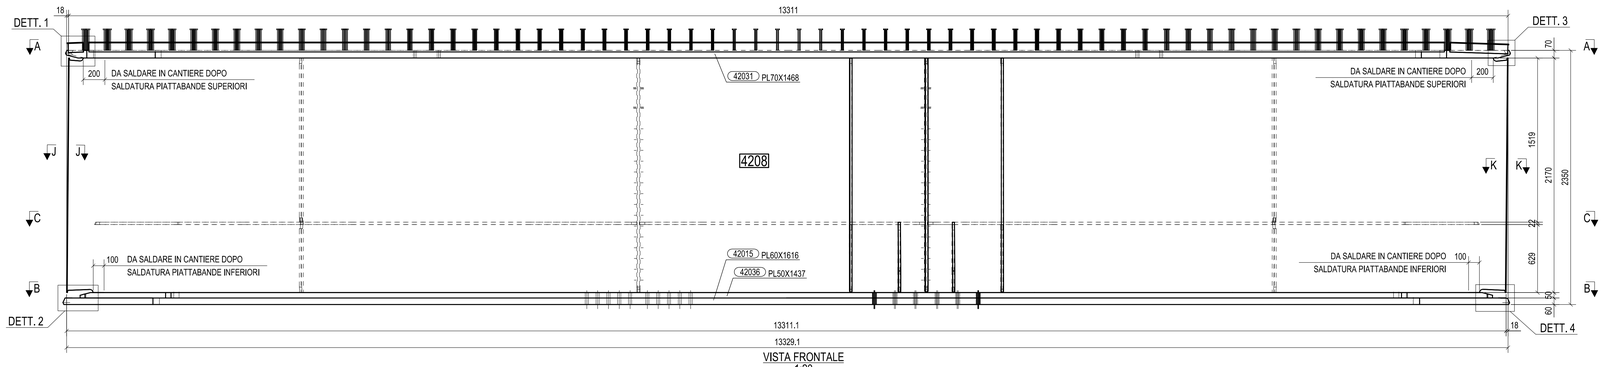

VISTA FRONTALE
1:20

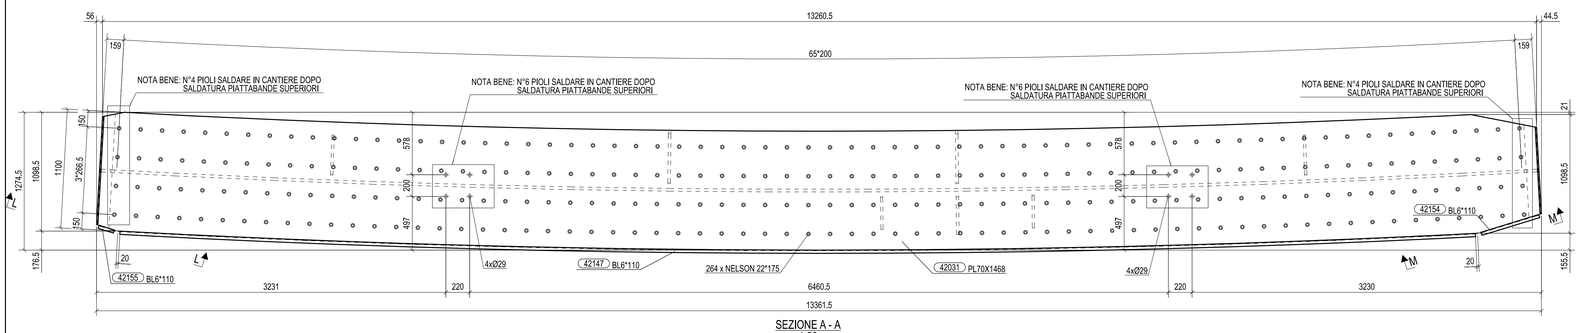

SEZIONE A - A
1:20

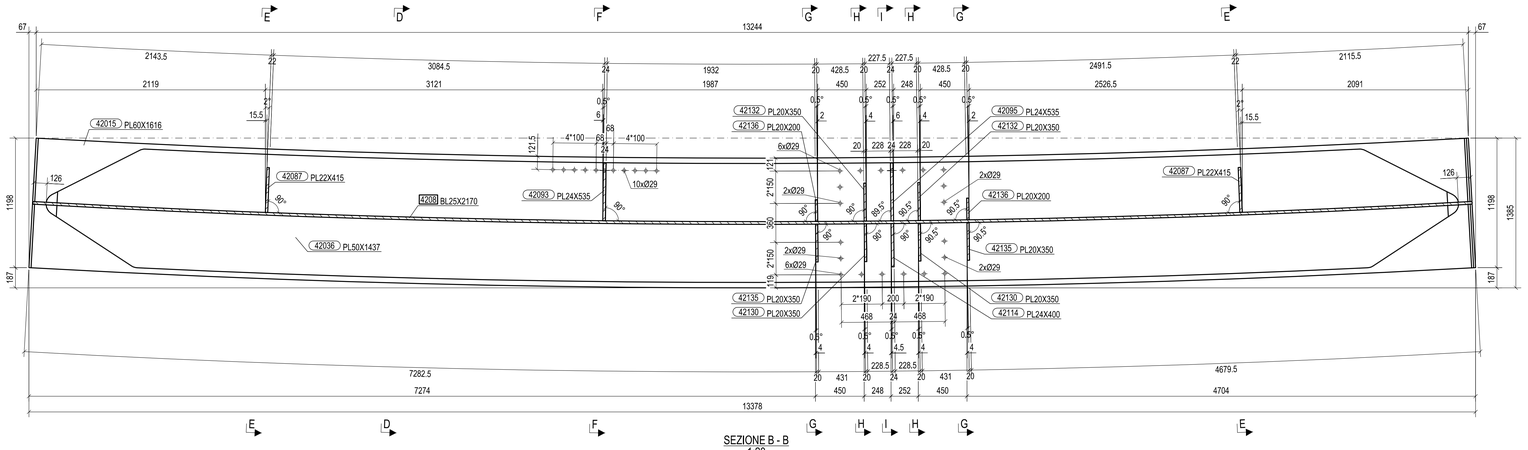

SEZIONE B - B
1:20

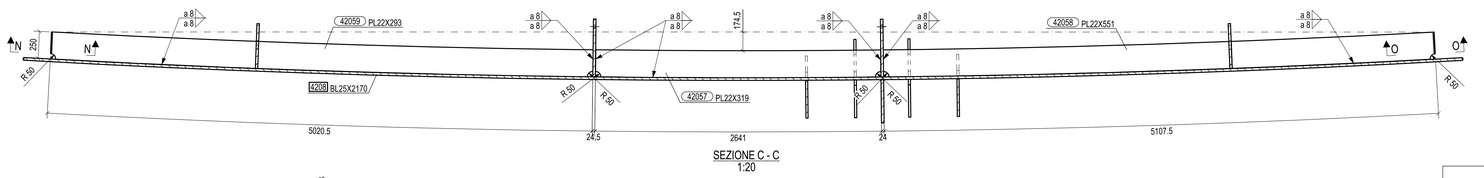

SEZIONE C - C
1:20

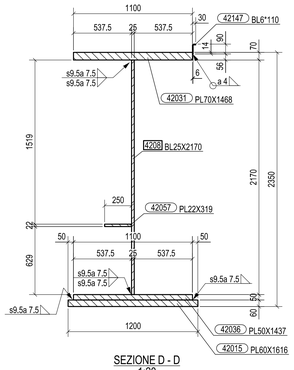

SEZIONE D - D
1:20

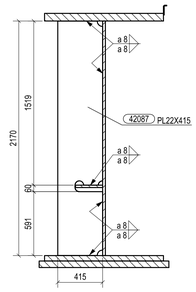

SEZIONE E - E
1:20

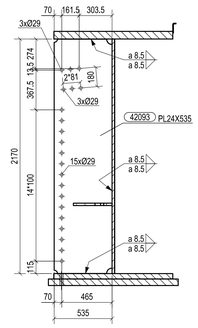

SEZIONE F - F
1:20

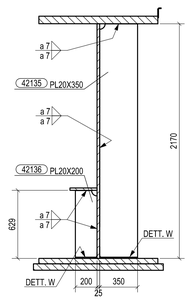

SEZIONE G - G
1:20

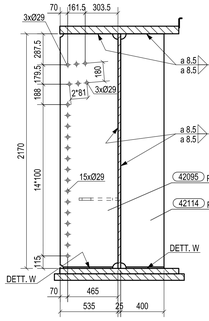

SEZIONE I - I
1:20

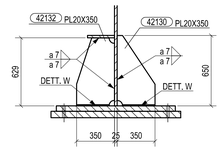

SEZIONE H - H
1:20

DETTAGLIO W - PJP

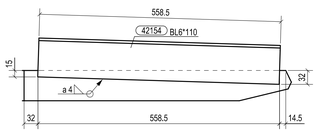

SEZIONE M - M
1:5

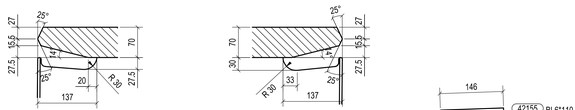

DETTAGLIO 1
1:5

DETTAGLIO 3
1:5

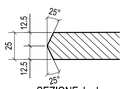

SEZIONE J - J
1:2

SEZIONE K - K
1:2

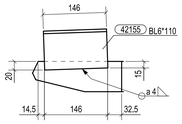

SEZIONE L - L
1:5

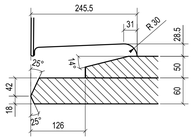

DETTAGLIO 2
1:5

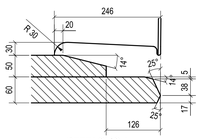

DETTAGLIO 4
1:5

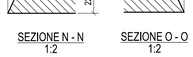

SEZIONE N - N
1:2

SEZIONE O - O
1:2

N° 1, Marcati 4208

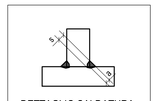

DETTAGLIO SALDATURA
AD ARCO SOMMERSO

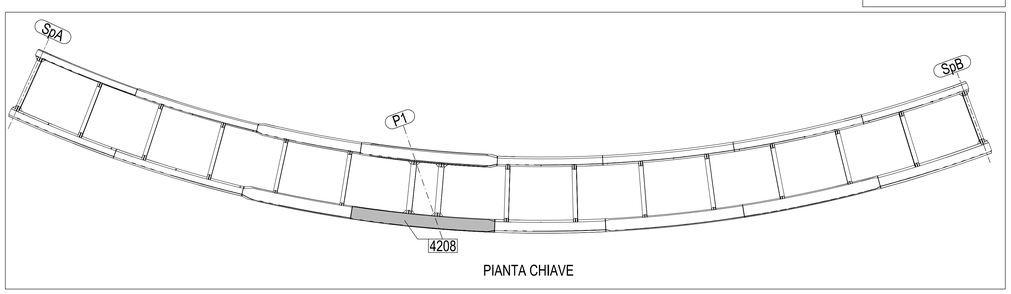

PIANTA CHIAVE

Rev.	Date	Description	Drawn by	Checked by
0	06.10.2014	PRIMA EMISSIONE	M.T.A.	Ing.Picco

N° of job							Type of document		N° of document				Rev.
2	0	1	4	0	1	1	D	C	D	4	2	0	8	0

CIMOLAI
Via Lungarina, 38 - 33170 Pordenone - Italy
Tel. +39 0434 5581 - Fax +39 0434 361401
www.cimolai.com - pg.info@cimolai.com

Client: STRABAG S.p.A.

Object:
PEDEMONTANA LOMBARDA - TRATTA B1
CAVALCAVIA DI SVINCOLO RAMPA L4
TS420
TRAVE MARCHE 4208

Scale: 1:20

MATRICE DI REVISIONE

REV	DATA	DESCRIZIONE MODIFICA

N.B.: LA TAVOLA SOSTITUISCE QUELLA RELATIVA AL CODICE [E] DEL PROGETTO ESECUTIVO

CONCESSIONE AUTOSTRADALI LOMBARDE
Autostrada Pedemontana Lombarda

COLLEGAMENTO AUTOSTRADALE
DALMINE - COMO - VARESE - VALICO DEL GAGGIOLO E OPERE AD ESSO CONNESSE
CODICE C.U.P. F11B06000270007
TRATTE B1, B2, C, D, TRVA13+14, GREENWAY

AS BUILT

TRATTA B1
OPERE D'ARTE MINORI
CAVALCAVIA
CAVALCAVIA DI SVINCOLO RAMPA L4 - SVINCOLO "INTERCONNESSIONE EX SS35"
TS 420 - TRAVE MARCHE 4208

IDENTIFICAZIONE ELABORATO
CODICE PROGETTO: F00107B

FASE PROGETTUALE	LOTTO	ZONA	OPERA	TRATTO D'OPERA	AMBITO	TIPO ELABORATO	PROGRESSIVO	REVISIONE
WBS								
A	1	D02	CV009	0	ON	CA	017	E

DATA	DESCRIZIONE	REV
Settembre 2015	Emissione	E

CONCEDENTE
CONCESSIONE AUTOSTRADALI LOMBARDE

CONCESSIONARIO
Autostrada Pedemontana Lombarda — Direttore Tecnico: Ing. Enrico Arni; Referente Tecnico: Arch. Giovanni Camillo

APPROVATO
Autostrada Pedemontana Lombarda — Il Direttore dei Lavori: Ing. Francesco Domenico

IMPRESA
RAGGRUPPAMENTO TEMPORANEO IMPRESE:

Mandataria	Mandante	Mandante	Mandante cooptata
STRABAG A.G.	GLF Grandi Lavori Fincosit S.p.A.	Impresa costruzioni Giuseppe Maltauro S.p.A.	STRABAG S.p.A.

PROGETTISTA - PROGETTO ESECUTIVO DI DETTAGLIO
RAGGRUPPAMENTO TEMPORANEO PROGETTISTI:

Mandataria	Mandante	Mandante
3TI PROGETTI ITALIA		Arch. Salvatore Vermiglio

RESPONSABILE DI PROGETTO ED INCARICATO DELL'INTEGRAZIONE FRA LE VARIE PRESTAZIONI:
Ing. Alberto Cecchini

ELABORAZIONE PROGETTUALE
PROGETTISTA:
3TI PROGETTI ITALIA S.p.A
CONSULENTE SPECIALISTICO:
CIMOLAI

3TI ITALIA S.p.A.
DIRETTORE TECNICO
Ing. Stefano Luca Passuti
Ordine degli Ingegneri
Provincia di Roma n. 20809

Redatto: Di Sarzo — Verificato: Di Iulio — Approvato: Passuti