CARPENTERIA SPALLA SA
PIANTA FONDAZIONI
SCALA 1:50

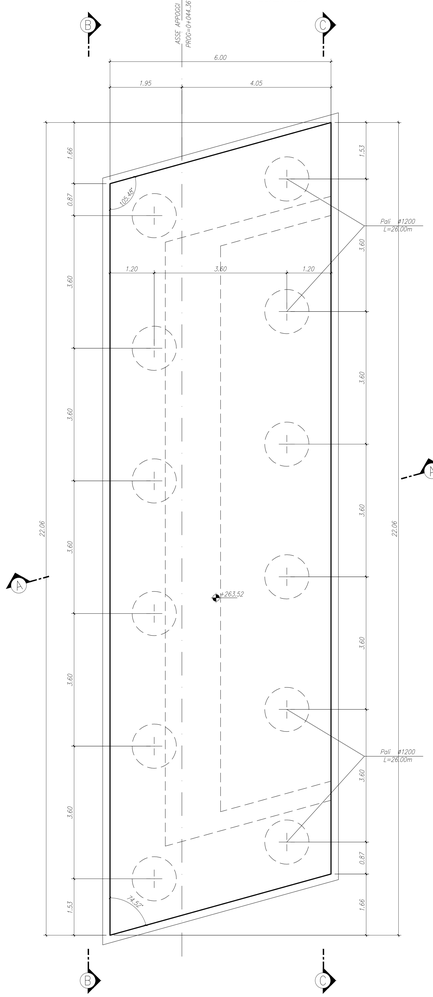

CARPENTERIA SPALLA SA
PIANTA SPICCATO
SCALA 1:50

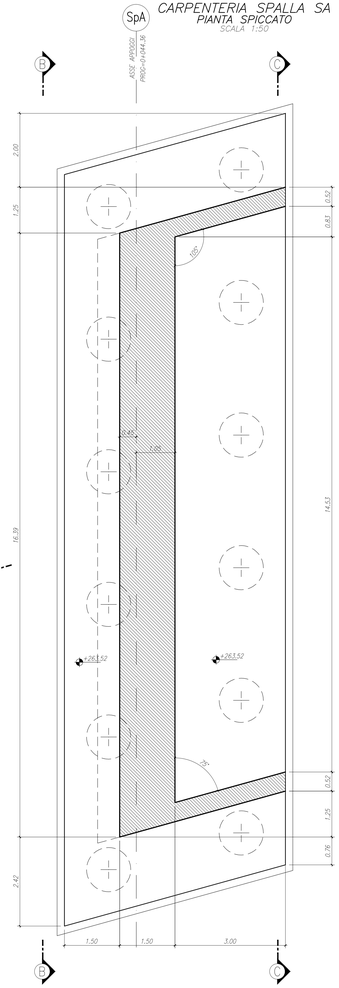

CARPENTERIA SPALLA SA
VISTA DALL'ALTO
SCALA 1:50

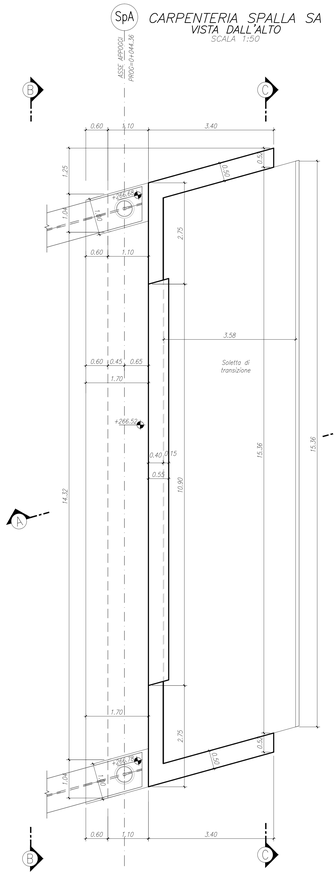

CARPENTERIA SPALLA SA
VISTA B–B
SCALA 1:50

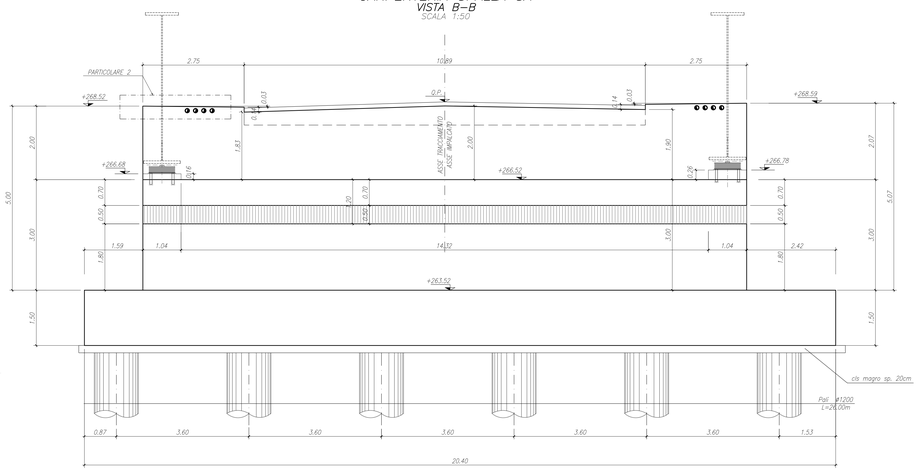

CARPENTERIA SPALLA SA
SEZIONE A–A
SCALA 1:50

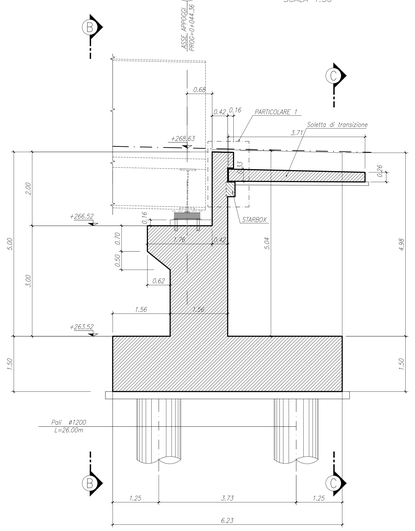

CARPENTERIA SPALLA SA
SEZIONE C–C
SCALA 1:50

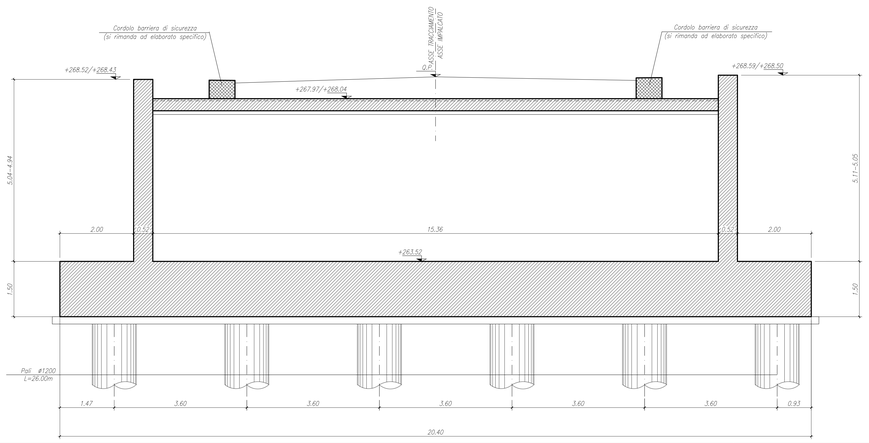

CARPENTERIA SPALLA SA
PARTICOLARE 1
SCALA 1:20

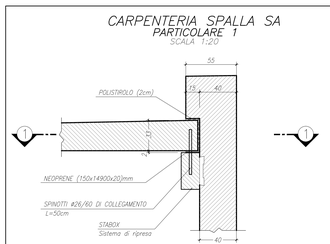

CARPENTERIA SPALLA SA
SEZIONE 1–1
SCALA 1:20

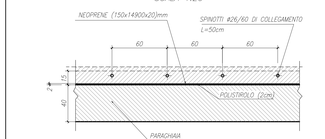

CARPENTERIA SPALLA SA
PARTICOLARE 2
SCALA 1:20

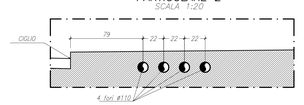

N.B.: PER LA TABELLA MATERIALI SI RIMANDA ALL'ELABORATO SPECIFICO

MATRICE DI REVISIONE

REV	DATA	DESCRIZIONE MODIFICA

N.B.: LA TAVOLA SOSTITUISCE QUELLA RELATIVA AL CODICE E DEL PROGETTO ESECUTIVO

CONCESSIONI AUTOSTRADALI LOMBARDE

Autostrada Pedemontana Lombarda

COLLEGAMENTO AUTOSTRADALE
DALMINE - COMO - VARESE - VALICO DEL GAGGIOLO E OPERE AD ESSO CONNESSE
CODICE CUP F11B06000170007

TRATTE B1, B2, C, D, TRVA13+14, GREENWAY

AS BUILT

TRATTA B1
OPERE D'ARTE MINORI
CAVALCAVIA
CAVALCAVIA VIABILITA' LOCALE RAMO VC02 - SVINCOLO "INTERCONNESSIONE EX SS35"
CARPENTERIA SPALLA A

IDENTIFICAZIONE ELABORATO:

CODICE PROGETTO: F001078

TIPO PROGETTUALE	LIVELLO PROG.	LOTTO	OPERA	TRATTO/OPERA	AMBITO	PROGRESSIVO	REVISIONE
A	T	052	CV010	0	ON	CA	001	E

Scala: 1:50

DATA	DESCRIZIONE	REV.
Dicembre 2015	Emissione	E

IMPRESA
RAGGRUPPAMENTO TEMPORANEO IMPRESE:

Mandataria	Mandante	Mandante	Mandante coopta
STRABAG A.G.	GLF Grandi Lavori Fincosit S.p.A.	Impresa costruzioni Giuseppe Maltauro S.p.A.	STRABAG S.p.A.

PROGETTISTA - PROGETTO ESECUTIVO DI DETTAGLIO
RAGGRUPPAMENTO TEMPORANEO PROGETTISTI:

Mandataria	Mandante	Mandante
3TI PROGETTI ITALIA	Gpa engineering & economics	Arch. Salvatore Venniglio

RESPONSABILE DI PROGETTO ED INCARICATO DELL'INTEGRAZIONE FRA LE VARIE PRESTAZIONI:
Ing. Alberto Cecchini

CONCEDENTE
CONCESSIONI AUTOSTRADALI LOMBARDE

CONCESSIONARIO
Autostrada Pedemontana Lombarda
Direttore Tecnico: Ing. Enrico Anni
Referente Tecnico: Arch. Giovanni Cerrito

APPROVATO
Autostrada Pedemontana Lombarda
Il Direttore dei Lavori: Ing. Francesco Domenico

ELABORAZIONE PROGETTUALE
PROGETTISTA:
3TI PROGETTI ITALIA S.p.A

3TI ITALIA S.p.A.
DIRETTORE TECNICO
Ing. Stefano Luca Rasselli
Ordine degli Ingegneri
Provincia di Roma n. 20809

Redatto: Pieruzzi | Verificato: Di Iulio | Approvato: Possati