

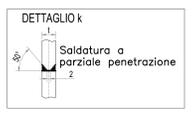
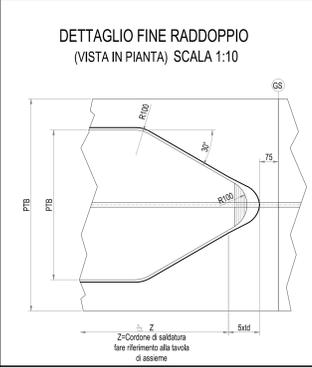
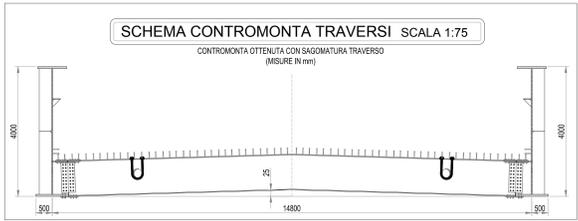
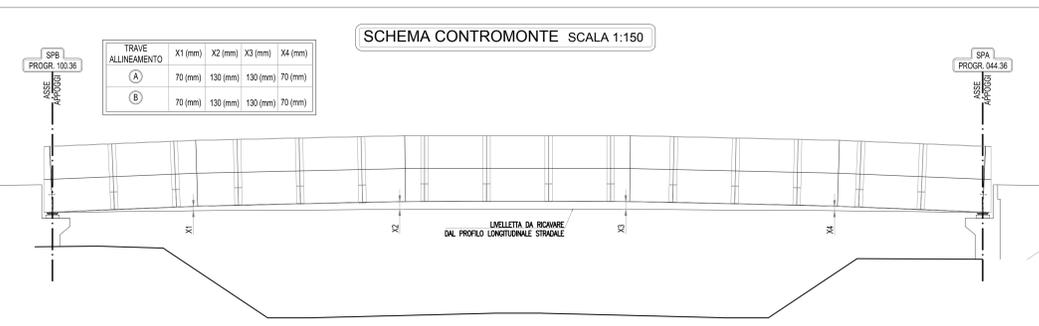


**CARATTERISTICHE CONCI TRAVI PRINCIPALI**

CONDIZIONE TIPO	C1	C2	C3
PTB. SUP.	900x40	900x40 + 800x40	900x40 + 800x45
ANIMA	18	18	16
PTB. INF.	1000x40	900x35 + 1000x40	900x40 + 1000x40
SALDATURE	X	9x9	9x9
	Y	9x9	9x9
	W	-	10x10

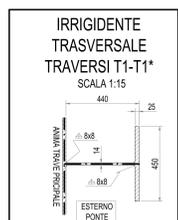

**NOTA:**  
Le gole ed i cordoni indicati sono stati verificati secondo le necessità statiche. Per i cordoni in deroga alla CNR 10011/97 il costruttore dovrà garantire la qualità del procedimento.

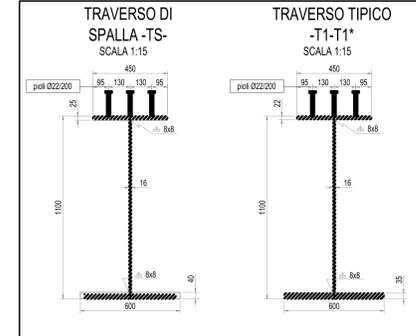

**MATRICE DI REVISIONE**

REV	DATA	DESCRIZIONE MODIFICA

**COLLEGAMENTO AUTOSTRADALE DALMINE - COMO - VARESE - VALICO DEL GAGGIOLO E OPERE AD ESSEO CONNESSE**  
**TRATTA B1, B2, C, D, TRAVI 13-14, GREENWAY AS BUILT**  
**TRATTA B1 OPERE D'ARTE MINORI CAVALCAVIA CAVALCAVIA LOCALI RAMO VC02 - SVINCOLO "INTERCONNESSIONE EX SS35" ASSIEME**

**IDENTIFICAZIONE ELABORATO**  

**IMPRESA**  
 RAGGRUPPAMENTO TEMPORANEO IMPRESE:  
 STRABAG A.G. - GL F Grandi Lavori Fincofin S.p.A. - Impresa costruzioni Giuseppe Malturo S.p.A. - Mandatario  
**STRABAG** **FINCOFIN** **MALTURO** **STRABAG**

**CONCEDENTE**  
 REGIONE LOMBARDA - Direzione Regionale Infrastrutture e Trasporti  
**RESPONSABILE DI PROGETTO ED INCARICATO DELL'INTEGRAZIONE PER LE VARESE PRESTAZIONI:**  
 Ing. Roberto Caracini

**CONCSSIONARIO**  
 3TI ITALIA S.p.A. - Direzione Tecnica  
 Ing. Enrico Azzurro - Direttore Tecnico  
 Arch. Giovanni Caracini - Coordinatore di cantiere

**APPROVATO**  
 Direzione dei Lavori  
 Ing. Francesco Di Biase

**ELABORAZIONE PROGETTUALE**  
 PROGETTISTA:  
 3TI PROGETTI ITALIA S.p.A.  
**3TI ITALIA S.p.A.**  
 DIREZIONE TECNICA  
 Ing. Stefano Invernizzi  
 Ordine degli Ingegneri  
 Provincia di Roma n. 20809

Redatto: Vite Verificato: Di Sero Approvato: Possati