


No.1, Mercato 4004

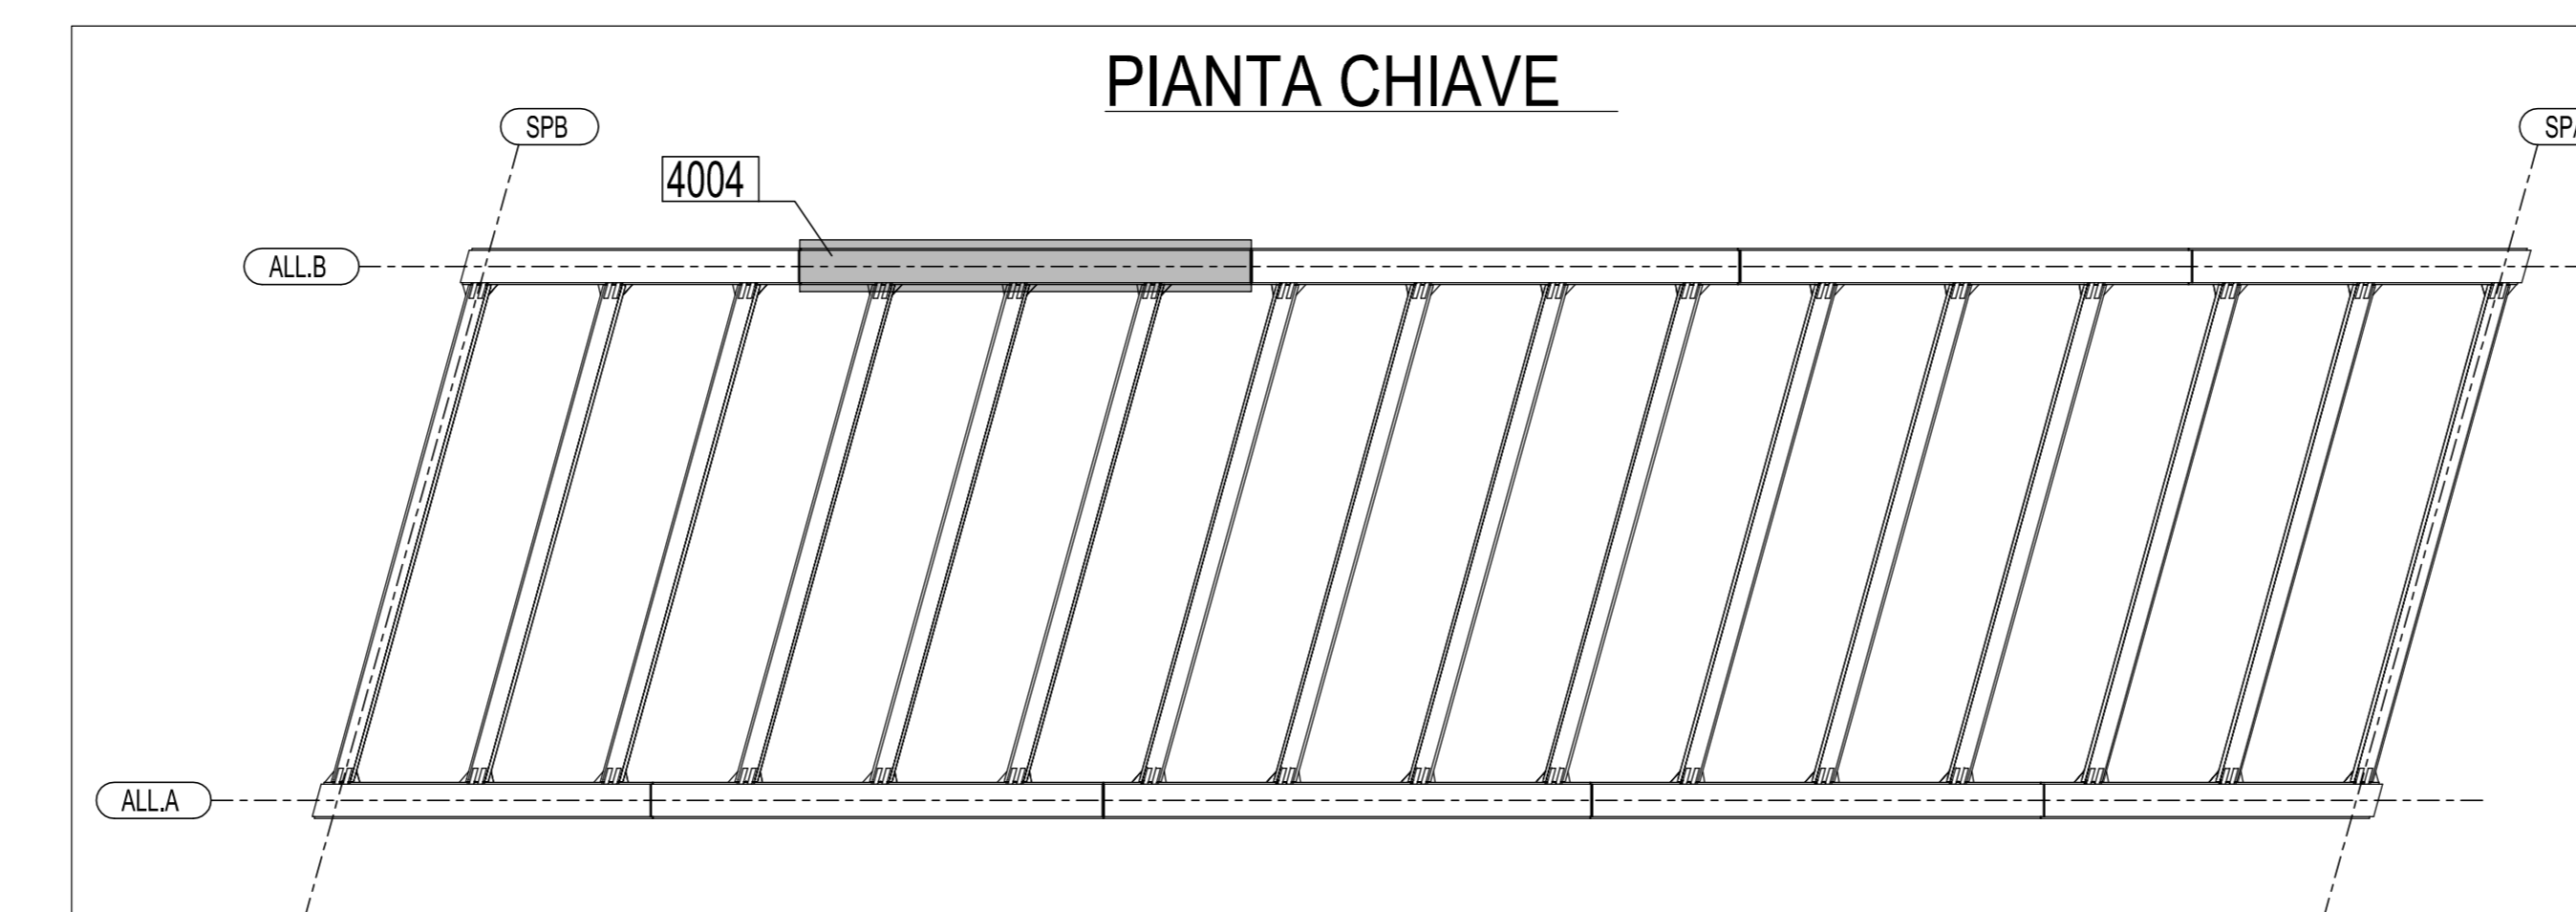

Rev.	Data	Descrizione	Tip. di doc.	N° di documento	Disegnato da	Controllato da
0	10.09.2014	PRIMA EMISSIONE			M.T.A.	Ing. Pico

2014011DCD40040

<p>CIMOLAI Via S. Felice, 30 - 33170 Fontanafredda - Italy Tel. +39 0434 5581 - Fax +39 0434 363401 www.cimolai.com - 800 768600</p>	<p>Cliente: STRABAG S.p.A.</p> <p>Scala:</p> <p>1:20 1:5 1:2</p>
---	---

MATRICE DI REVISIONE		
REV	DATA	DESCRIZIONE MODIFICA

COLLEGAMENTO AUTOSTRADALE DALMINE - COMO - VARESE - VALICO DEL GAGGIOLO E OPERE AD ESSO CONNESSE
TRATTE B1, B2, C, D, TRAI13*14, GREENWAY AS BUILT
OPERE D'ARTE MINORI
CAVALCAVIA
CAVALCAVIA VIABILITA' LOCALE RAMO VC02 - SVINCOLO "INTERCONNESSIONE ES S33"
TS 400 - TRAVE MARCA 4004

<p>CONCESSIONARIO Direzione Tecnica Ing. Enrico Anzi Direzione Tecnica Arch. Giovanni Carini</p>	<p>PROGETTISTA - PROGETTO ESECUTIVO DI DETTAGLIO RAGGRUPPAMENTO TEMPORANEO PROGETTISTE Membro: STRABAG A.G. Membro: GLF Grandi Lavori Finanziari S.p.A.</p>
---	---

IMPRESA
RAGGRUPPAMENTO TEMPORANEO IMPRESE
 Membro: **STRABAG A.G.**
 Membro: **GLF Grandi Lavori Finanziari S.p.A.**
 Membro: **Impresa costruzioni Giuseppe Millarolo S.p.A.**
 Membro: **STRABAG S.p.A.**

CONCEDENTE
 CONCESSIONE AUTOSTRADALE
 CONCESSIONE
 Ing. Alberto Cecchini

RESPONSABILE DI PROGETTO ED INCARICATO DELL'INTERFERENZA PER LE VARIE PRESTAZIONI
 Membro: **STRABAG A.G.**
 Membro: **GLF Grandi Lavori Finanziari S.p.A.**
 Membro: **Impresa costruzioni Giuseppe Millarolo S.p.A.**
 Membro: **STRABAG S.p.A.**

CONCSSIONARIO
 Direzione Tecnica
 Ing. Enrico Anzi
 Direzione Tecnica
 Arch. Giovanni Carini

ELABORAZIONE PROGETTUALE
PROGETTISTA:
3TI ITALIA S.p.A.
3TI PROGETTI ITALIA S.p.A.
CONCSSIONARIO SPECIALISTICO:
CIMOLAI

3TI ITALIA S.p.A.
DIRUTTORE TECNICO
 Ing. Stefano Inza Passat
 Coordinatore degli Ingegneri
 Provincia di Roma n. 20809

Redatto: G. Sarzo Verificato: D. Lupo Approvato: Passat