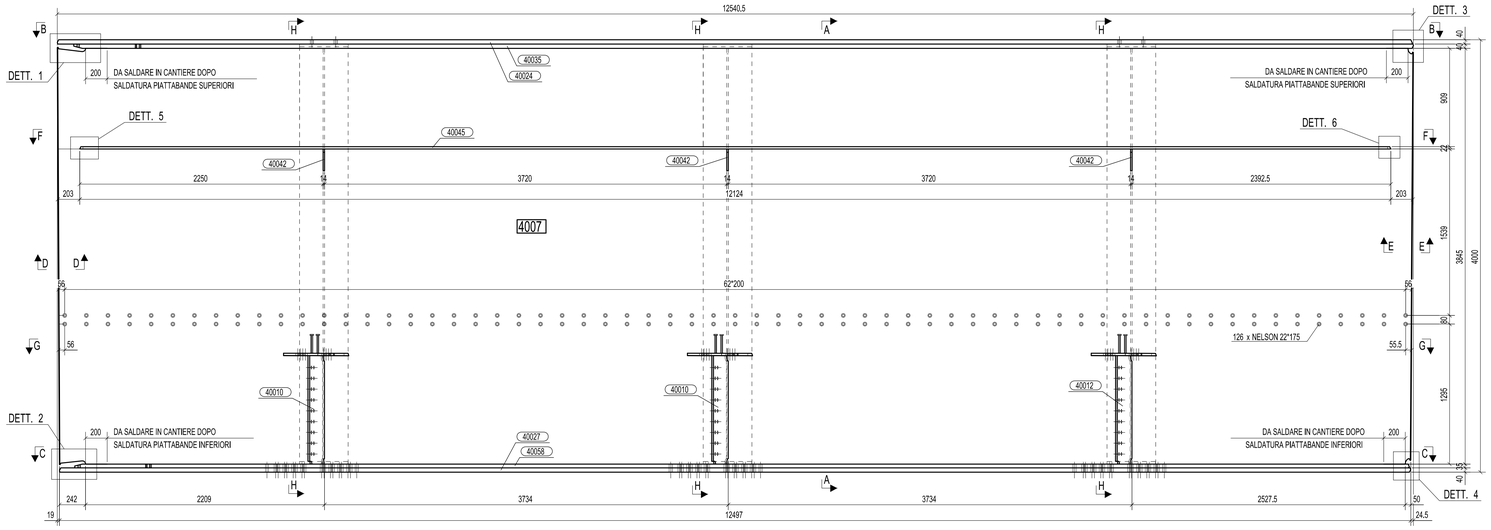

VISTA FRONTALE
1:20

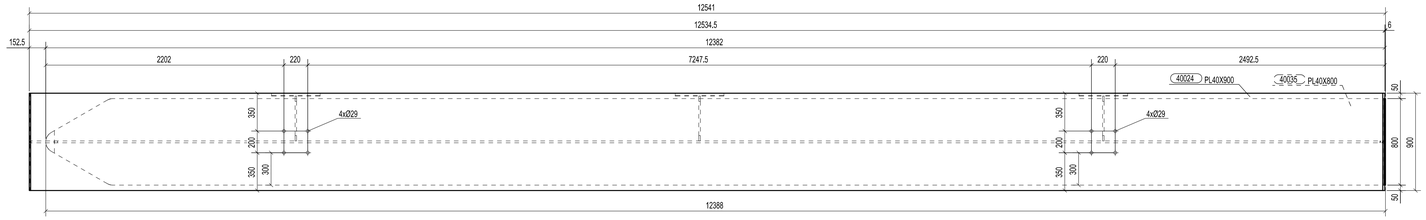

SEZIONE B - B
1:20

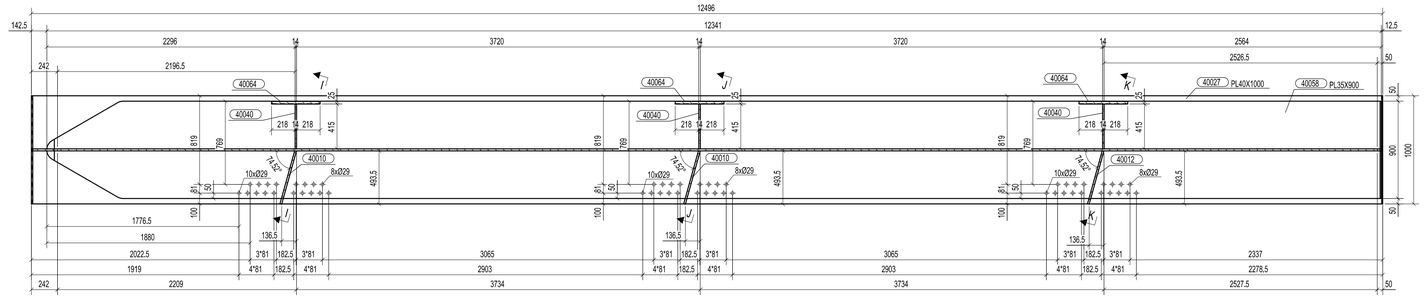

SEZIONE C - C
1:20

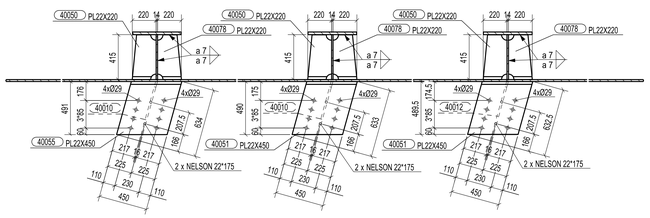

SEZIONE G - G
1:20

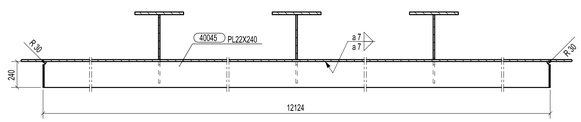

SEZIONE F - F
1:20

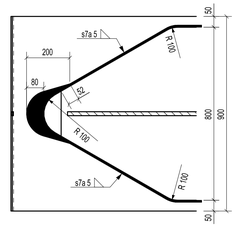

DETTAGLIO 2
1:5

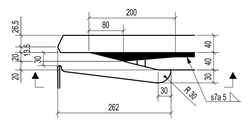

DETTAGLIO 1
1:5

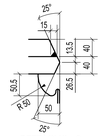

DETTAGLIO 3
1:5

DETTAGLIO 5
1:5

DETTAGLIO 6
1:5

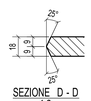

SEZIONE D - D
1:2

SEZIONE E - E
1:2

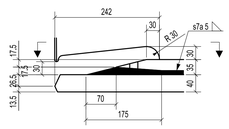

DETTAGLIO 4
1:5

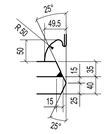

DETTAGLIO 4
1:5

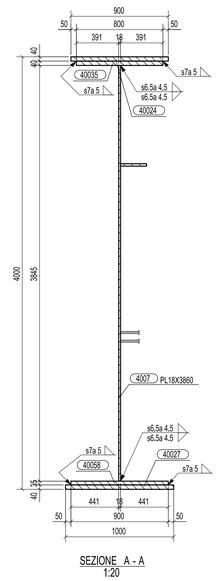

SEZIONE A - A
1:20

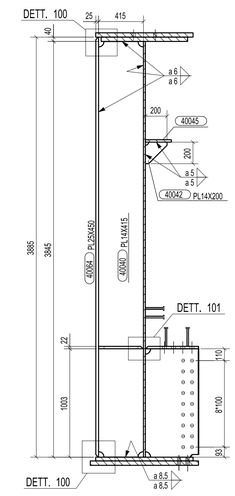

SEZIONE H - H
1:20

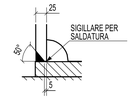

DETTAGLIO 100
1:5

DETTAGLIO 101
1:5

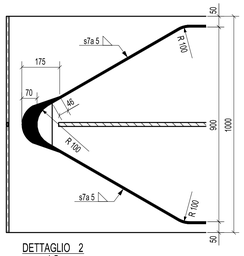

DETTAGLIO 2
1:5

DETTAGLIO SALDATURA AD ARCO SOMMERSO

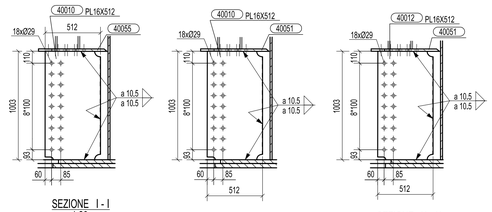

SEZIONE I - I
1:20

SEZIONE J - J
1:20

SEZIONE K - K
1:20

No.1, Marcato 4007

PIANTA CHIAVE

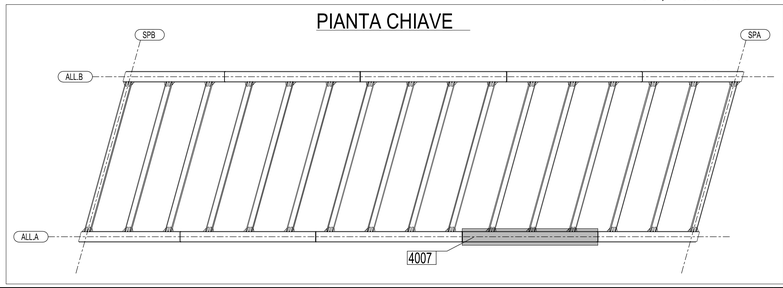

Rev.	Data	Descrizione	Disegnato da	Controllato da
0	10.09.2014	PRIMA EMISSIONE	M.T.A.	Ing. Picco

N° di commessa: 2014011 — Tipo di doc.: DCD — N° di documento: 4007 — Rev.: 0

CIMOLAI
Via Ungaresca, 38 - 33170 Pordenone - Italy
Tel. +39 0434 5581 - Fax +39 0434 361401
www.cimolai.com - mail info@cimolai.com

Cliente: STRABAG S.p.A.

Scala: 1:20 / 1:5 / 1:2

Oggetto:
PEDEMONTANA LOMBARDA - TRATTA B1
CAVALCAVIA VIABILITÀ LOCALE RAMO VC02
TS 400
TRAVE MARCA 4007

MATRICE DI REVISIONE

REV	DATA	DESCRIZIONE MODIFICA

N.B.: LA TAVOLA SOSTITUISCE QUELLA RELATIVA AL CODICE [ ] DEL PROGETTO ESECUTIVO

CONCESSIONI AUTOSTRADALI LOMBARDE — Autostrada Pedemontana Lombarda

COLLEGAMENTO AUTOSTRADALE
DALMINE - COMO - VARESE - VALICO DEL GAGGIOLO E OPERE AD ESSO CONNESSE
CODICE CUP: F11B09002700007
TRATTE B1, B2, C, D, TRVA13+14, GREENWAY
AS BUILT
TRATTA B1
OPERE D'ARTE MINORI
CAVALCAVIA
CAVALCAVIA VIABILITA' LOCALE RAMO VC02 - SVINCOLO "INTERCONNESSIONE EX SS35" TS 400 - TRAVE MARCA 4007

IDENTIFICAZIONE ELABORATO
CODICE PROGETTO: F00107B

WBS									
FASE PROGETTUALE	LOTTO	ZONA	OPERA	TRATTO/OPERA	AMBITO	TIPO ELABORATO	PROGRESSIVO	REVISIONE
A	1	D02	CV010	0	ON	CA	014	E

Scala: -

DATA	DESCRIZIONE	REV
Settembre 2015	Emissione	E

CONCEDENTE
CONCESSIONI AUTOSTRADALI LOMBARDE

CONCESSIONARIO
Autostrada Pedemontana Lombarda — Direttore Tecnico: Ing. Enrico Arini; Referente Tecnico: Arch. Giovani Carretti

APPROVATO
Autostrada Pedemontana Lombarda — Il Direttore dei Lavori: Ing. Francesco Domanico

IMPRESA
RAGGRUPPAMENTO TEMPORANEO IMPRESE:

Mandataria	Mandante	Mandante	Mandante cooptata
STRABAG A.G.	GLF Grandi Lavori Fincosit S.p.A.	Impresa costruzioni Giuseppe Maltauro S.p.A.	STRABAG S.p.A.

PROGETTISTA - PROGETTO ESECUTIVO DI DETTAGLIO
RAGGRUPPAMENTO TEMPORANEO PROGETTISTI:

Mandataria	Mandante	Mandante	Mandante
3TI PROGETTI ITALIA			Arch. Salvatore Vermiglio

RESPONSABILE DI PROGETTO ED INCARICATO DELL'INTEGRAZIONE FRA LE VARIE PRESTAZIONI:
Ing. Alberto Cecchini

ELABORAZIONE PROGETTUALE
PROGETTISTA:
3TI ITALIA S.p.A.
DIRETTORE TECNICO
Ing. Stefano Ivan Passet
Ordine degli Ingegneri Provincia di Roma n. 20899

CONSULENTE SPECIALISTICO:
CIMOLAI

Redatto: Di Sanzo — Verificato: Di Iullo — Approvato: Possati