


DETTAGLIO 1
1:5

DETTAGLIO 3
1:5

SEZIONE D - D
1:2

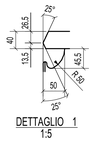


DETTAGLIO 2
1:5




VISTA FRONTALE
1:20

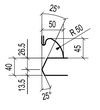


SEZIONE A - A
1:20

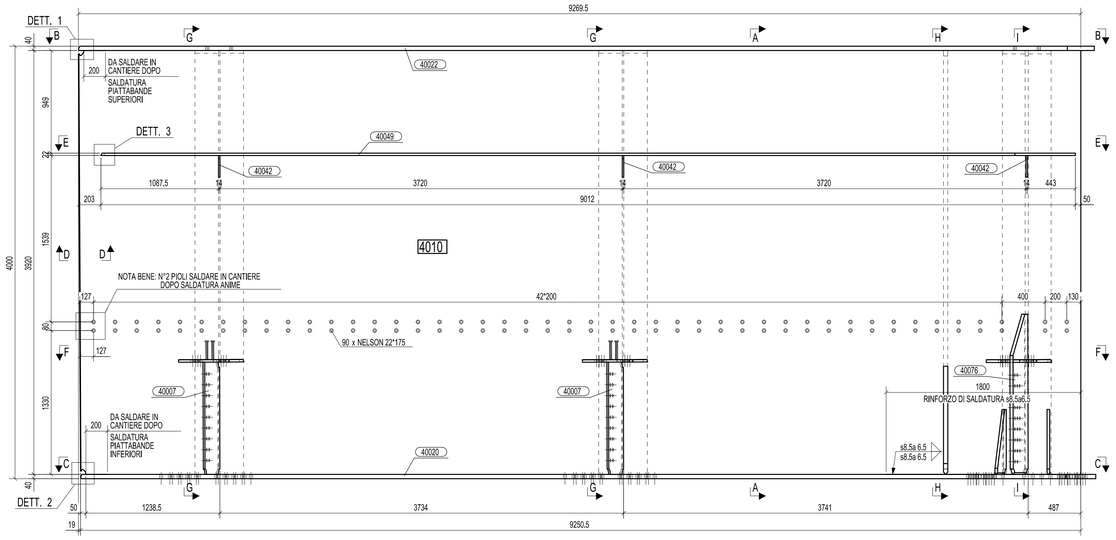


SEZIONE G - G
1:20

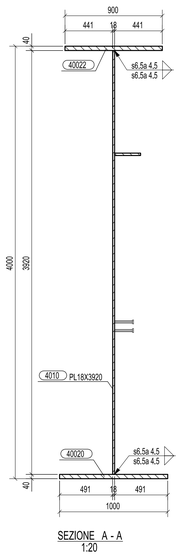


SEZIONE H - H
1:20

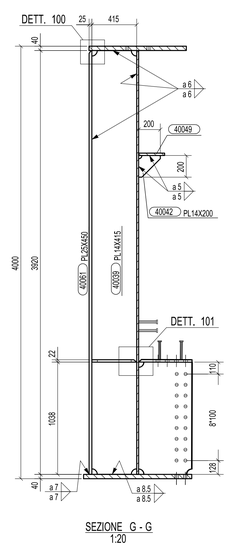


SEZIONE I - I
1:20

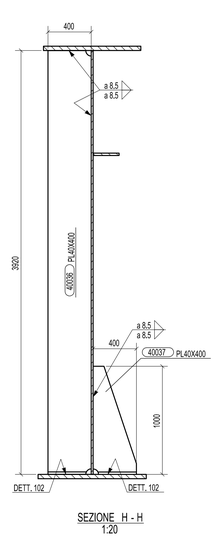


DETTAGLIO 100
1:5

DETTAGLIO 101
1:5

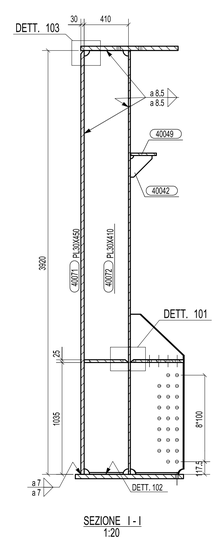


DETTAGLIO 103
1:5

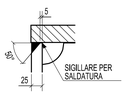


SEZIONE B - B
1:20

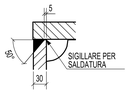


SEZIONE C - C
1:20

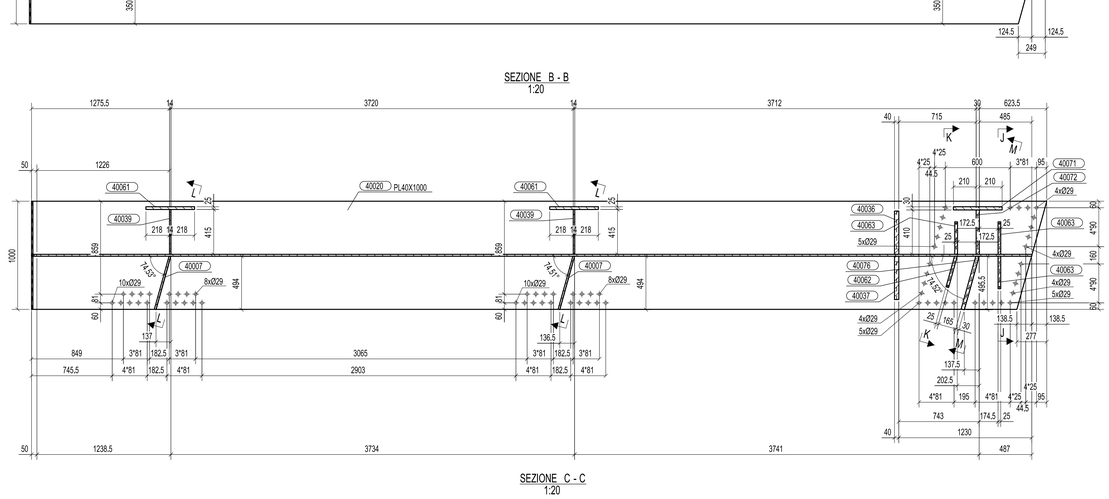


SEZIONE F - F
1:20




SEZIONE E - E
1:20

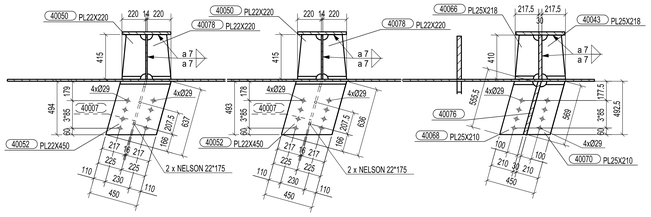


SEZIONE J - J
1:20

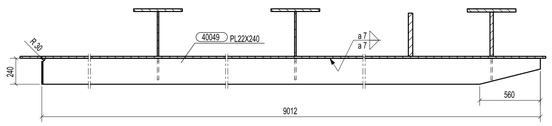


SEZIONE K - K
1:20




SEZIONE L - L
1:20




SEZIONE M - M
1:20

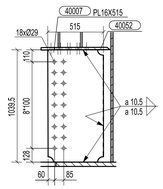


DETTAGLIO 102

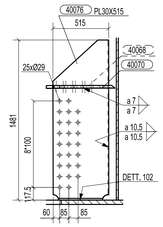


DETTAGLIO SALDATURA AD ARCO SOMMERSO

No.1, Marcato 4010
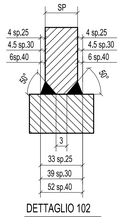
## PIANTA CHIAVE

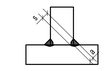


MATRICE DI REVISIONE

| REV | DATA | DESCRIZIONE MODIFICA |
|---|---|---|
| | | |
| | | |
| | | |
| | | |
| | | |
| | | |

N.B.: LA TAVOLA SOSTITUISCE QUELLA RELATIVA AL CODICE [ ] DEL PROGETTO ESECUTIVO

CONCESSIONI AUTOSTRADALI LOMBARDE — Autostrada Pedemontana Lombarda

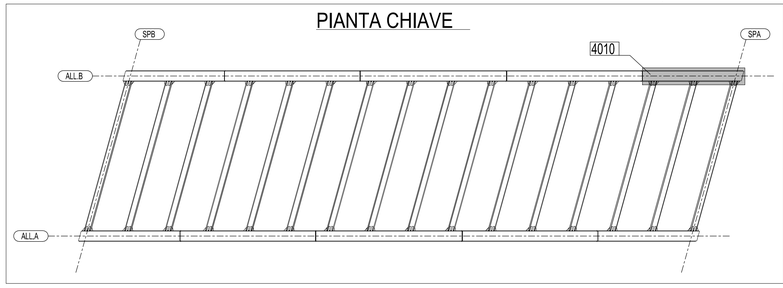COLLEGAMENTO AUTOSTRADALE
DALMINE - COMO - VARESE - VALICO DEL GAGGIOLO E OPERE AD ESSO CONNESSE
CODICE C.U.P. F11B06000270007
**TRATTE B1, B2, C, D, TRVA13+14, GREENWAY**

**AS BUILT**

**TRATTA B1**
OPERE D'ARTE MINORI
CAVALCAVIA
CAVALCAVIA VIABILITA' LOCALE RAMO VC02 - SVINCOLO "INTERCONNESSIONE EX SS35"
TS 400 - TRAVE MARCA 4010

IDENTIFICAZIONE ELABORATO
CODICE PROGETTO: F00107B

| WBS | | | | | | | | |
|---|---|---|---|---|---|---|---|---|
| FASE PROGETTUALE | LOTTO | ZONA | OPERA | TRATTO D'OPERA | AMBITO | TIPO ELABORATO | PROGRESSIVO | REVISIONE |
| A | 1 | D02 | CV010 | 0 | ON | CA | 017 | E |

Scala: -

| DATA | DESCRIZIONE | REV |
|---|---|---|
| Settembre 2015 | Emissione | E |

CONCEDENTE
CONCESSIONI AUTOSTRADALI LOMBARDE

CONCESSIONARIO
Autostrada Pedemontana Lombarda — Direttore Tecnico: Ing. Enrico Arno; Referente Tecnico: Arch. Giovanni Carrello

APPROVATO
Autostrada Pedemontana Lombarda — Il Direttore dei Lavori: Ing. Francesco Domanico

IMPRESA
*RAGGRUPPAMENTO TEMPORANEO IMPRESE:*

| Mandataria | Mandante | Mandante | Mandante cooptata |
|---|---|---|---|
| STRABAG A.G. | GLF Grandi Lavori Fincosit S.p.A. | Impresa costruzioni Giuseppe Maltauro S.p.A. | STRABAG S.p.A. |

PROGETTISTA - PROGETTO ESECUTIVO DI DETTAGLIO
*RAGGRUPPAMENTO TEMPORANEO PROGETTISTI:*

| Mandataria | Mandante | Mandante | Mandante |
|---|---|---|---|
| 3TI PROGETTI ITALIA | GP Ingegneria | | Arch. Salvatore Vermiglio |

*RESPONSABILE DI PROGETTO ED INCARICATO DELL'INTEGRAZIONE FRA LE VARIE PRESTAZIONI:*
Ing. Alberto Cecchini

ELABORAZIONE PROGETTUALE
*PROGETTISTA:*
3TI PROGETTI ITALIA S.p.A
*CONSULENTE SPECIALISTICO:*
CIMOLAI

**3TI ITALIA S.p.A.**
DIRETTORE TECNICO
*Ing. Stefano Luca Passoni*
Ordine degli Ingegneri
Provincia di Rosa n. 20809

Redatto: Di Sarzo — Verificato: Di Iulio — Approvato: Possati

| 0 | 10.09.2014 | PRIMA EMISSIONE | M.T.A. | Ing. Picco |
|---|---|---|---|---|
| Rev. | Data | Descrizione | Disegnato da | Controllato da |

| N° di commessa | | | | | | Tipo di doc. | | N° di documento | | | | | Rev. |
|---|---|---|---|---|---|---|---|---|---|---|---|---|---|
| 2 | 0 | 1 | 4 | 0 | 1 | 1 | D | C | D | 4 | 0 | 1 | 0 | 0 |

CIMOLAI
Via Lingaretica, 38 - 33170 Pordenone - Italy
Tel. +39 0434 5581 - Fax +39 0434 361401
www.cimolai.com - info@cimolai.com

Cliente: STRABAG S.p.A.

Scala:

Oggetto:
PEDEMONTANA LOMBARDA - TRATTA B1
CAVALCAVIA VIABILITÀ LOCALE RAMO VC02
TS 400
TRAVE MARCA 4010

1:20
1:5
1:2