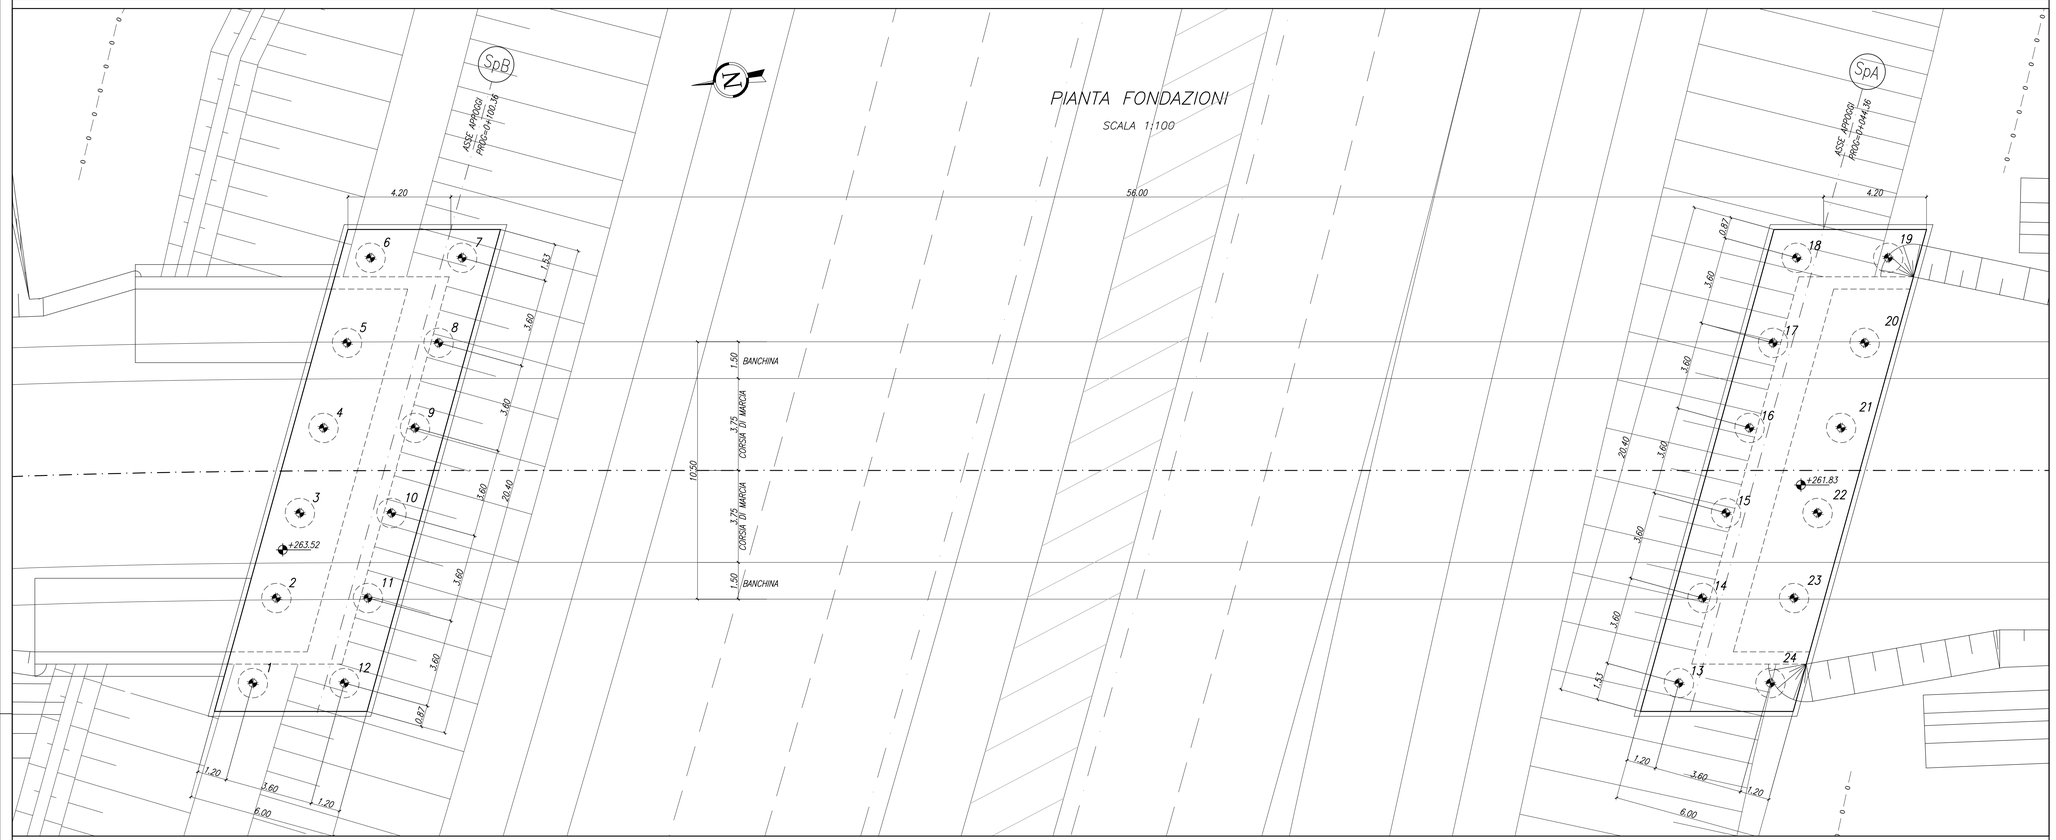

PUNTI	COORDINATE X,Y	
	X(EST)	Y(NORD)
1	141749.9348	245945.6525
2	141753.2432	245944.2333
3	141756.5517	245942.8140
4	141759.8601	245941.3948
5	141763.1685	245939.9755
6	141766.4770	245938.5563
7	141765.9737	245934.8549
8	141762.6652	245936.2742
9	141759.3568	245937.6934
10	141756.0484	245939.1127
11	141752.7399	245940.5319
12	141749.4315	245941.9512

PUNTI	COORDINATE X,Y	
	X(EST)	Y(NORD)
13	141742.0960	245888.0040
14	141745.4044	245886.5848
15	141748.7128	245885.1655
16	141752.0213	245883.7463
17	141755.3297	245882.3270
18	141758.6381	245880.9078
19	141758.1348	245877.2064
20	141754.8264	245878.6257
21	141751.5180	245880.0449
22	141748.2095	245881.4642
23	141744.9011	245882.8834
24	141741.5927	245884.3027

N.B.: PER LA TABELLA MATERIALI SI RIMANDA ALL'ELABORATO SPECIFICO

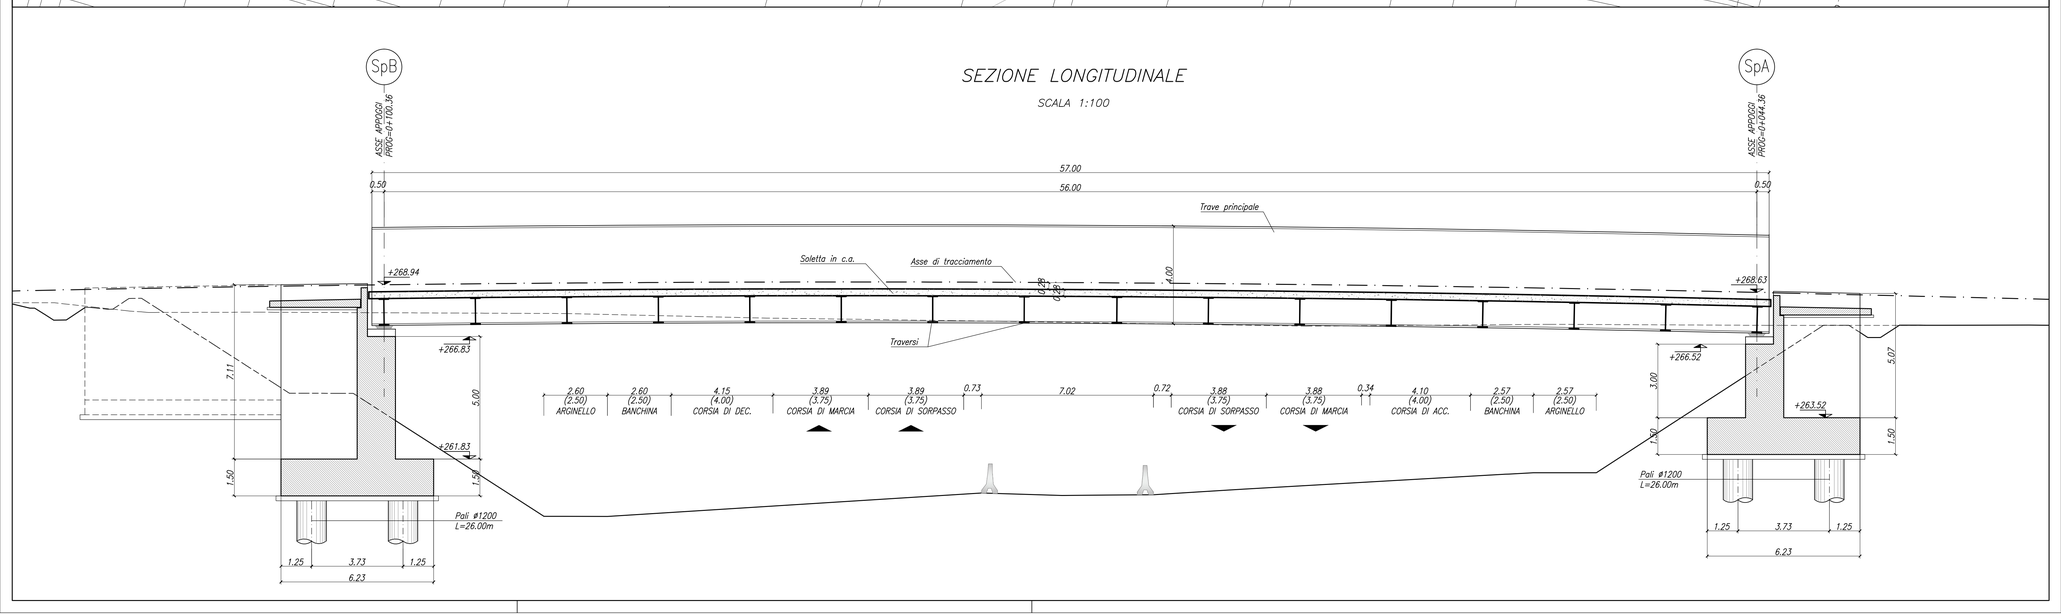

MATRICE DI REVISIONE

REV	DATA	DESCRIZIONE MODIFICA

N.B.: LA TAVOLA SOSTITUISCE QUELLA RELATIVA AL CODICE E DEL PROGETTO ESECUTIVO

CONCESSIONI AUTOSTRADALI LOMBARDE — Autostrada Pedemontana Lombarda

COLLEGAMENTO AUTOSTRADALE
DALMINE - COMO - VARESE - VALICO DEL GAGGIOLO E OPERE AD ESSO CONNESSE

CODICE C.U.P. E81B99000010004

TRATTE B1, B2, C, D, TRVA13+14, GREENWAY

AS BUILT

TRATTA B1

OPERE D'ARTE MINORI
CAVALCAVIA
SVINCOLO "INTERCONNESSIONE EX SS35" - CAVALCAVIA VIABILITA' LOCALE RAMO VC02
PIANTA FONDAZIONI E SEZIONE LONGITUDINALE

IDENTIFICAZIONE ELABORATO

CODICE PROGETTO: F001078

FASE PROGETTUALE	LOTTO	ZONA	OPERA	WBS TRATTO/OPERA	AMBITO	TIPO ELABORATO	PROGRESSIVO	REVISIONE
A	1	D02	CV010	0	ON	PZ	002	m

Scala: 1:100

DATA	DESCRIZIONE	REV
Febbraio 2018	Emissione	E

CONCEDENTE

CONCESSIONI AUTOSTRADALI LOMBARDE

CONCESSIONARIO

Autostrada Pedemontana Lombarda — Direttore Tecnico: Ing. Giuseppe Sambo; Referente Tecnico: Arch. Giovanni Carrello

APPROVATO

Autostrada Pedemontana Lombarda — Il Direttore dei Lavori: Ing. Francesco Domanico

IMPRESA

RAGGRUPPAMENTO TEMPORANEO IMPRESE:

Mandataria	Mandante	Mandante	Mandante cooptata
STRABAG A.G.	GLF Grandi Lavori Fincosit S.p.A.	ICM S.p.A.	STRABAG S.p.A.

PROGETTISTA - PROGETTO ESECUTIVO DI DETTAGLIO

RAGGRUPPAMENTO TEMPORANEO PROGETTISTI:

Mandataria	Mandante	Mandante	Mandante
3TI PROGETTI ITALIA S.p.A.	GP Ingegneria srl		Arch. Salvatore Vermiglio

RESPONSABILE DI PROGETTO ED INCARICATO DELL'INTEGRAZIONE FRA LE VARIE PRESTAZIONI:
Ing. Alberto Cecchini

ELABORAZIONE PROGETTUALE

PROGETTISTA:
3TI PROGETTI ITALIA S.p.A

3TI ITALIA S.p.A.
DIRETTORE TECNICO
Ing. Stefano Luca Passati
Ordine degli Ingegneri
Provincia di Roma n. 20809

Redatto: Michelangeli — Verificato: Sorge — Approvato: Possati