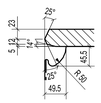

DETTAGLIO 1
1:5

SEZIONE F - F
1:2

DETTAGLIO 2
1:5

DETTAGLIO 3
1:5

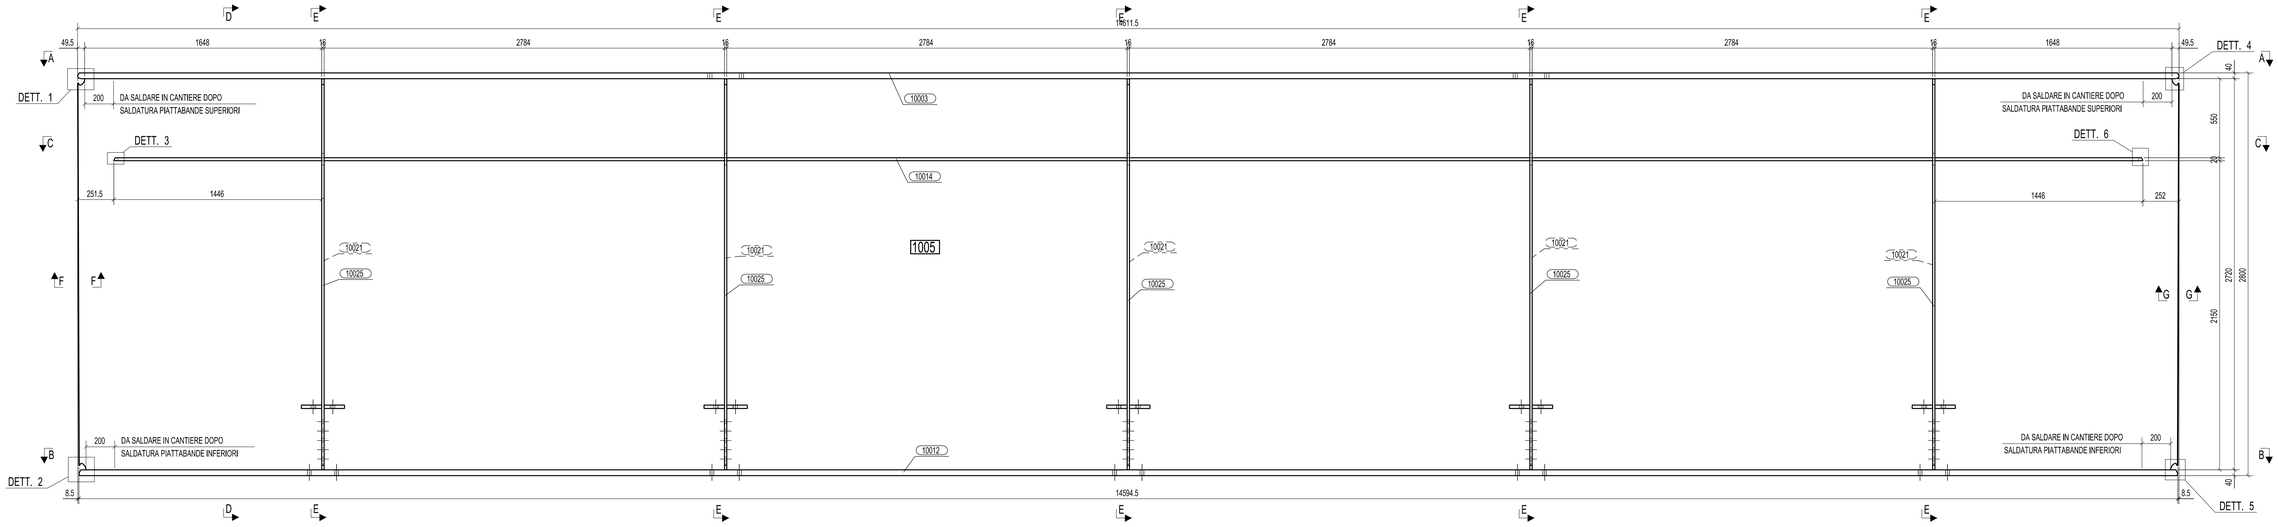

VISTA FRONTALE
1:15

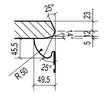

DETTAGLIO 4
1:5

SEZIONE G - G
1:2

DETTAGLIO 5
1:5

DETTAGLIO 6
1:5

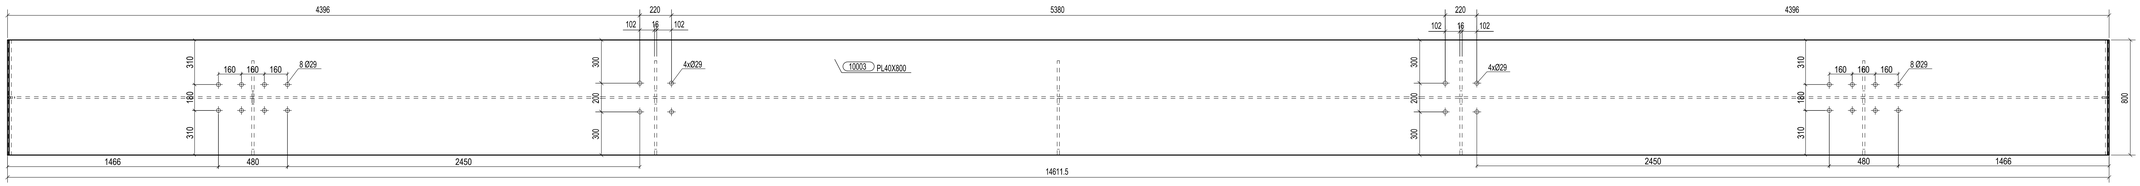

SEZIONE A - A
1:15

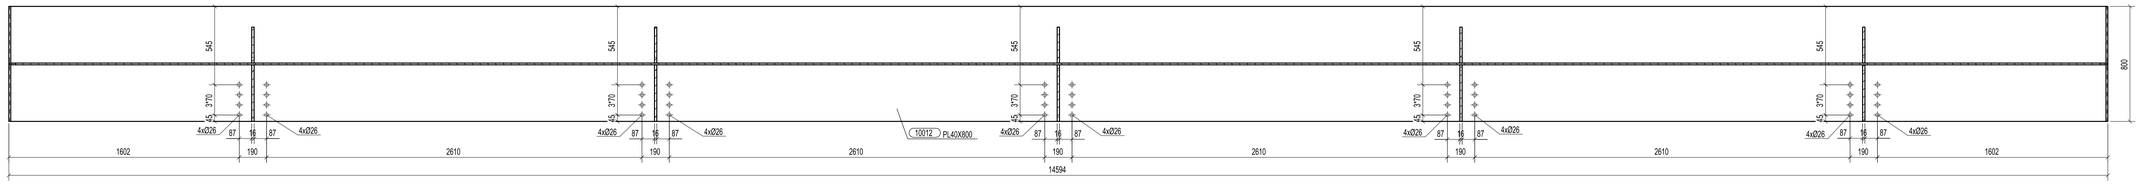

SEZIONE B - B
1:15

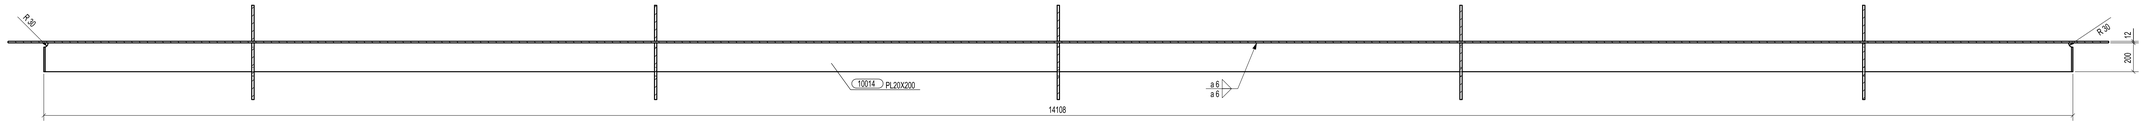

SEZIONE C - C
1:15

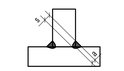

DETTAGLIO SALDATURA
AD ARCO SOMMERSO

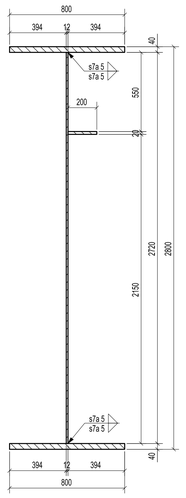

SEZIONE D - D
1:15

SEZIONE E - E
1:15

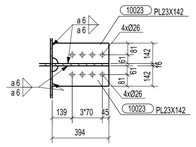

SEZIONE H - H
1:15

MARCA 1005 N.2

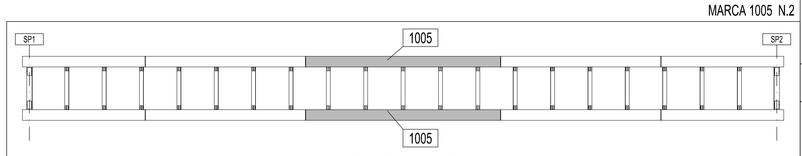

PIANTA CHIAVE

Rev.	Data	Descrizione	Disegnato da	Controllato da
A	29.10.2014	AGGIUNTI FORI PER SOLLEVAMENTO	M.T.A.	Ing.Picco
0	27.06.2014	PRIMA EMISSIONE	M.T.A.	Ing.Picco

N° di commessa			Tipo di doc.		N° di documento			Rev.
2	0	1	4	0	1	1	D C D 1 0 0 5	A

CIMOLAI
Via Lingaresca, 38 - 33170 Pordenone - Italy
Tel. +39 0434 5583 - Fax +39 0434 363401
www.cimolai.com - mail info@cimolai.com

Cliente: STRABAG S.p.A.

Scala: 1:15

Oggetto:
PEDEMONTANA LOMBARDA - TRATTA B1
ATTRAVERSAMENTO FAUNISCITO 1
TS100
TRAVE MARCA 1005

MATRICE DI REVISIONE

REV	DATA	DESCRIZIONE MODIFICA

N.B.: LA TAVOLA SOSTITUISCE QUELLA RELATIVA AL CODICE E DEL PROGETTO ESECUTIVO

CONCESSIONI AUTOSTRADALE LOMBARDE — Autostrada Pedemontana Lombarda

COLLEGAMENTO AUTOSTRADALE
DALMINE - COMO - VARESE - VALICO DEL GAGGIOLO E OPERE AD ESSO CONNESSE
CODICE CUP: F11B06027000
TRATTE B1, B2, C, D, TRVA13+14, GREENWAY

AS BUILT

TRATTA B1
OPERE D'ARTE MINORI
CAVALCAVIA
ATTRAVERSAMENTO FAUNISTICO 1 - ASSE PRINCIPALE
TS 100 - TRAVE MARCA 1005

IDENTIFICAZIONE ELABORATO
CODICE PROGETTO: F0D1078

FASE PROGETTUALE	WBS LOTTO	WBS ZONA	WBS OPERA	WBS TRATTO DOPERA	WBS AMBITO	WBS TIPO ELABORATO	WBS PROGRESSIVO	WBS REVISIONE
A	1	A02	ID005	0	ON	CA	006	E

Scala: -

DATA	DESCRIZIONE	REV
Settembre 2015	Emissione	E

CONCEDENTE
CONCESSIONI AUTOSTRADALE LOMBARDE

CONCESSIONARIO
Autostrada Pedemontana Lombarda — Direttore Tecnico: Ing. Enrico Anni; Referente Tecnico: Arch. Giovanni Camilli

APPROVATO
Autostrada Pedemontana Lombarda — Il Direttore dei Lavori: Ing. Francesco Domenico

IMPRESA
RAGGRUPPAMENTO TEMPORANEO IMPRESE:
Mandataria STRABAG A.G. — Mandante GLF Grandi Lavori Fincosit S.p.A. — Mandante Impresa costruzioni Giuseppe Maltauro S.p.A. — Mandante cooptata STRABAG S.p.A.
STRABAG — GRANDI LAVORI FINCOSIT — MALTAURO — STRABAG

PROGETTISTA - PROGETTO ESECUTIVO DI DETTAGLIO
RAGGRUPPAMENTO TEMPORANEO PROGETTISTI:
Mandataria 3TI PROGETTI ITALIA — Mandante GP — Mandante — Mandante Arch. Salvatore Vegnaglio
RESPONSABILE DI PROGETTO ED INCARICATO DELL'INTEGRAZIONE FRA LE VARIE PRESTAZIONI:
Ing. Alberto Cecchini

ELABORAZIONE PROGETTUALE
PROGETTISTA:
3TI PROGETTI ITALIA S.p.A
CONSULENTE SPECIALISTICO:
CIMOLAI

3TI ITALIA S.p.A.
DIRETTORE TECNICO
Ing. Stefano Luca Passati
Ordine degli Ingegneri
Provincia di Roma n. 20809

Redatto: Di Sarzo — Verificato: Di Iullo — Approvato: Possati