CARPENTERIA IMPALCATO
SEZIONE LONGITUDINALE TRAVE
SCALA 1:50

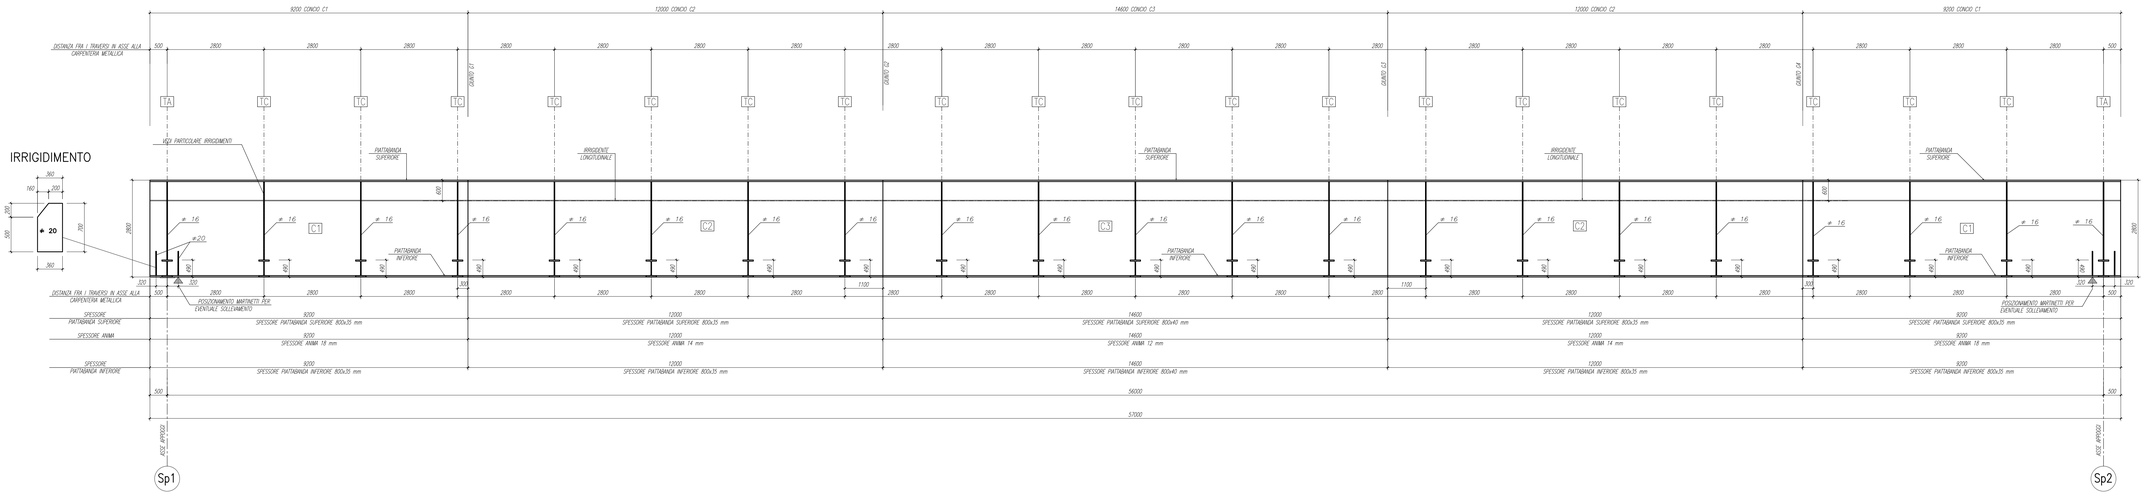

Saldature a piena penetrazione di 1^ classe	GIUNTO G1	GIUNTO G2	GIUNTO G3	GIUNTO G4
Anima	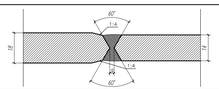	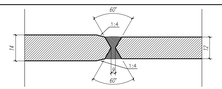	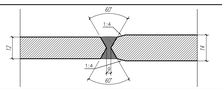	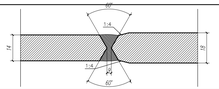
Piattabanda superiore	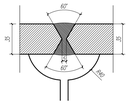	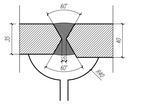	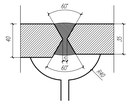	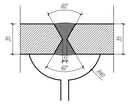
Piattabanda inferiore	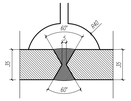	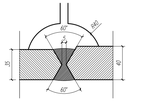	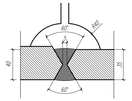	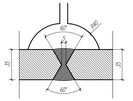

CARPENTERIA IMPALCATO
SCHEMA CONTROFRECCE ELASTICHE
SPECIFICA INCIDENTE SU ARCO DI CERCHIO

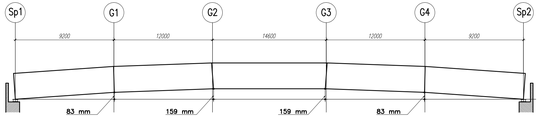

N.B.: PER LA TABELLA MATERIALI SI RIMANDA ALL'ELABORATO SPECIFICO

MATRICE DI REVISIONE

REV	DATA	DESCRIZIONE MODIFICA

N.B.: LA TAVOLA SOSTITUISCE QUELLA RELATIVA AL CODICE E DEL PROGETTO ESECUTIVO

CONCESSIONE AUTOSTRADALE LOMBARDA

Autostrade Italia Lombardia

COLLEGAMENTO AUTOSTRADALE
DALMINE - COMO - VARESE - VALICO DEL GAGGIOLO E OPERE AD ESSO CONNESSE
CODICE CUP F11B00002750007

TRATTE B1, B2, C, D, TRVA13+14, GREENWAY

AS BUILT

TRATTA B1

OPERE D'ARTE MINORI: CAVALCAVIA
ATTRAVERSAMENTO FAUNISTICO 1 - ASSE PRINCIPALE
CARPENTERIA METALLICA - TAV. 1 DI 3

IDENTIFICAZIONE ELABORATO

CODICE PROGETTO: F0010179

FIAM PROGETTUALE	WBS LOTTO	WBS CONA	WBS OPERA	WBS TIPO DOCUMENTO	WBS NUMERO	WBS ELABORATO	WBS REVISIONE
A	1	A32	E006	A	CN	G4	00	E

Scala: 1:50

DATA	DESCRIZIONE	REV
Dicembre 2015	EMISSIONE	E

IMPRESA

RAGGRUPPAMENTO TEMPORANEO IMPRESE:

Mandataria	Mandante	Mandante	Mandante / Consortista
STRABAG A.G.	GLF Grandi Lavori Fincosit S.p.A.	Impresa costruzioni Giuseppe Maltauro S.p.A.	STRABAG S.p.A.

STRABAG — RTI Maltauro-Strabag — MALTAURO — STRABAG

PROGETTISTA - PROGETTO ESECUTIVO DI DETTAGLIO

RAGGRUPPAMENTO TEMPORANEO PROGETTISTI:

Mandataria	Mandante	Mandante	Mandante
3TI PROGETTI ITALIA	dp Progetti s.r.l. società tecnica di ingegneria	Mecsa	Arch. Salvatore Vernuccio

CONCEDENTE

CONCESSIONE AUTOSTRADALE LOMBARDA

RESPONSABILE DI PROGETTO ED INCARICATO DELL'INTEGRAZIONE FRA LE VARIE PRESTAZIONI:
Ing. Alberto Cecchini

ORDINE DEGLI INGEGNERI PROVINCIA DI ROMA N. 20809

CONCESSIONARIO

Autostrade Italia Lombardia

ELABORAZIONE PROGETTUALE

PROGETTISTA:
3TI PROGETTI ITALIA S.p.A

Responsabile Tecnico: Ing. Enrico Anto
Responsabile Tecnico: Arch. Giovanni Cannito

3TI ITALIA S.p.A.
Direttore Tecnico:
Ing. Stefano Luca Pesaresi
Ordine degli Ingegneri
Provincia di Roma n. 20809

APPROVATO

Autostrade Italia Lombardia

Il Direttore dei Lavori: Ing. Francesco Domenico

Redatto: Di Sanzo — Verificato: Di Ielo — Approvato: Pesaresi